



Ferdigmelding

Skjemaet skal nyttast ved arbeid som vedkjem tilknytning til kommunale vass- og avlaupsleidningar.

Utfylt skjema skal sendast:

Lindås kommune
Teknisk drift, VA-avdelinga,
Kvernhusmyrane 20
5914 ISDALSTØ, *så snart anlegget er ferdig.*

Gjeld byggjearbeid på følgjande eigedom:

Gnr/Bnr: 123/159	Adressa til eigedommen: Storhauken 1A 1B.
------------------	---

Utførande rørleggjar:

Føretaksnamn: Askoy VVS AS	
Adresse: Skarvømen 5300 Kleppstø.	Tlf:
Kontaktperson: Jan-Frode Hilleen	Mobiltilf: (kontaktperson) 95187025


Målsetting /beskriving av utført arbeid:

1. Utvendig stengeventil, tilkoplingsstad, kummer m.v. skal visast og målsetjast nøyaktig. Det skal førast på røyrdimensjonar, også for offentlege leidningar.
2. Godkjent føretak skal sørge for at det føreligg situasjonsplan som viser private vass- og avlaupsanlegg, **slik det er bygd.** Situasjonsplanen skal leverast med ferdigmeldinga til kommunen for arkivering.
3. Sjå spesielt Standard abonnementsvilkår for vatn og avløp, administrative bestemmelser pkt. 2.1 og tekniske bestemmelser pkt. 2.5.1.

Dato/ underskrift av utførande rørleggjar.

18-11-14 Jan Frode Hilleen



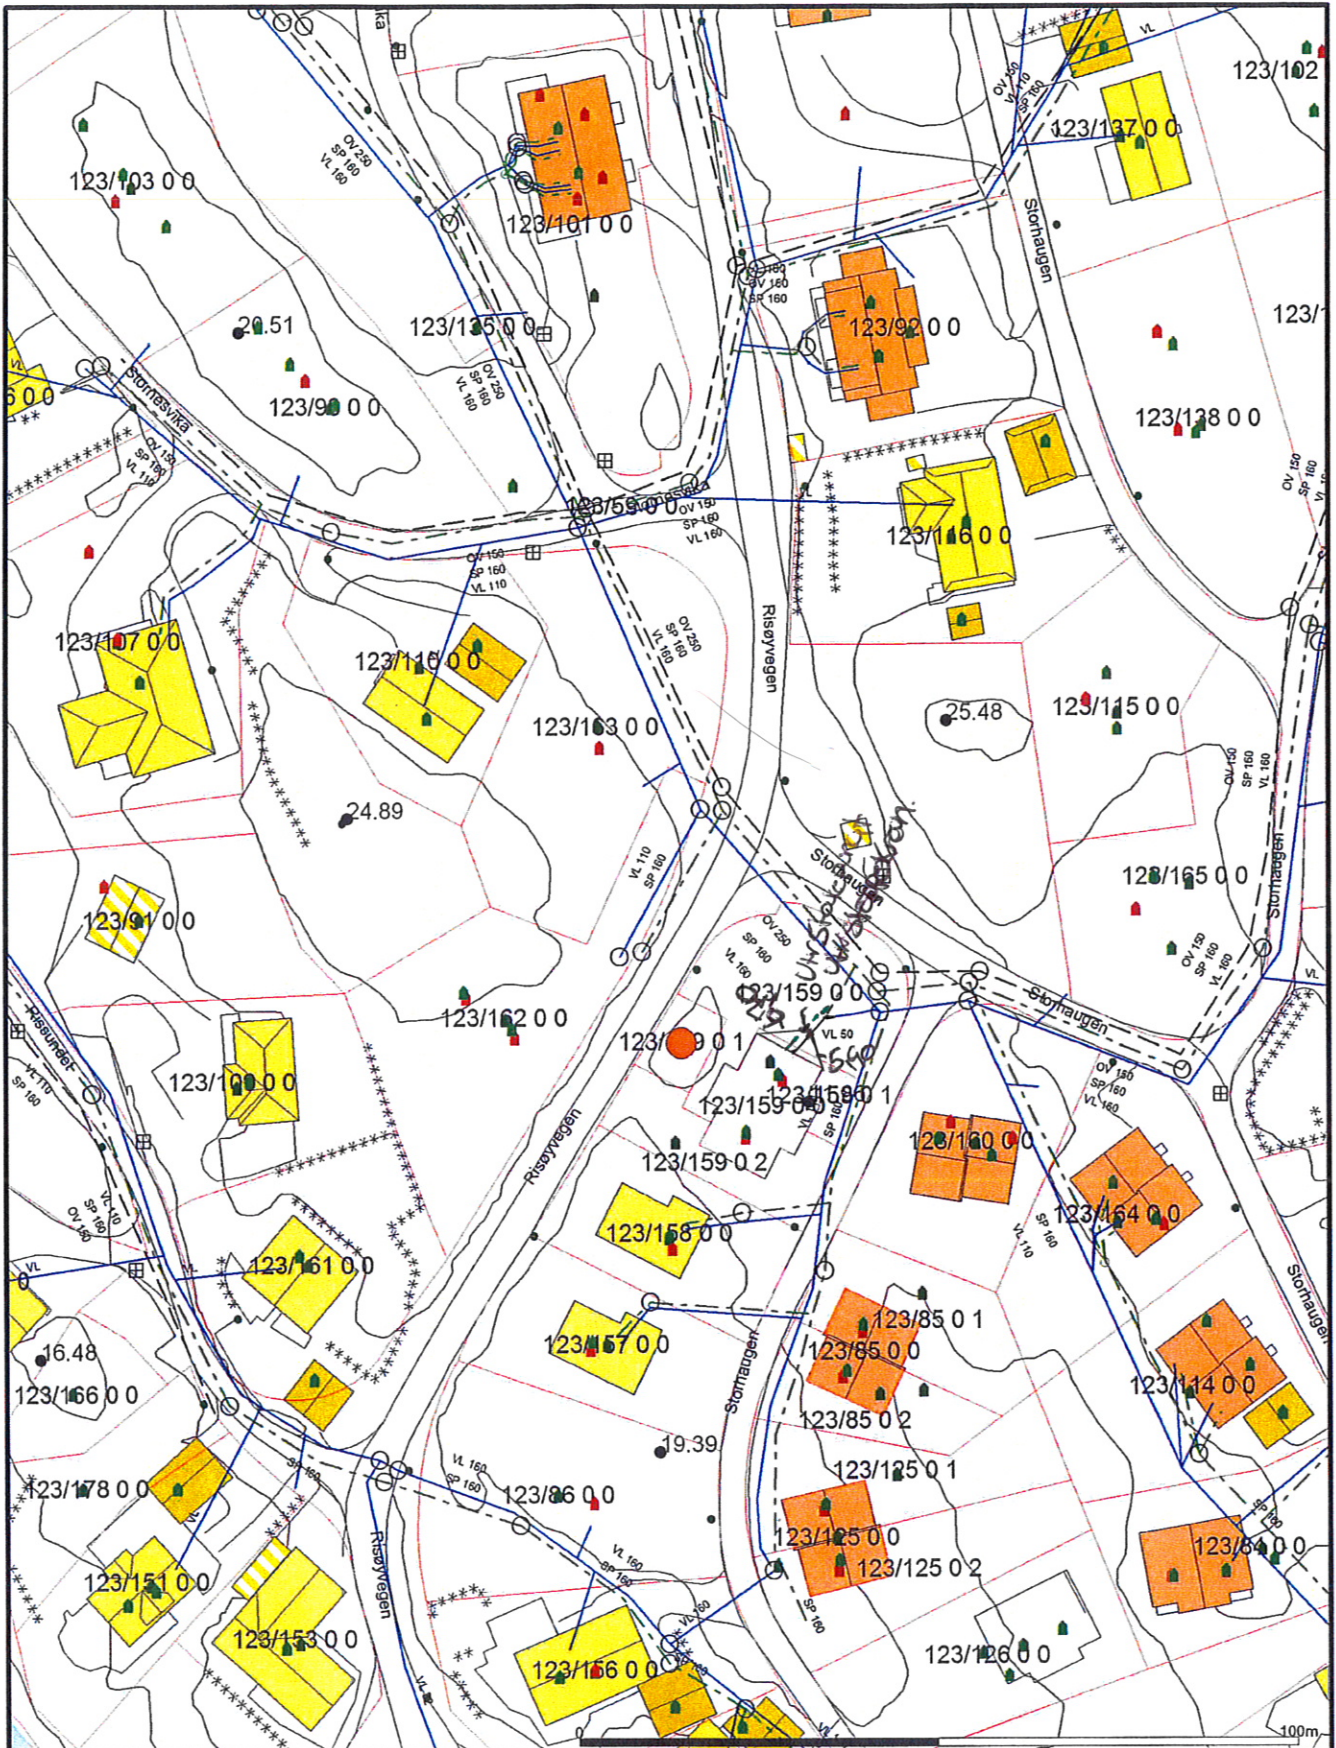

- Målte Grenser
- Registrerte Grenser
- Udefinert grenser
- Terengmålte grense
- Konstruert grensepunkt
- Bolig
- Bustad m/teilighet
- Våningshus
- Storre bustader
- Hytte/feriehus
- Garasje/uthus
- Industri/lager
- Andre bygg

Beilighet og høyder må oppfattes som orienterende.



Lindås kommune
Geodata avdeling
Eigar: KAF Eiendom AS


Dato: 2014.11.20
Sign: lika

Gbnr 123/159 - Risa



Målestokk
1:1000

Oppleggskjema
Storhusen 1A og 1B.

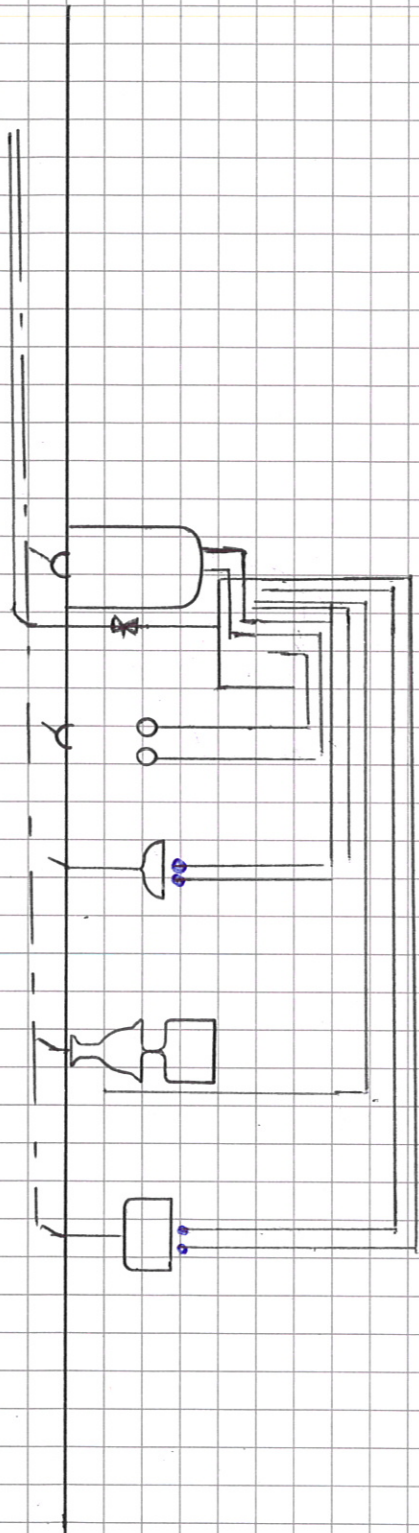



Rørleggjarmelding

Skjemaet skal nyttast ved arbeid som vedkjem tilknytning til kommunale vass- og avlaupsleidningar, og private anlegg.

Utfylt skjema skal sendast:

Lindås kommune
Teknisk drift, VA-avdelinga,
Kvernhusmyrane 20
5914 ISDALSTØ

Før arbeidet vert sett i gang skal det liggje føre kommunal godkjenning av denne rørleggjarmeldinga og pålagt tilkoplingsgebyr skal vere innbetalt til kommunen.

Gjeld byggjearbeid på følgjande eigedom:

Gnr/Bnr.: 123/159	Adressa til eigedommen: Storhøyen 1
-----------------------------	---

Utførande rørleggjar:

Føretaksnamn: ASKOY WSP/S	
Adresse: Storhøyen 5300 Leppestø	Tlf:
Kontaktperson: Jan-Frode Hilleen	Mobiltf. (kontaktperson) 9518 7025

Arbeidet vil føregå i perioden/type anlegg:

Frå og med dato: 11-13	Til og med dato: 11-14
<input type="checkbox"/> Offentleg anlegg	<input checked="" type="checkbox"/> Privat anlegg
<input checked="" type="checkbox"/> Tilkopl. Vatn	<input checked="" type="checkbox"/> Tilkopl. Avl

Teikningar vedlagt:

<input checked="" type="checkbox"/> Situasjonsplan	<input type="checkbox"/> Kjellarplan	
<input type="checkbox"/> Installasjonsteikning	<input type="checkbox"/> Etasjeplan	Tal teikningar vedlagt:
<input type="checkbox"/> Andre teikningar, eie opp kva slag		

Merknader:





LINDÅS KOMMUNE

Eining for Teknisk drift

I Lindås kommune gjeld KS "Standard abonnementsvilkår for vann og avløp" Disse er delt i "Administrative bestemmelser" og i "Tekniske bestemmelser". Føretak som skal utføre arbeid på sanitæranlegg i Lindås kommune, skal være kjent med dette reglementet.

I tillegg har Lindås kommune sin egen VA norm. www.va-norm.no

Nokre viktige punkt i forhold til regelverket:

1. Lågst tillatte kjellargolvshøgde vert fastsett av stikkleidningen sin lengde, fall og andre krav i abonnementsvilkåra. Det skal alltid vere minst 90 cm mellom kjellargolv og/ eller vasstand i lavast monterte vasslås, og innvendig topp hovudleidning, målt i stikkleidningen sitt forgreiningspunkt på hovudleidningen. Aldri lågare enn kote + 3,00.
2. Dersom det må nyttast trykkauking/ reduksjonsventil grunna for lågt eller for høgt trykk, er det konsulent/ ansvarleg søkjar/ røyrleggjar/ abonnent sitt ansvar å undersøkje om det er naudsynt, og utførande røyrleggjar / abonnent sitt ansvar å sørgja for å koste dette. Utforming av anlegg for trykkauke skal beskrivast/ teiknast og godkjennast spesielt, før endeleg tilknytning vert utført.

Som utførande er eg kjend med dei vilkår som vedkjem tilknytning til kommunale vass- og avlaupsleidningar i Lindås kommune.

JUVIK 18-11-14 Jan-Trøde Hilleren

Stad, dato og underskrift utførande røyrleggjar

Som eigar av anlegg/ eigedom vil eg rette meg etter dei til ei kvar tid gjeldande sanitær- og avgiftsføresegner i Lindås kommune.

Stad, dato og underskrift eigar av anlegg/ eigedom:

Rørleggarmeldinga må vere komplett utfylt, ha to underskrifter og alle vedlegg innlevert før handsaming vert utført.

