

Melding til tinglysing

Det er opprettet en ny: Grunneiendom

Det er ført med brukstifelle: Opprett ny grunneiendom ved fradeling

Løpenummer for forretning: 601659911

Vedlegg: Nei

Opprettet etter ML § 9 b, c eller h: Nei

Rekvirent av tinglysing

Organisasjonsnr	Navn	Adresse
935084733	LINDÅS KOMMUNE	Felles postmottak, Kvernhusmyrane 20, 5914 ISDALSTØ

Rekvirent(er) av forretning

Fødselsdato/Orgnr	Navn	Bruksenhet	Adresse	Ulik hjemmelshaver: NEI
936838677	LINDÅS TOMTESELSKAP AS		Hagellia 4, 5914 ISDALSTØ	

Avgivereieendom(mer)

Knr	Gnr	Bnr	Fnr
1263	137	59	

Ny matrikkelenhet

Knr	Gnr	Bnr
1263	137	779

Melding til tinglysing er hjemlet i Matrikkelloven § 24



Wenche Synnøve Samlianes

**For matrikkelenhet:**

Kommune: **1263 - LINDÅS**
Gårdsnummer: **137**
Bruksnummer: **779**

Utskriftsdato/klokkeslett: 27.11.2014 kl. 13:05
Produsert av: Einar Rydland
Attestert av: Lindås kommune

Matrikkelført

19 NOV 2014

Lindås kommune

Løpnr.: 10101
Signatur: Einar Rydland**Orientering om matrikkelbrev**

Matrikkelbrevet er hjemlet i «Lov om eigedomsregistrering» (matrikkelova) av 17. juni 2005. Etter definisjonen i matrikkelovens § 3 d) er matrikkelbrevet en attestert utskrift av matrikkelen som viser alle registrerte opplysninger om en matrikkelenhet ved oppgitt dato.

Om fullstendighet og nøyaktighet i matrikkelbrevet

Matrikkelen ble etablert ved konvertering av data fra tidligere registre. Det kan variere hvor gode disse dataene er med hensyn på fullstendighet og nøyaktighet. I enkelte tilfeller kan grensepunkt og grenselinjer mangle helt eller delvis eller være feil registrert. Det kan også være feil og mangler ved registrert bygnings- og adresseinformasjon. Fullstendighet og stedfestingsnøyaktighet er generelt bedre innenfor enn utenfor tettbygd strøk. Vær oppmerksom på at for mange matrikkelenheter og bygg hefter usikkerhet ved arealet som oppgis.

For utfyllende informasjon: www.kartverket.no/matrikkelbrev

Matrikkelenhet

Matrikkelenhetstype: Grunneiendom
Bruksnavn:
Etableringsdato: 24.11.2014
Skyld: 0
Er tinglyst: Ja
Har festegrunner: Nei
Er seksjonert: Nei

Arealrapport

Tekst

Beregna areal for 137 / 779

Areal (m2) Kommentar
4 197,8

Eierforhold

Tinglyste eierforhold

Rolle	Status	Føds.d./org.nr	Navn	Bruksenhet	Adresse	Andel
Hjemmelshaver		936838677	LINDÅS TOMTESELSKAP AS		Hagellia 4 5914 ISDALSTØ	1 / 1

Forretninger

Forretningstype	Arsak til feilretting	Tinglysingsstatus	Tinglysingsstatusdato	Forretningsdato	Matrikkelføringsdato	Signatur
-----------------	-----------------------	-------------------	-----------------------	-----------------	----------------------	----------

Oppmålingsforretning/arealoverføring

Sendt til tinglysing

19.11.2014

19.11.2014

19.11.2014

1263nye

Rolle	Matrikkelenhet	Arealendring
Avgiver	137/59	-525,6
Mottaker	137/779	525,5

Annen forretningstype

14.11.2014

14.11.2014

1263nye

Rolle	Matrikkelenhet	Arealendring
Avgiver	137/779	0

Oppmålingsforretning

Tinglyst

27.11.2014

14.11.2014

14.11.2014

1263nye

Rolle	Matrikkelenhet	Arealendring
Avgiver	137/59	-3 672,3
Mottaker	137/779	3 672,3

6719350

6719300

6719250

6719200

Oversiktskart for 137 / 779

Målestokk 1:1 000
EUREF89 UTM Sone 32

137 / 56

137 / 83

137 / 62

137 / 46

137 / 705

137 / 779

137 / 705

137 / 457

137 / 762

137 / 763

137 / 764

137 / 59

137 / 63

137 / 692

N

40m

137 / 540

137 / 103

137 / 55

137 / 85

137 / 54


295100

295150

295200

295250

295300

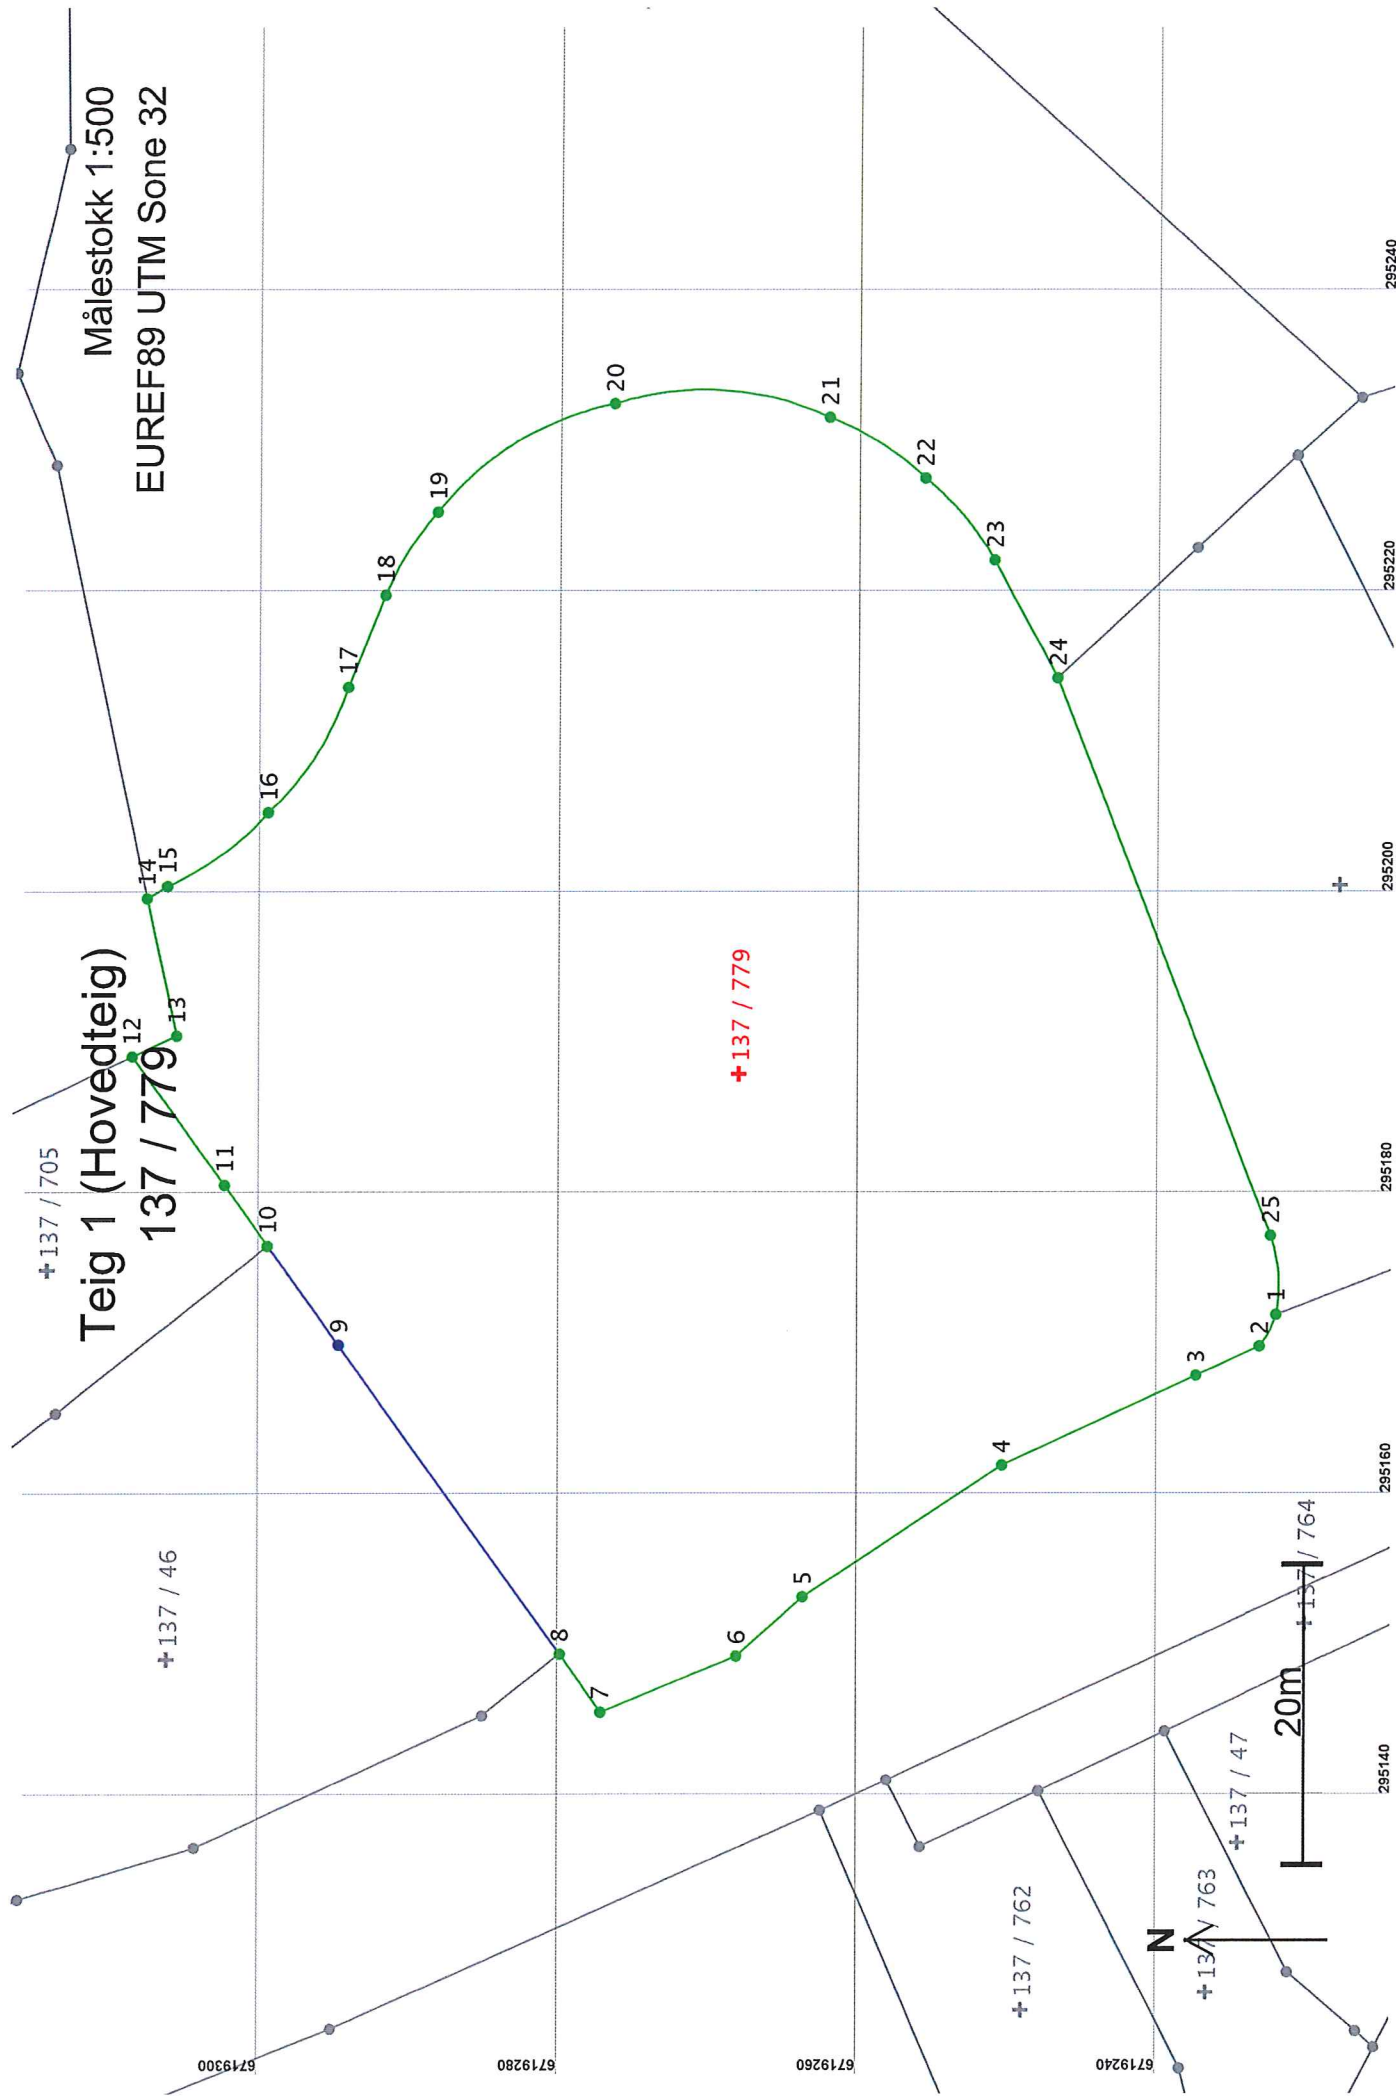

Areal og koordinater

Areal: 4 197,8 Arealmerknad:

Representasjonspunkt: EUREF89 UTM Sone 32

Nord: 6719268

Øst: 295188

Grensepunkt / Grenselinje

Ytre avgrensing

Løpnr	Nord	Øst	Grensemerke nedsatt i / Lengde	Grensepunkttype / Hjelpelinietype	Målemetode	Nøyaktighet	Radius
1	6719232,48	295171,80	Ikke spesifisert	Annen detalj	96 GPS kinematisk (Real time kinematic)	13	6,00
			2,37	Ikke hjelpelinje		14	
2	6719233,58	295169,71	Ikke spesifisert	Annen detalj	96 GPS kinematisk (Real time kinematic)	13	
			4,66	Ikke hjelpelinje		14	
3	6719237,81	295167,76	Fjell	Offentlig godkjent grensemerke	96 GPS kinematisk (Real time kinematic)	13	
			14,22	Ikke hjelpelinje		14	
4	6719250,73	295161,83	Ikke spesifisert	Annen detalj	96 GPS kinematisk (Real time kinematic)	13	
			15,91	Ikke hjelpelinje		14	
5	6719264,02	295153,08	Ikke spesifisert	Annen detalj	96 GPS kinematisk (Real time kinematic)	13	
			5,92	Ikke hjelpelinje		14	
6	6719268,44	295149,14	Ikke spesifisert	Annen detalj	96 GPS kinematisk (Real time kinematic)	13	
			9,82	Ikke hjelpelinje		14	
7	6719277,53	295145,42	Ikke spesifisert	Annen detalj	96 GPS kinematisk (Real time kinematic)	13	
			4,74	Ikke hjelpelinje		14	
8	6719280,26	295149,29	Ikke spesifisert	Geometrisk hjelpepunkt	96 GPS kinematisk (Real time kinematic)	13	
			25,31	Ikke hjelpelinje		13	
9	6719295,07	295169,81	Ikke spesifisert	Offentlig godkjent grensemerke	12 Terrengmålt: Teodolitt med elektronisk avstandsmåler	36	
			8,10	Ikke hjelpelinje		13	
10	6719299,80	295176,38	Ikke spesifisert	Offentlig godkjent grensemerke	96 GPS kinematisk (Real time kinematic)	13	
			4,98	Ikke hjelpelinje		14	
11	6719302,71	295180,42	Ikke spesifisert	Umerket	96 GPS kinematisk (Real time kinematic)	13	
			10,53	Ikke hjelpelinje		14	
12	6719308,86	295188,97	Fjell	Offentlig godkjent grensemerke	96 GPS kinematisk (Real time kinematic)	13	
			3,24	Ikke hjelpelinje		14	
13	6719305,93	295190,35	Fjell	Offentlig godkjent grensemerke	96 GPS kinematisk (Real time kinematic)	13	
			9,33	Ikke hjelpelinje		14	

Løpenr	Nord	Øst	Grensemerke nedsatt i / Lengde Hjelpelinjetype	Målemetode	Nøyaktighet	Radius
14	6719307,89	295199,47	Jordfast stein Offentlig godkjent grensemerke 1,55 Ikke hjelpelinje	96 GPS kinematisk (Real time kinematic)	13	-20,00
15	6719306,57	295200,28	Ikke spesifisert Offentlig godkjent grensemerke 8,38 Ikke hjelpelinje	96 GPS kinematisk (Real time kinematic)	13	-20,00
16	6719299,85	295205,18	Ikke spesifisert Offentlig godkjent grensemerke 9,95 Ikke hjelpelinje	96 GPS kinematisk (Real time kinematic)	13	-20,00
17	6719294,58	295213,50	Ikke spesifisert Offentlig godkjent grensemerke 6,60 Ikke hjelpelinje	96 GPS kinematisk (Real time kinematic)	13	
18	6719292,09	295219,61	Ikke spesifisert Offentlig godkjent grensemerke 6,53 Ikke hjelpelinje	96 GPS kinematisk (Real time kinematic)	13	20,00
19	6719288,64	295225,12	Ikke spesifisert Offentlig godkjent grensemerke 14,08 Ikke hjelpelinje	96 GPS kinematisk (Real time kinematic)	13	20,00
20	6719276,88	295232,32	Ikke spesifisert Offentlig godkjent grensemerke 14,75 Ikke hjelpelinje	96 GPS kinematisk (Real time kinematic)	13	20,00
21	6719262,49	295231,41	Ikke spesifisert Offentlig godkjent grensemerke 7,63 Ikke hjelpelinje	96 GPS kinematisk (Real time kinematic)	13	20,00
22	6719256,08	295227,36	Ikke spesifisert Offentlig godkjent grensemerke 7,18 Ikke hjelpelinje	96 GPS kinematisk (Real time kinematic)	13	20,00
23	6719251,46	295221,92	Ikke spesifisert Offentlig godkjent grensemerke 8,90 Ikke hjelpelinje	96 GPS kinematisk (Real time kinematic)	13	
24	6719247,22	295214,10	Jordfast stein Offentlig godkjent grensemerke 39,73 Ikke hjelpelinje	96 GPS kinematisk (Real time kinematic)	13	
25	6719232,86	295177,06	Jordfast stein Offentlig godkjent grensemerke 5,34 Ikke hjelpelinje	96 GPS kinematisk (Real time kinematic)	13	10,00