



1.ETASJE

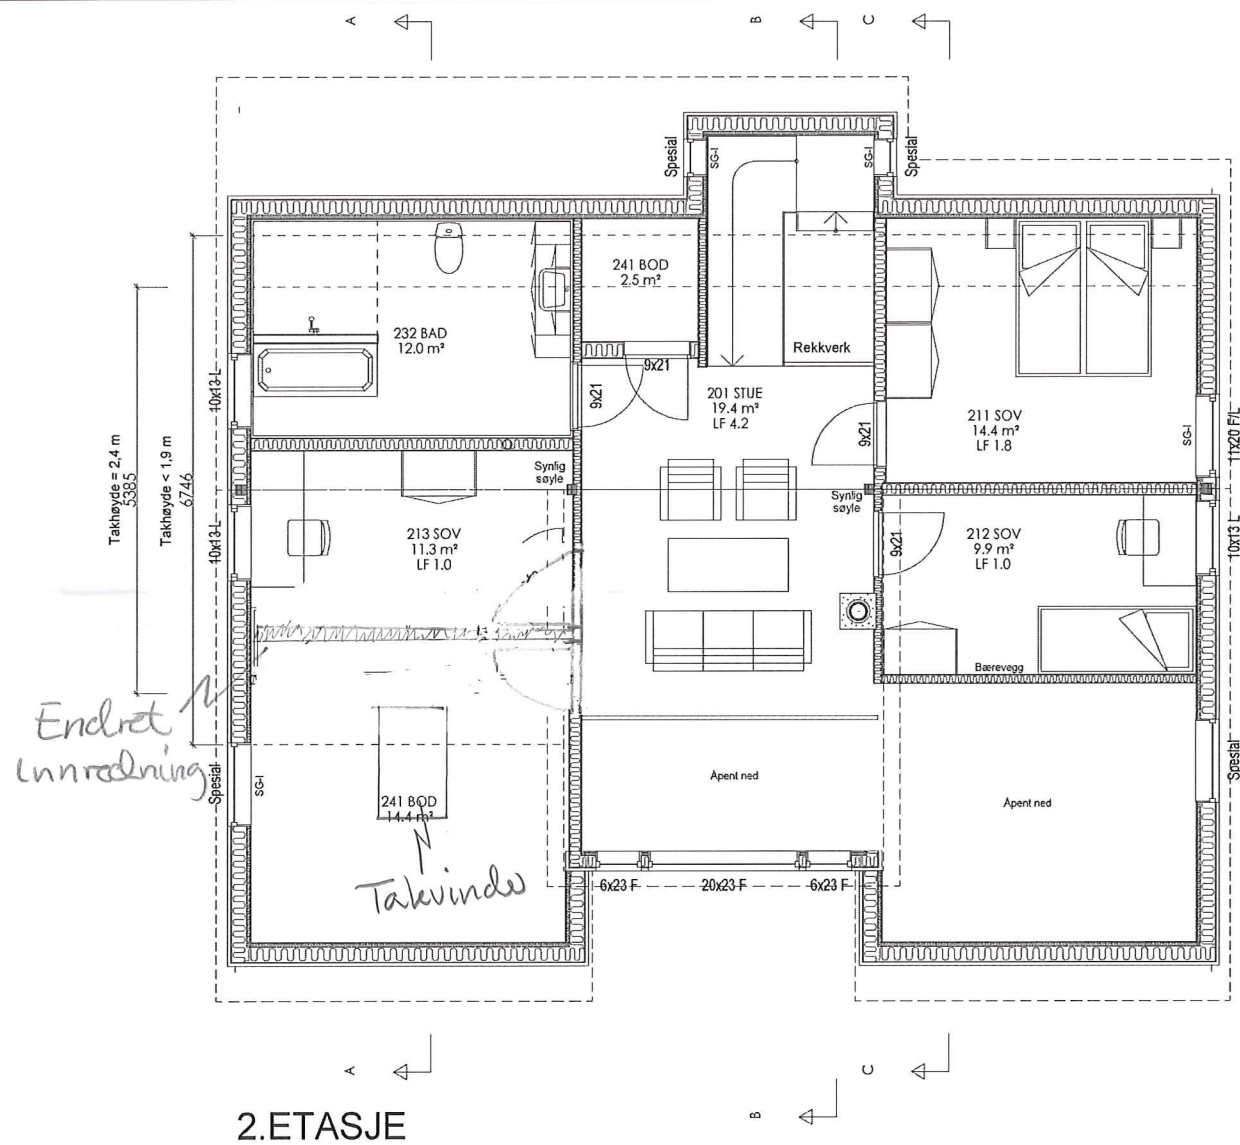

2.ETASJE

Endret Innredning

Takvinds

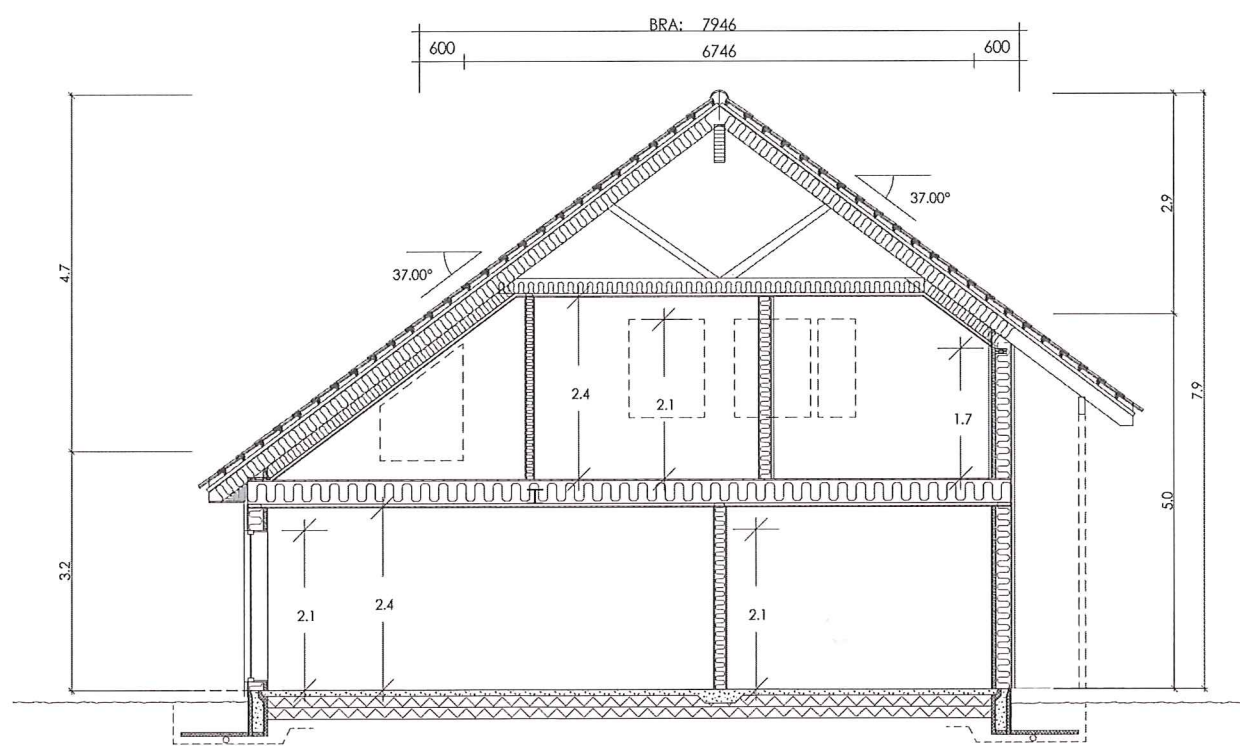

SNITT A-A

Tegning/prosjektering er ikke kontrollert mot plassering i terreng.

Målsetting på utside stenderverk/mur

Romareal på loft er målt til kneveggene

For isolasjonsmengder og U-verdier, se varmetapsberegning

SG-IU	Sikkerhetsglass innside/utside
SG-I	Sikkerhetsglass innside
SG-U	Sikkerhetsglass utside

AREAL	BRA	P-Rom
Bileilighet		
Underetasje/Kjeller		
Hovedplan/1.etg.	117.8	114.8
Loftplan/2.etg.	86.3	83.8
Garasje/Carport/Ut.v. bod		
Åpent verb. areal	3.0	
SUM Hovedleilighet	207.1	198.6
Loft-bredde ved 1,9m høyde:	6.646	
Bebygd areal, BYA :	140.1	
Diverse :		

Rev.nr.:	Rev.:	Tegn./Dato:	Kontr.:
Tiltakshaver : Karina Riise Wergeland og Yngve Riise			Nr. <b>A01+</b>
Byggeplass : Grønnfjellet 26 5955 Lindås			
Kommune : Lindås kommune			
Målestokk: 1: 100	DAK av: RAS	Dato: 18.07.13	Kontr.: HPM
Hustype NEXUS var. Husbank		Tegning PLAN, SNITT	
Arkitekt:		Denne tegning tilhører Nordbohus AS. Etterligning kfr. lov om åndsverk av 12.5.1961.	








FASADE VEST



FASADE SØR *tre kledning*

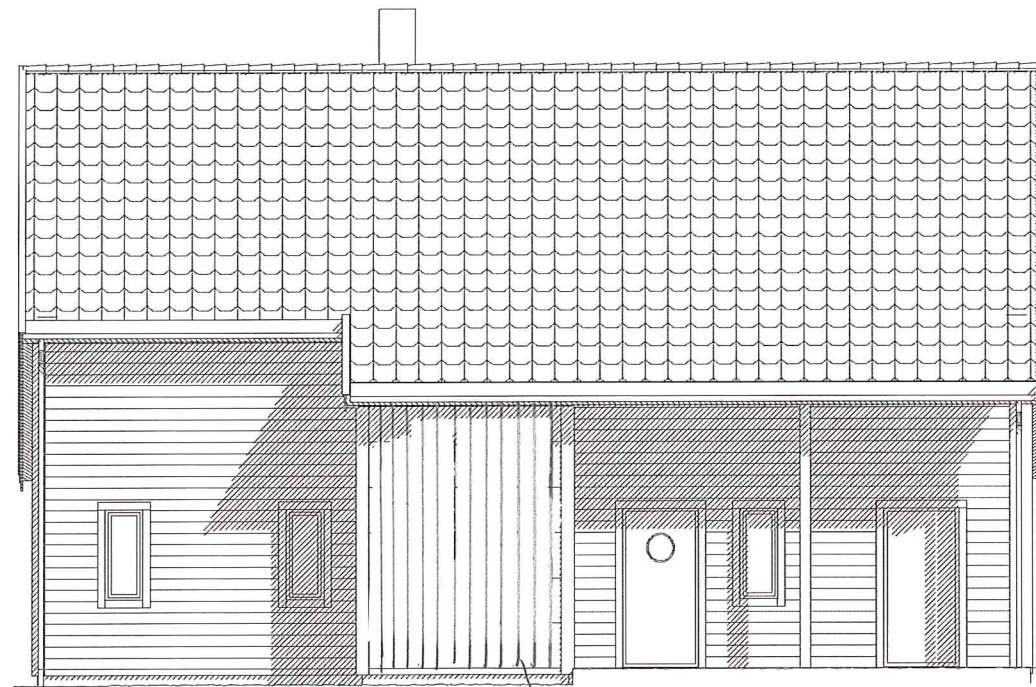

FASADE ØST

*Stående kledning*



FASADE NORD

Rev.nr.:	Rev.:	Tegn./Dato:	Kontr.:
Tiltakshaver : Karina Riise Wergeland og Yngve Riise			Nr. <b>A05+</b>
Byggeplass : Grønnfjellet 26 5955 Lindås			
Kommune : Lindås kommune			
Målestokk: 1: 100	DAK av: RAS	Dato: 18.07.13	Kontr.: HPM
		Dato: 22.07.13	Arkivnr.:16259
Hustype NEXUS var. Husbank	Tegning FASADER		
Arkitekt:	Denne tegning tilhører Nordbohus AS. Etterligning kfr. lov om åndsverk av 12.5.1961.		