



Seim 18.11.2014

Lindås Kommune
Kvernhusmyrane 20
5914 Isdalstø

Svar på brev om tilleggsdokumentasjon Gbnr: 175/16

Ansvarlig søker har mottatt ønske om tilleggsdokumentasjon i Bygesaken på 175/ 16.

Punkt 1: Her beklager ansvarlig søker at det er glemt å søke dispensasjon fra punkt 1.1 krav om regulering og ber om fritak for å nabovarsle denne dispensasjonen.
Naboer er varslet ved persolig oppmøte og er nøyne informert om tiltaket og samtlige har krysset av for at dei samtykker til tiltaket.
Det er også et klart ønske fra samtlige naboer om at den hytten som står på eiendomen i dag blir revet fordi den framstår som lite vedlikeholdt og skjemmende for nærområdet.

Punkt 2: Vi har nå markert inn utomhusareal med stipplet rød linje og har avsatt 230m² til dette formålet og vi trenger ikke dispensasjon fra Punkt 2.5.

Punkt 3: Her er det ikke interessekonflikter med fek. Vannkilder som brønn / borehull ect. Nabo på 175 / 11 skal i samarbeid med grunneier på 175 / 16 etablere et felles borehull som blir plassert i et område uten tilsig fra renseanlegg.
175/2 sin vannkilde er langt fra prosjekterte tiltak og det er beite / LNF område på flere mål mellom disse to punktene.

Punkt 4: Her blir renset overvann ledet til bekk med helårlig vannsig.

Punkt 5 / 6 : Gjennomføringsplanen er korrigert.

Vedlagt er Gjennomføringsplan og revidert situasjonsplan.

Vi håper dette er tilstrekkelig svar på brev av 30.10.2014 fra rådgiver og håper på en snarlig saksbehandling.

Med vennlig hilsen

Terje Seim

Seim Bygg A/S


Terje Seim

Daglig leder

Tlf 56350980- mob 93004156

Terje@seimbygg.no

T Tegnforklaring

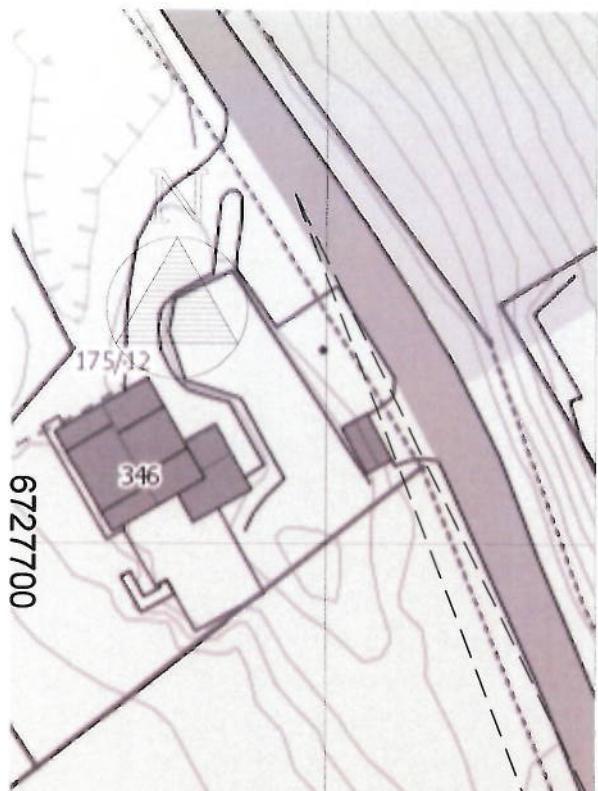

	Hus
	Veranda
	Uteoppholdsareale $\sim 230m^2$
	Tilkomstveg
	Innkjørsel
Linjesymbol	
	Tomtegrense
	Byggegrense
	Senterlinje vei
	Sporingsvisning
	Mur
	Uteoppholdsareal avgrensning

Det skal monteres gjørder på 1 m høyde på alle murer med høyde større eller lik $h = 0,5$ m



Rev. A: OMK 17.11.2014: Påskrift størrelse på uteoppholdsareal

Seim Bygg AS
GBnr 175/16

Dato

Plantegning
Lindås Kommune
1043-14

Hemisnring

Beregning

Erstatning for Erstattet av

901

Enebolia Solly

BYGGMANN®

Gjennomføringsplan

Eiendom/ byggested		Bnr. 16	Festenr.	Seksj.nr.	Bygn.nr.	Kommune LINDÅS	Versionsnr. 2	Dato 18.11.14	Signatur, ansv. søker <i>Tine Seim</i>	
		Adresse SEIMSTRANDA 342				Postnr. 5912	Poststed SEIM			
Beskrivelse av fagområde, ansvarsområde, tiltaksklasse (i hhv. prosjektering, utørelse og uavhengig kontroll)										
Alle fagområder i tiltaket		Beskrivelse hentet fra søknad om ansvarsett				Tiltaks- klass	Foretakets navn og org.nr.			Kryss for planlagt samsvarserklæring / kontroller/klæring erstattes med dato når denne foreligger
(1)	SØKER	(2)	(3)	(4)	(5)	Søknad om rammemillatelse	Søknad om midlertidig brukstillsnads	Søknad om ferdigattest	Sett kryss når arbeidet innen ansvarsområdet er avsluttet	
PRO	ARKITEKTUR / BYGNINGSFYSIKK / BYGNINGSPASS	1	DAKARK, 976598407			01.10.14				
PRO	RORINSTALLASJONER SANITÆRANLEGG	1	STUSDAL VVS AS, 912319164			01.10.14				
UTF	RIVING / TOMRERARBEID	1	SEIM BYGG AS, 984330324			02.10.14				
UTF	GRUNNARBEID / BETONGARBEID	1	BRODRENE MYKING MASKINSTASJON, 967			07.07.14				
UTF	BYGNINGS PLASSERING	1	LINDÅS KOMMUNE GEODATA AVD., 93508:			04.08.14				
UTF	RORINSTALLASJONER SANITÆRANLEGG	1	STUSDAL VVS AS, 912319164			01.10.14				
KONT	VATROM & LUFTETETTHET	1	TERJE KLEIVDAL, 954702308			29.07.14				