


Øyvind Litangen

Fra: Stian Wergeland <stian-wergeland@hotmail.com>
Sendt: 2. desember 2014 01:15
Til: Øyvind Litangen
Emne: FW: Godkjent VA plan - detalj i mail viser uttakspunkt for brannvann
Vedlegg: va-pdf (2).pdf

From: rene@statoil.com
To: stian-wergeland@hotmail.com
Subject: FW: Godkjent VA plan - detalj i mail viser uttakspunkt for brannvann
Date: Mon, 1 Dec 2014 22:15:49 +0000

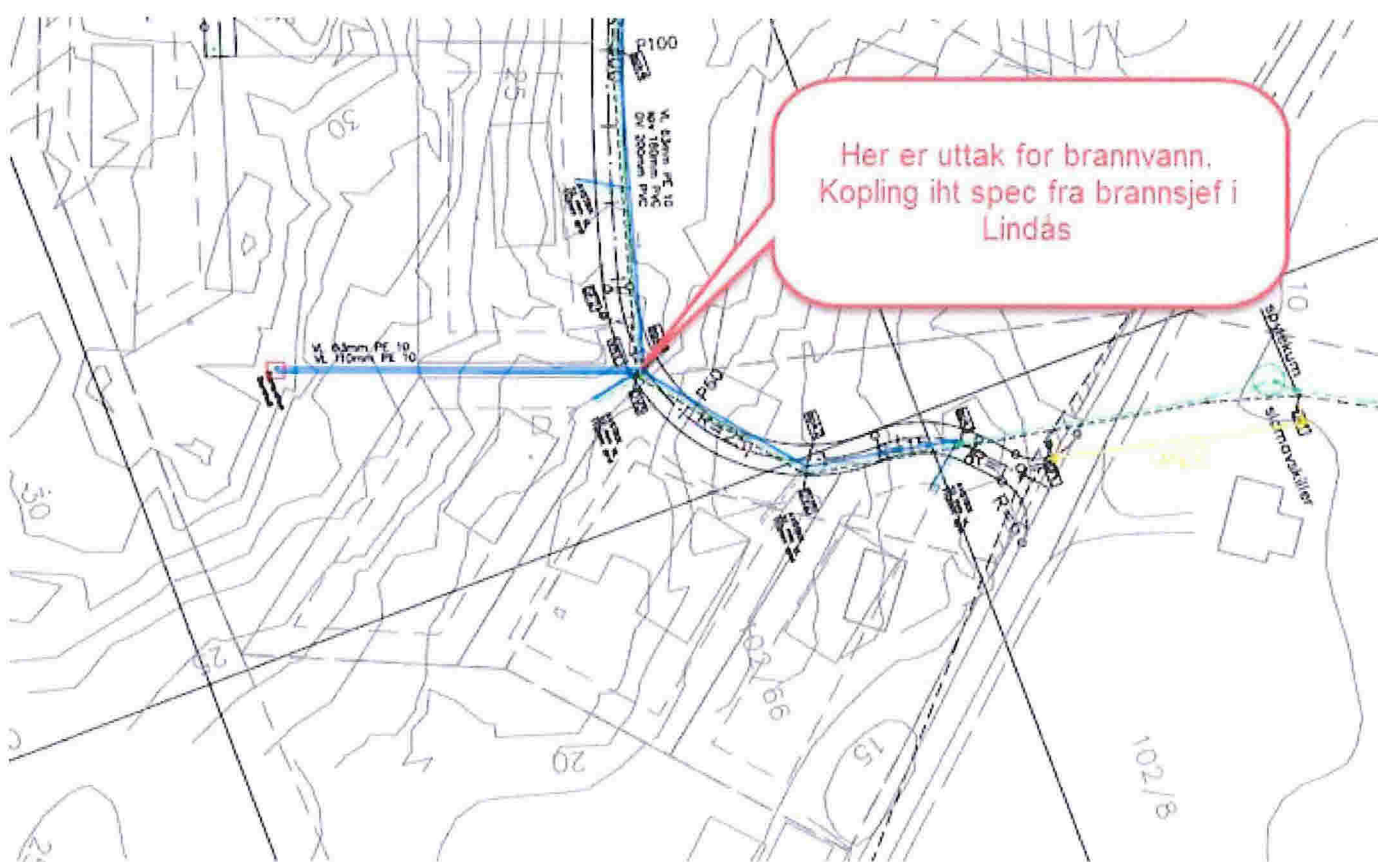

From: rnesse@broadpark.no [mailto:rnesse@broadpark.no]
Sent: 1. desember 2014 23:07
To: Reidar Nesse
Subject: Godkjent VA plan

The information contained in this message may be CONFIDENTIAL and is intended for the addressee only. Any unauthorised use, dissemination of the information or copying of this message is prohibited. If you are not the addressee, please notify the sender immediately by return e-mail and delete this message.

Thank you