



Fylkesmannen i Hordaland

Referanser:
Dykkar:
Vår: 14/7482 - 14/27202

Saksbehandlar:
Knut Bjørnevoll
KBJ@lindas.kommune.no


Dato:
05.12.2014

Dispensasjonssøknad til uttale - gbnr 131/20 Remme - vinterhage i LNF

Søknaden

Søknaden gjeld oppføring av frittstående vinterhage på 16 m² på bustadeigedom. (Situasjonsplanen viser også ny garasje som vart godkjent i 2013, men ikkje er komme med på kartet enno).


Situasjonsplan

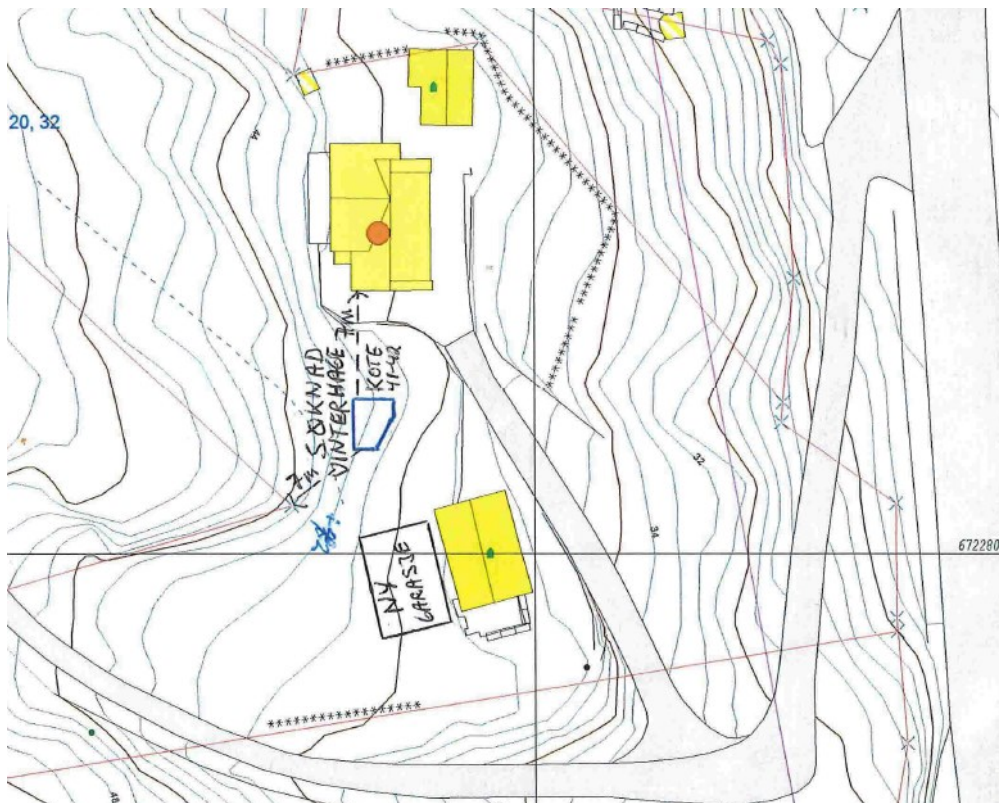

Plangrunnlag

Eigedommen ligg i område som i kommunedelplanen er sett av til LNF.

Kommunedelplanen

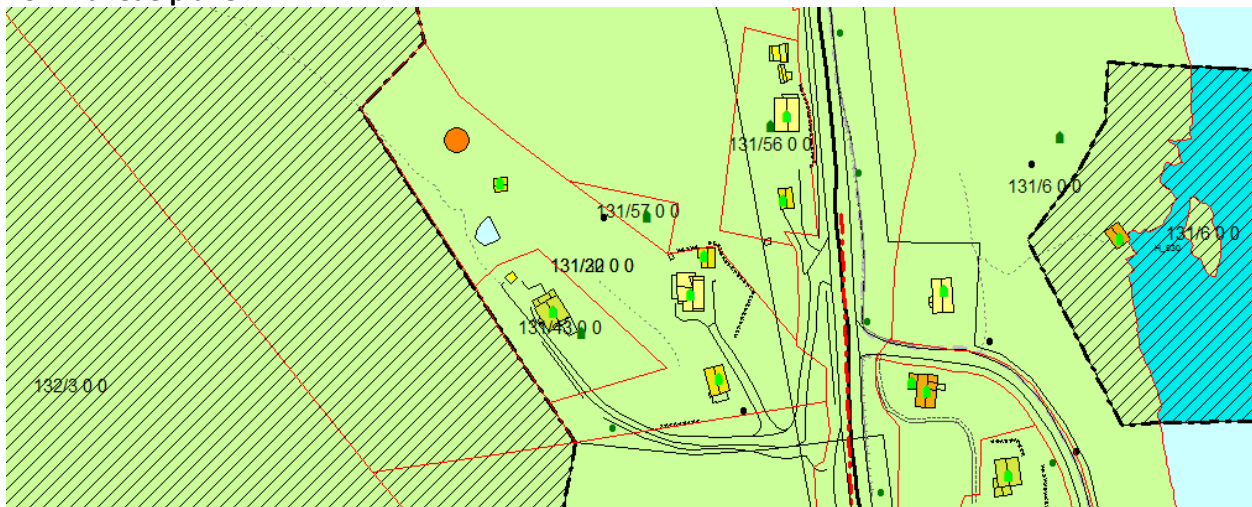

Forholdet til naboar

Det er føreteke nabovarsling i samsvar med reglane i plan- og bygningslova § 21-3. Ingen merknader er registrert i saka.

Kommunen vurderer å godkjenne dispensasjonssøknaden.

Før kommunen handsamar dispensasjonssøknaden, vert saka sendt til kommunale og regionale planstyresmakter til uttale.

Det vert sett **frist for uttale til 05.01.2014**

Med helsing

Tor Hegle
einingsleiar

Knut Bjørnevoll
rådgjevar

Dette dokumentet er elektronisk godkjent og har difor ingen signatur.

Vedlegg:

Søknad om tiltak utan ansvarsrett - gbnr 131/20 Remme - vinterhage

Nabovarsel

Situasjonskart

Teikning

Søknad om dispensasjon frå PLB for gbnr 131/20 Remme som ligg i LNF-område

Kopi til:

Hans Egil Storheim

Radøyvegen 224 5911

ALVERSUND

Mottakarar:

Kopi til:

Fylkesmannen i Hordaland
Hordaland fylkeskommune