
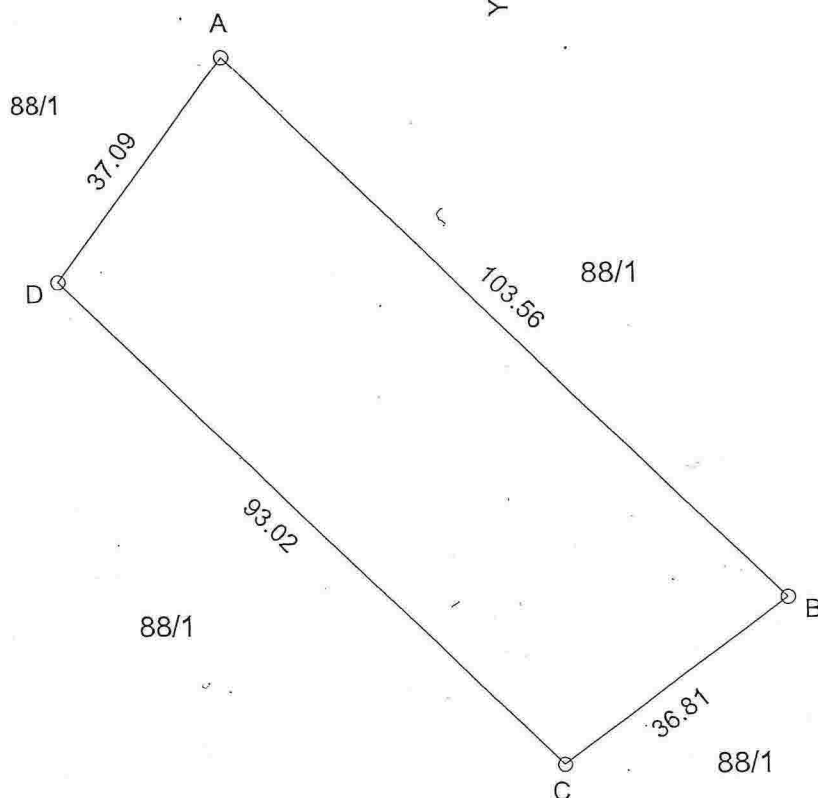
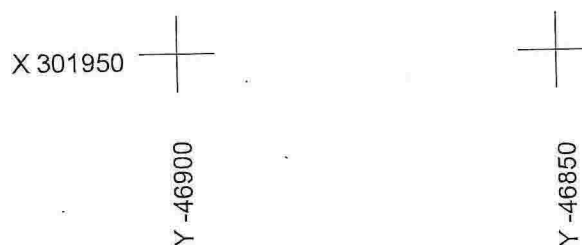


Gnr. 88	Bnr. 20	Festenr.
Representasjonspunkt X 301872 Y -46915 Z 0		
Kartblad AF063-05-6-3		X Landsnett
Målestokk 1:1000	Areal 3594 m ²	

MÅLEBREVSKART

Jnr 2/2004
Målebrev nr

PUNKT	X	Y	SIDE	RADIUS	MERKING
A	301919.36	-46936.65	103.56		Off.godkj. grensemerke i fjell
B	301846.91	-46862.64	36.81		Off.godkj. grensemerke i fjell
C	301824.96	-46892.18	93.02		Off.godkj. grensemerke i fjell
D	301889.73	-46958.96	37.09		Off.godkj. grensemerke i fjell

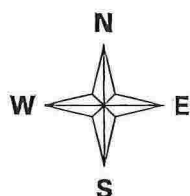

Kommune
Lindås

MÅLEBREV ^x	utan grensejustering med grensejustering
J.nr.	2/2004
Målebrevsnummer	
Evt.mell. forretning, dato, ref.nr.	26.07.2004 . dagboknr. 6543

Målebrev over

	GNR.	BNR.	Festenr.
	88	20	
Eigedom	Bruksnamn /adresse Marås 5956 Vågseidet		
Areal	3594 m ²		

Delingslova § 4/2 første leddet

Kommunen skal tinglyse målebrev, midlertidig forretning og registreringsbrev, som er nødvendig for å opprette registerenheten i grunnboken, snarest mulig og senest når klagefristen er utløpt. Det sammen gjelder målebrev som gir uttrykk for at det som ledd i kartforretningen er foretatt arealoverføring etter reglene om grensejustering

I samsvar med delingslova av 23. juni 1978 er det halde følgjande forretning

Dato for forretninga	15.06.2004
Rekvirent	Ingjerd Marås Skarstein
Styrar	Einar Rydland
Forretning	Frådeling av parsell av Gnr. 88 bnr. 002. Den frådeltte parsell er godkjent frådelt som LNF område.

Underskrift

Stad	Dato	Underskrift
Knarvik	26.09.2005	Einar Rydland

GAB

Registrert i G.A.B.	
26 SEPT 2005	
Lindås kommune - Oppmålinga	
Løpenr.:	Signatur
	Einar Rydland

Tinglysing (jf.delingslova § 4/2)

Dagbokstempel

Påteikningar (rettingar o.l)

--