

TIL LINDÅS KOMMUNE  
TEKNISK ETAT

5100 ISDALSTØ

ERKLÆRING


Eg stadfester med dette at sanitæranlegget til Olav Westjansen  
gnr. 56 bnr. 7  
tilfredsstillter krava til Lindås kommune ("Normalreglementet").

VATN : ok

KLOAKK: ok

NAMN PÅ ANSVARLEG RØYRLEGGJAR:

Osken V.V.S. Leif Tord Lund  
(underskrift)  
Evt. stempel

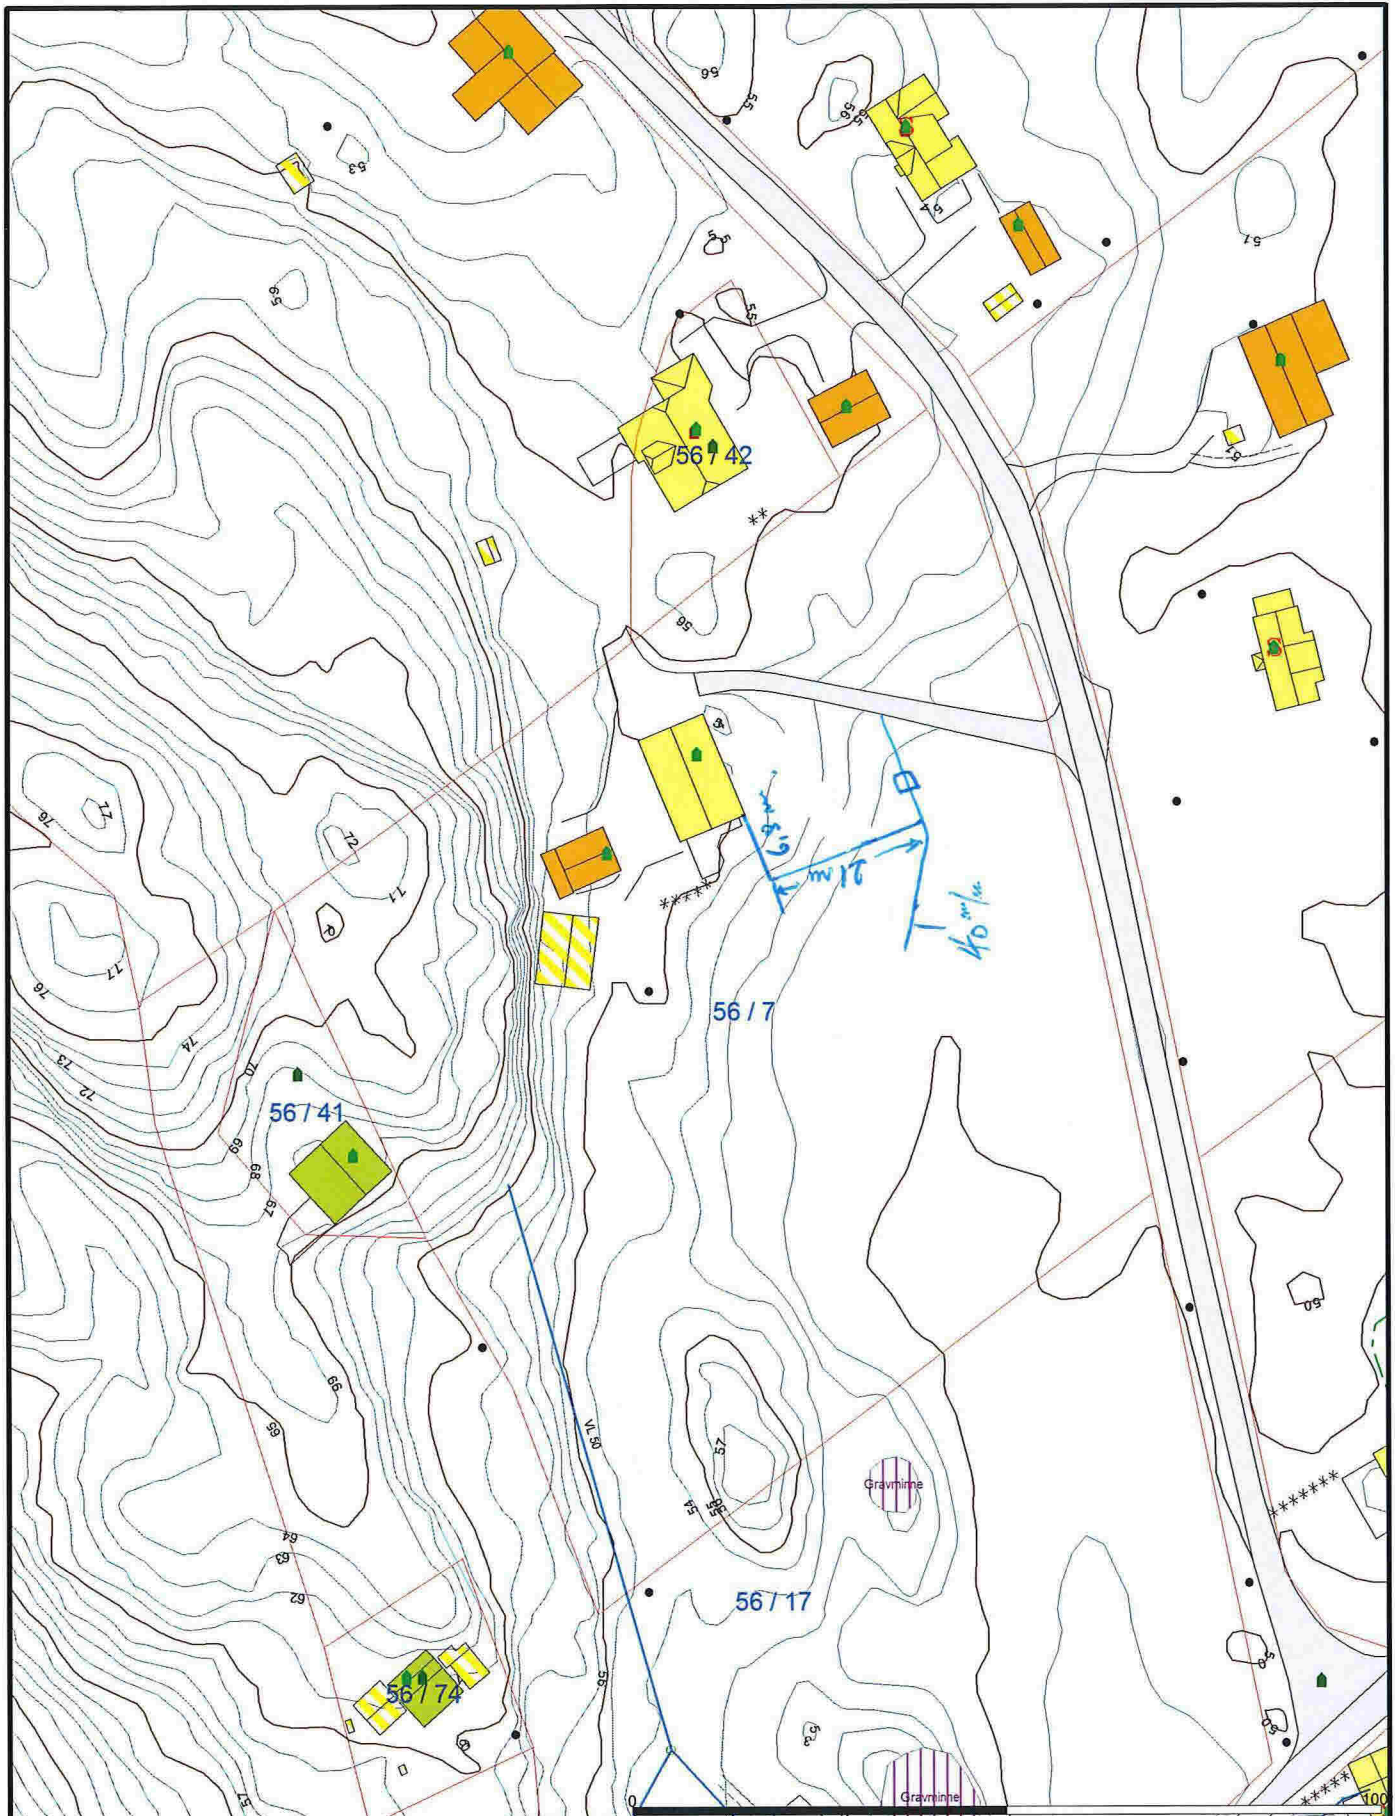

- |                          |                          |                  |
|--------------------------|--------------------------|------------------|
| — Avlop felles           | ⚡ Terrengmåte grense     | 🏭 Industri/lager |
| — Drensledning           | ⚡ Konstruert grensepunkt | 🏠 Andre bygg     |
| — Overvann               | 🏠 Bolig                  |                  |
| → Pumpeledning spillvann | 🏠 Bustad m/teilighet     |                  |
| → Pumpeledning vann      | 🏠 Våningshus             |                  |
| — Spillvann              | 🏠 Storre bustader        |                  |
| — Vannledning            | 🏠 Hytte/feriehus         |                  |
| ⚡ Udefinert grenser      | 🏠 Garasje/uthus          |                  |

Beliggenhet og høyder må oppfattes som orienterende.



Lindås kommune  
Geodata avdeling  
Odin Kristiansen

Dato: 2014.12.09  
Sign: lika

Gbnr 56/7



Målestokk  
1:1000

Bolighus for  
Oden Kristiansen  
56/7

6,80 m →

21 m


22 m / m  
10 m liden

40 m

Stoppekran i krum

40 m

Til Kvalvig / Ores. →

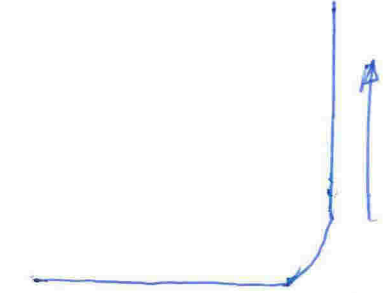

## EIGENKONTROLL AV SANITÆRINSTALLASJONER

Skjemaet skal fyllast ut av utførande røyrleggjar og skal sendast Lindås kommune for arkivering saman med godkjent søknad om tilknytning.

BYGGJEPLASS: *Hündvoin*      GNR.: *56*      BNR.: *7*      TOMT NR.:

Eigar av sanitæranlegget:

*Odin Kestiansen*

Adresse:

*5956 Hündvoin*

Prøven gjeld:

Prøvetrykk:

Dato og sign. av røyrl.:

Utv. vassleidning

*60* mvs. i *20* min.

.....

Utv. spillvassleidn.

mvs. i min.

.....

Bunnleidning:

mvs. i min.

.....

Innv. spillvassleidn.

mvs. i min.

.....

Innv. vassleidn.

*90* mvs. i *10* min.

.....

.....

mvs. i min.

.....

.....

mvs. i min.

.....

Teknisk etat skal varslast for kontroll før tildekking.  
Prøvetrykk for spillvassleidning er 1.1 m.v.s.  
Prøvetrykk for vassleidning er 50% over driftstrykk.

Anlegget teke i bruk/overlevert den:.....

Merknader: .....

.....

.....

Utførande røyrleggjar stadfestar at sanitæranlegg er utført i samsvar med "Normalreglementet" (tidlegare NKF-Norm-8).

-----  
Stempel/sign. røyrleggjarfirma

## SITUASJONSPLAN

RØYRLEGGJAREN TEIKNAR INN TILKNYTINGSPUNKT, UTVENDIG STAKEKUM,  
BAKKEKRANE, FORHOLD TIL GRUNNMUR ELLER ANNA FASTPUNKT.

Tilleggsopplysningar

*(Empty area for additional information)*

SØKNAD OM OM TILKOPLING OG UTFØRING AV SANITÆRANLEGG

Eg / vi søker med dette om løyve til tilkopling og utføring av sanitæranlegg i medhald av gjeldande avgiftsføresegner og reglement for sanitæranlegg.		Kommune	
		9. 12. 2014	
		Ark.saksnr.	Løpenr.
		14 7787	
Til Teknisk etat i		Saker.	Tilgangskode
Lindås			
Byggjeplass/eigedom, adresse	Matr. nr.	Gnr.	Bnr.
Hundvin		56	7
Eigar/festar av eigedom og sanitæranlegg		Adresse	
Oden Kristiansen		5956 Hundvin	
Ansvarshavande rørleggar		Ankeim v.v.s / Leif Trøland, Kvalvågsvegen 12.	
Type bygg (sett x)			
<input checked="" type="checkbox"/> Boligbygg	<input type="checkbox"/> Forretnings-/kontorbygg	<input type="checkbox"/> Industribygg	
<input type="checkbox"/> Skole/forsamlingshus	<input type="checkbox"/> Annan bygning		
Type arbeid (sett x)			
<input type="checkbox"/> Nyanlegg	<input checked="" type="checkbox"/> gjelder i hus	<input type="checkbox"/> Omlegging	<input type="checkbox"/> Anna arbeid
<input checked="" type="checkbox"/> Vatninstallasjonar	<input type="checkbox"/> Utvendig installasjon -avløp		
<input type="checkbox"/> Vatninstallasjonar innvendig	<input type="checkbox"/> Innvendig installasjon -avløp		
<p>Installasjonsarbeida vil bli utført i medhald av gjeldande lover, føresegner og reglement, eventuelt med dei endringar som måtte bli gitt ved installasjon.</p> <p>Som eigar av anlegg/eigedom vil eg rette meg etter dei til ein kvar tid gjeldande sanitær- og avgiftsføresegner.</p>			
Stad	Dato	Stad	Dato
Hundvin	2.12.2014	Trøland	4/11-2014
Underskrift av eigar		Underskrift av ansvarshavande rørleggar	
Oden Kristiansen		Leif Trøland	
<p>▼ FOR KOMMUNEN SI HANDSAMING AV SØKNADEN – IKKJE SKRIV HER!</p>			
Vedtak			
<input type="checkbox"/> Søknaden er godkjend på følgjande vilkår:		<input type="checkbox"/> Søknaden er ikkje godkjend fordi:	
Stad		Dato	
Underskrift			
Anlegget er godkjend			
Stad		Dato	
Underskrift			

Vatnforsyning			
Stikkledning -	Dim. i mm 32	Materiale PE	Trykkklasse PN 6
Reduksjonsventil	<input type="checkbox"/> Ja <input checked="" type="checkbox"/> Nei	Trykkforsterking	<input type="checkbox"/> Ja <input checked="" type="checkbox"/> Nei
Sil/filteranlegg	<input type="checkbox"/> Ja <input checked="" type="checkbox"/> Nei	Vatnmålar	<input type="checkbox"/> Ja <input checked="" type="checkbox"/> Nei
Anna utstyr	<input checked="" type="checkbox"/> Ja <input type="checkbox"/> Nei	tilbakeslagsventil	
Avløp			
	<input type="checkbox"/> Fellessystem	<input type="checkbox"/> Dobbeltssystem	
Fellesledning	Dim. i mm	Materiale	Trykkklasse
Ledning for spillvatn	Dim. i mm 110	Materiale plast	Trykkklasse T8
Ledning for overvatn	Dim. i mm	Materiale	Trykkklasse
Slamavskiljar	<input checked="" type="checkbox"/> Ja <input type="checkbox"/> Nei	Våtvolum i m <sup>3</sup> 4	Antall kummar 3
Anna rensiltak/-utstyr	<input type="checkbox"/> Ja <input checked="" type="checkbox"/> Nei	Kva slag	
Areal m.m.			
Areal på bygget/tilbygget	Brutto golvflate i m <sup>2</sup> 100	Leigereareal (boligbygg) i m <sup>2</sup>	Avgiftspliktig tilleggsareal i m <sup>2</sup>
Opparbeidd hageareal	Areal i m <sup>2</sup>	Symjebaseng	Volum i m <sup>3</sup>
Vassklosett	<input checked="" type="checkbox"/> Ja <input type="checkbox"/> Nei		
Teikningar vedlagt			
<input checked="" type="checkbox"/> Situasjonsplan	<input type="checkbox"/> Kjellarplan	Oppgi antall	
<input type="checkbox"/> Installasjonsteikning	<input type="checkbox"/> Etasjeplan		
<input type="checkbox"/> Andre teikningar	Oppgi kva slag		
Tinglyste erklæringar vedlagt			
<input type="checkbox"/> Løyve til å leggje og vedlikehalde ledningar, kummar m.v. på andre sin eigedom			
<input type="checkbox"/> Solidarisk ansvar for eigarar av felles ledningar			
<input type="checkbox"/> Rett og plikt til nødvendig service av pumpeanlegg, maskinelt utstyr m.m.			
<input type="checkbox"/> Rett for kommunen til å krevje provisorisk anlegg sett ut av funksjonen ved tilknytting til offentleg ledningsnett			
<input type="checkbox"/> Andre forhold	Kva slag		
Søknad om deispensasjon (oppgi grunn)			
Andre opplysningar (bruk om nødvendig baksida av blanketten)			

### Situasjonsplan (kartskisse i målestokk) for utvendige anleggsdelar.

Utvendig stoppventil, tilkoplingsstad, kummar m.v. skal visast og målsettast nøyaktig. Rørdimensjonar skal førast på, også for offentlege ledningar. Stuasjonsplanen er vist på pålimte kartkopi.