
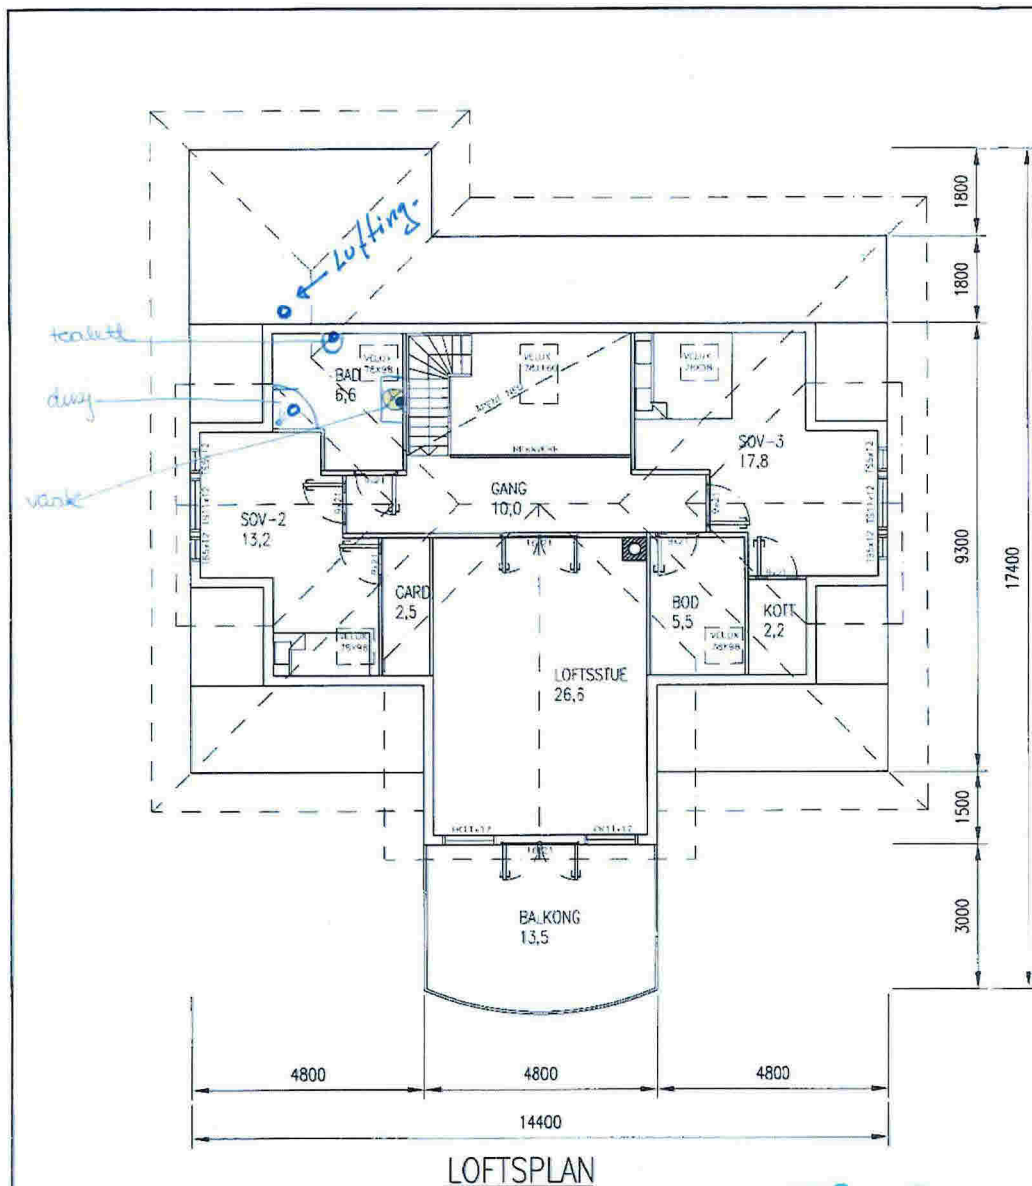


**SØKNAD OM TILKOPLING OG  
UTFØRING AV SANITÆRANLEGG**

Eg / vi søker med dette om løyve til tilkopling og utføring av sanitæranlegg i medhald av gjeldande avgiftsføresegner og reglement for sanitæranlegg.			
Til Teknisk etat i LINDÅS			
Byggjeplass/eigedom, adresse MUNDAL 5915 HJELMÅS		Matr. nr. 194	Gnr. 51
Eigar/festar av eigedom og sanitæranlegg Jan P Samuelsen og Merethe C Hagewick		Adresse 5915 Hjelomás	
Ansvarshavande rørleggar Hjelomás VVS AS		Leknesvegen 183	5915 Hjelomás
Type bygg (sett x)			
<input checked="" type="checkbox"/> Boligbygg	<input type="checkbox"/> Forretnings-/kontorbygg	<input type="checkbox"/> Industribygg	
<input type="checkbox"/> Skole/forsamlingshus	<input type="checkbox"/> Annan bygning		
Type arbeid (sett x)			
<input checked="" type="checkbox"/> Nyanlegg	<input type="checkbox"/> Omlegging	<input type="checkbox"/> Anna arbeid	
<input type="checkbox"/> Vatninstallasjonar	<input type="checkbox"/> Utvendig installasjon -avløp		
<input type="checkbox"/> Vatninstallasjonar innvendig	<input type="checkbox"/> Innvendig installasjon -avløp		
<p>Installasjonsarbeida vil bli utført i medhald av gjeldande lover, føresegner og reglement, eventuelt med dei endringar som måtte bli gitt ved installasjon.</p> <p>Som eigar av anlegg/eigedom vil eg rette meg etter dei til ein kvar tid gjeldande sanitær- og avgiftsføresegner.</p>			
Stad Hjelomás	Dato 31,10,2014		
Underskrift av eigar <i>Merethe C Hagewick - Samuelsen</i>	Underskrift av ansvarshavande rørleggar <i>Peder Hagewick</i>	Stad Hjelomás	
<p>FOR KOMMUNEN SI HANDSAMING AV SØKNADEN – IKKJE SKRIV HER!</p>			
Vedtåk			
<input type="checkbox"/> Søkningen er godkjend på følgjande vilkår:		<input type="checkbox"/> Søkningen er ikkje godkjend fordi:	
Stad		Dato	
Underskrift			
Anlegget er godkjend			
Stad		Dato	
Underskrift			


Vatnforsyning			
Stikkledning –	Dim. i mm ø 32	Materiale PE 100	Trykkklasse PN 10
Reduksjonsventil	<input type="checkbox"/> Ja <input type="checkbox"/> Nei	Trykkforsterking	<input checked="" type="checkbox"/> Ja <input type="checkbox"/> Nei
Sil/filteranlegg	<input type="checkbox"/> Ja <input type="checkbox"/> Nei	Vatnmålar	<input type="checkbox"/> Ja <input type="checkbox"/> Nei
Anna utstyr	<input type="checkbox"/> Ja <input type="checkbox"/> Nei		
Avløp	<input type="checkbox"/> Fellessystem	<input type="checkbox"/> Dobbeltsystem	
Fellesledning	Dim. i mm	Materiale	Trykkklasse
Ledning for spillvatn	Dim. i mm ø110	Materiale PP	Trykkklasse PN 6
Ledning for overvatn	Dim. i mm	Materiale	Trykkklasse
Slamavskiljar	<input checked="" type="checkbox"/> Ja <input type="checkbox"/> Nei	Våtvolum i m <sup>3</sup> 4M3	Antall kummar 3
Anna renselittak/-utstyr	<input type="checkbox"/> Ja <input type="checkbox"/> Nei	Kva slag	
Areal m.m.			
Areal på bygget/tilbygget	Brutto golvflate i m <sup>2</sup>	Leigeareal (boligbygg) i m <sup>2</sup>	Avgiftspliktig tilløgsareal i m <sup>2</sup>
Opparbeidd hageareal	Areal i m <sup>2</sup>	Symjebaseng	Volum i m <sup>3</sup>
Vassklosett	<input checked="" type="checkbox"/> Ja <input type="checkbox"/> Nei		
Teikningar vedlagt			
<input checked="" type="checkbox"/> Situasjonsplan		<input checked="" type="checkbox"/> Kjellarplan	
<input type="checkbox"/> Installasjonsteikning		<input checked="" type="checkbox"/> Etasjeplan	Oppgi antall
<input type="checkbox"/> Andre teikningar	Oppgi kva slag		
Tinglyste erklæringar vedlagt			
<input type="checkbox"/> Løyve til å leggje og vedlikehalde ledningar, kummar m.v. på andre sin eigedom			
<input type="checkbox"/> Solidarisk ansvar for eigarar av felles ledningar			
<input type="checkbox"/> Rett og plikt til nødvendig service av pumpeanlegg, maskinelt utstyr m.m.			
<input type="checkbox"/> Rett for kommunen til å krevje provisorisk anlegg sett ut av funksjonen ved tilknytting til offentlig ledningsnett			
<input type="checkbox"/> Andre forhold	Kva slag		
Søknad om deispensasjon (oppgi grunn)			
Andre opplysningar (bruk om nødvendig baksida av blanketten)			
PRIVAT ANLEGG FOR VANN OG AVLØP			




**Hjelmås**  
VVS AS

<p>NB! DERSOM ANNET IKKE ER BESKREVET, KAN TEGNINGEN KUN BRUKES SOM ANMELDESESTEGNING I BYGGESAK. ARBEIDSTEGNINGER MÅ LEVERES SEPARAT.</p>		
DATE/SIGN	<p>OBS! * TEGNINGEN KAN PRINTES I FEIL SKALA * IKKE TA MÅL DIREKTE PÅ TEGNING * BRUK BARE OPPGITTE MÅL</p> <p>I HENHOLD TIL LOWEYK ER DENNE TEGNINGEN ARKOCONSULT AS' SIN EGENDOM. DENNE TEGNINGEN KAN IKKE BLI BRUKT OFFENTLIGGJORT ELLER I OS VIDERE TIL TREDEPARTI UTEN VÅRT SKRIFTLIGE SAMTYKKE. OVERTRDELSE AV DETTE KAN SØKSMÅL.</p>	
REV. DESCRIPTION	<p>SAMUELSEN, NY ENEBOLIG 194/51, LINDÅS KOMMUNE</p>	<p>REVISION/DATE:</p> <p>PROJECT NO.: 2014172</p>
	<p>PLAN OG SNITT</p>	<p>DRAWING NO.:</p> <p>47314172A01</p>
REV. DESCRIPTION	<p><b>arkoconsult</b> ARKOCONSULT AS, Postboks 103, 5291 Valest.f. Tel.: 56390003 - Fax.: 56191130 - Mob.: 93241511 Mail: post@arkoconsult.no - Org.nr.: 997089782 MVA</p>	<p>SCALE: 1:100      FORMAT: A3</p>
		<p>DRAWN: PKT      DATE: 03.07.14</p>
		<p>CHECKED:      DATE:</p>



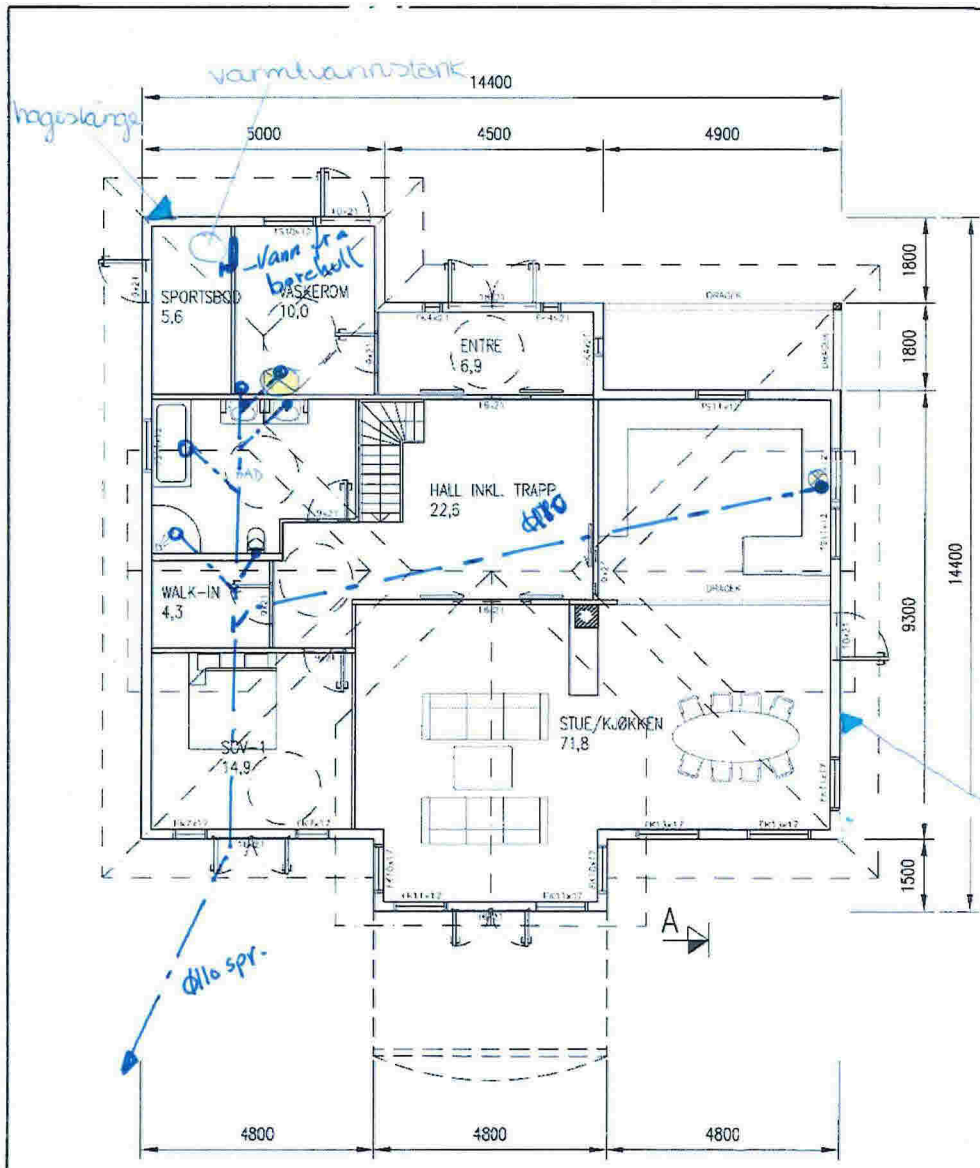

HOVEDPLAN

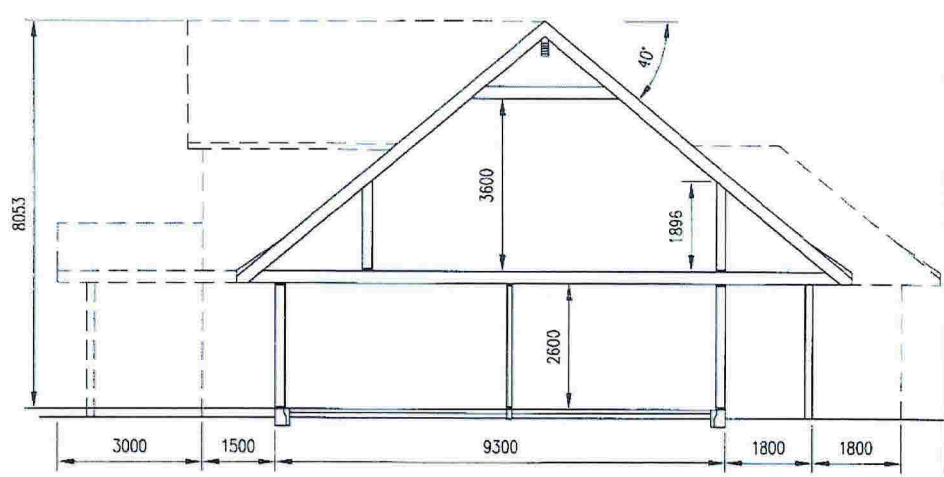


TYPISK SNITT

- vask
- hageslange

NB!  
 DERSOM ANNET IKKE ER BESKREVET, KAN TEGNINGEN KUN BRUKES SOM ANMELDESESTEGNING I BYGGESAK. ARBEIDSTEGNINGER MÅ LEVERES SEPARAT.

DATE/SIGN	OBS! • TEGNINGEN KAN PRINTES I FEIL SKALA • IKKE TA MÅL DIREKTE PÅ TEGNING • BRUK BARE OPPGITTE MÅL	I HENHOLD TIL LOVVERK ER DENNE TEGNINGEN ARKOKONSULT AS SIN EGENDOM. DENNE TEGNINGEN KAN IKKE BLI BRUKT, OFFENTLIGGJORT ELLEP OIS VIDERE TIL TREDJEPART UTEN VÅRT SKRIFTLIGE SAMTYKKE. OVERTRIFTELSE AV DETTE KAN SØKSMÅL.
	SAMUELSEN, NY ENEBOLIG 194/51, LINDÅS KOMMUNE	REVISION/DATE: PROJECT NO.: 2014172
REV. DESCRIPTION	PLAN OG SNITT	DRAWING NO.: 47314172A01
		SCALE: 1:100      FORMAT: A3
	ARKOKONSULT AS, Postboks 103, 5291 Vålestr. l. Tel.: 56390003 - Fax.: 56191130 - Mob.: 93241511 Mail: post@arkoconsult.no - Org.nr.: 997089782 MVA	DRAWN: PKT      DATE: 03.07.14 CHECKED:      DATE:

**Hjelmås**  
 VVS AS

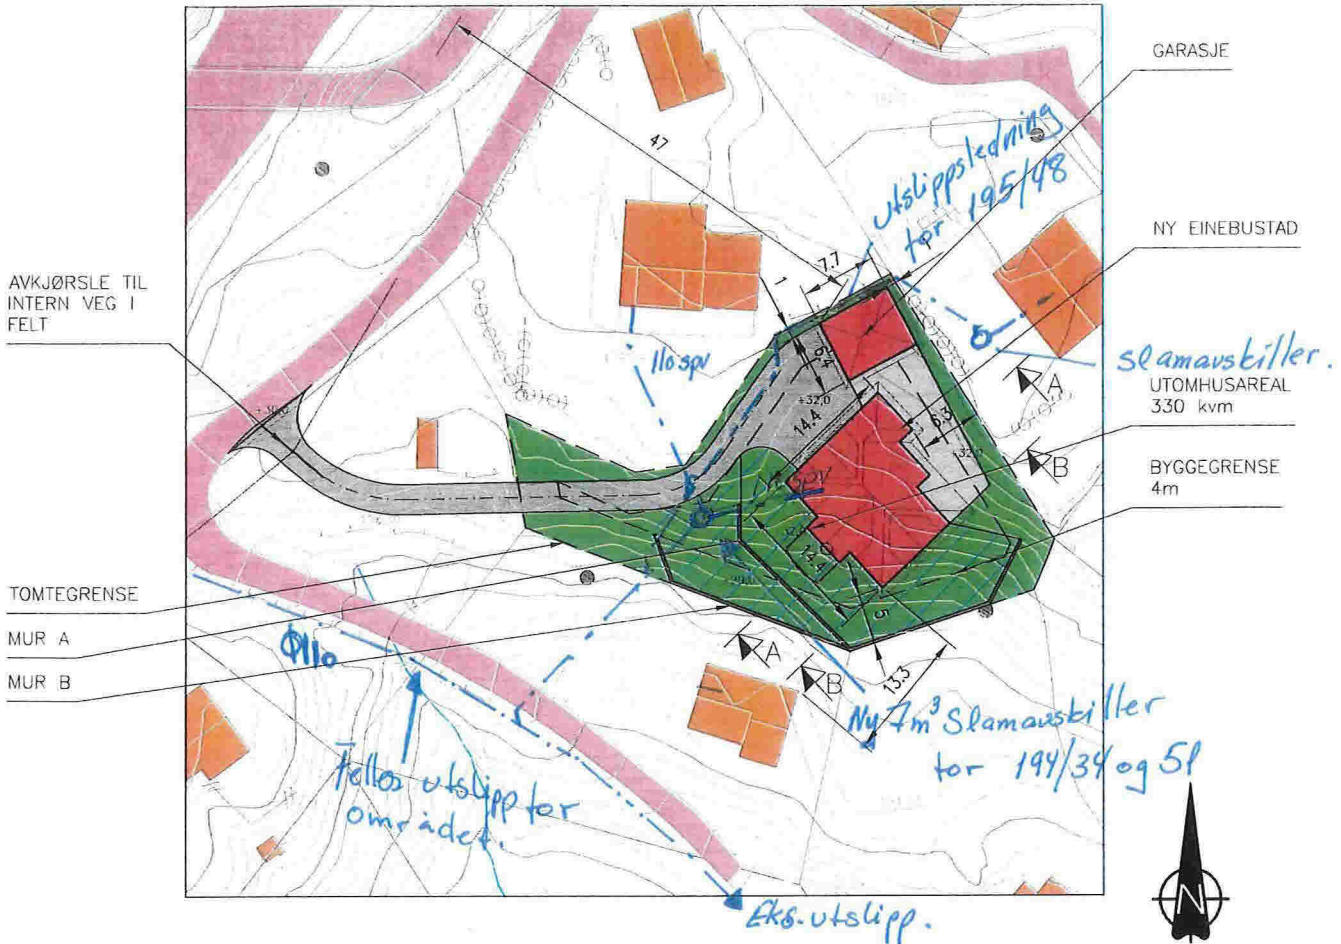

SITUASJONSPLAN

GNR.194 BNR.51 , HJELMÅS, LINDÅS KOMMUNE

OK GULV: KOTE 32,2

FOR TERRENGSNITT OG PROFILER SE TEGNING 47314172A11-12

**Hjelmås**  
 VVS  
 P.Hg 31/10.14

21.10.14/PKT DATE/SIGN	NOTE!	ACCORDING TO INTERNATIONAL LABS, THIS DRAWING IS THE PROPERTY OF ARKOCONSULT AS. THE DRAWING CAN NOT BE USED, MADE PUBLIC OR HANDED OVER TO A THIRD PARTY WITHOUT OUR WRITTEN CONSENT, AND VIOLATION WILL LEAD TO LEGAL PROCEEDINGS	
	<ul style="list-style-type: none"> <li>* PART OF DRAWING MAY NOT BE SHOWN IN SCALE</li> <li>* DO NOT TAKE MEASURES ON DRAWING</li> <li>* ONLY RELAY ON GIVE DIMENSIONS</li> </ul>		
A ENDRET PLASSERING HUS OG MUR REV. DESCRIPTION	SAMUELSEN, NY ENEBOLIG 194/51, LINDÅS KOMMUNE	REVISION/DATE: A/21.10.14	
	SITUASJONSPLAN	PROJECT NO.: 2014172	
		DRAWING NO.: 47314172A10	
A ENDRET PLASSERING HUS OG MUR REV. DESCRIPTION	 ARKOCONSULT AS, Postboks 103, 5291 Valest.f. Tel.: 56390003 - Fax.: 56191130 - Mob: 93241511 Mail: post@arkoconsult.no - Org.nr.: 997089782 MVA	SCALE: 1:100	FORMAT: A3
		DRAWN: PKT	DATE: 16.09.14
		CHECKED:	DATE: