



Fylkesmannen i Hordaland

Referanser:

Dykkar:

Vår: 14/6550 - 14/27830

Saksbehandlar:

Knut Bjørnevoll

KBJ@lindas.kommune.no


Dato:

15.12.2014

## Dispensasjonssøknad til uttale - gbnr 124/1 Kjeilegavlen - omlegging av veg på LNFR

### Søknaden

gjeld dispensasjon for omlegging av veg til hyttetomter inn på LNFR

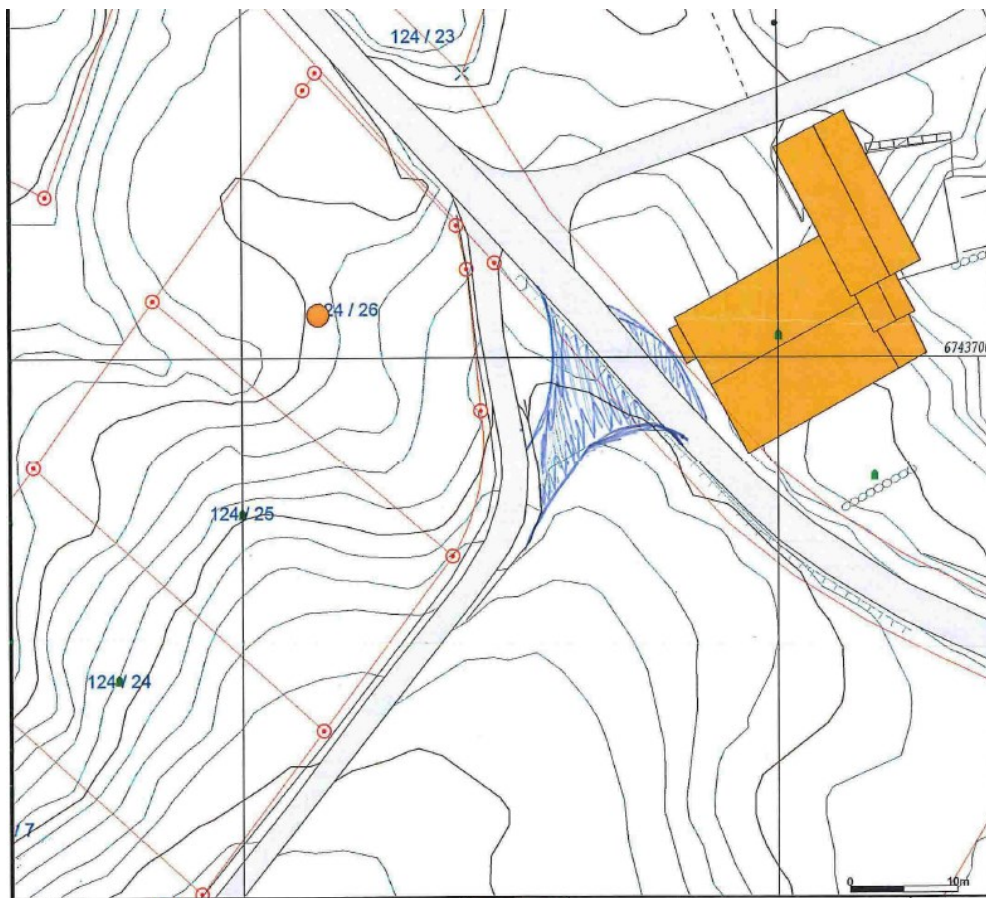

**Plangrunnlag**

#### Post

postmottak@lindas.kommune.no  
Dokumentsenteret  
Kvernhusmyrane 20, 5914 Isdalstø


#### Kontakt

www.lindas.kommune.no  
Telefon +47 56 37 50 00  
Telefaks +47 56 37 50 01

Konto 1503 22 54567  
Org.nr. 935 084 733

Det aktuelle arealet ligg i område som i *kommunedelplan for Lindåsneset med Mongstad* er sett av til LNFR - landbruk, og det grensar mot areal for spreidde fritidsbustaderi LNFR.

#### Utsnitt av kommunedelplanen

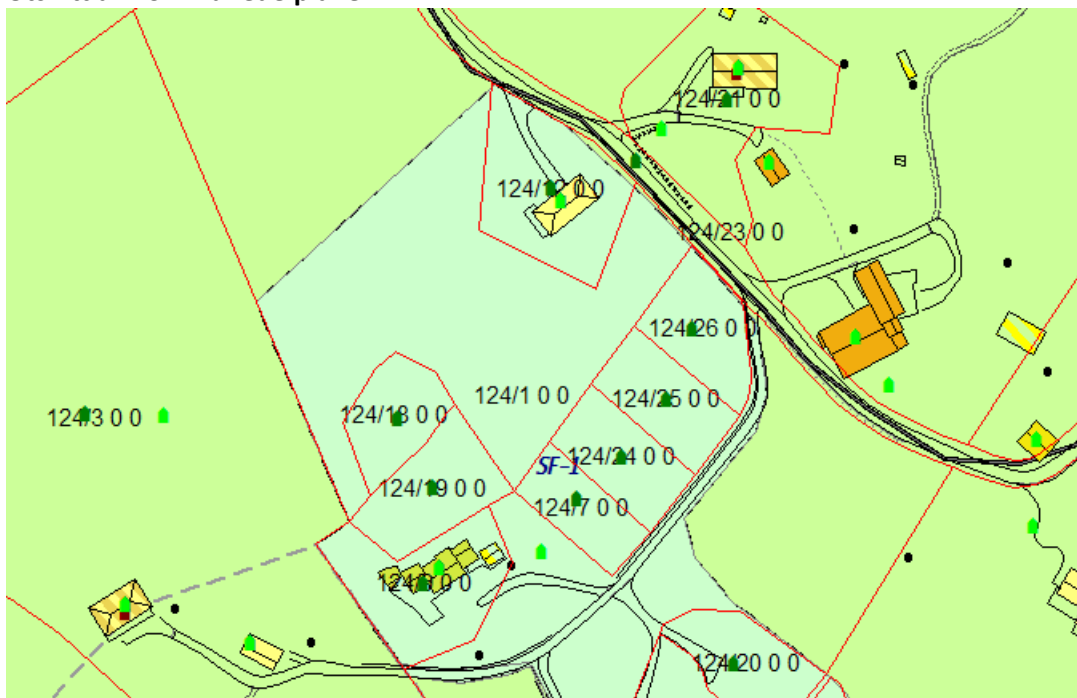

#### Forholdet til naboar

Naboar er varsla, i samsvar med reglane i plan- og bygningslova § 21-3. Ingen merknader er registrert i saka.

Kommunen vurderer å godkjenna dispensasjonssøknaden, med krav til auka trafikktryggleik som grunngeving.

Før kommunen handsamar dispensasjonsøknaden, vert saka sendt til kommunale og regionale planstyresmakter til uttale.

Det vert sett **frist for uttale til 14.01.2015**

Med helsing

Tor Hegle  
einingsleiar

Knut Bjørnevoll  
rsakshandsamar

*Dette dokumentet er elektronisk godkjent og har difor ingen signatur.*

#### Vedlegg:

Søknad om dispensasjon frå kommuneplan - gbnr 124/1 Kjeilegavlen

Nabovarsel/kvitering

Situasjonskart med påteikning av ny avkjørsle

Svar på søknad om flytting av eksisterande avkjørsle, gbnr 1241 Kjeilegavlen

**Vedlegg:**

Situasjonskart gbnr 124-1

**Kopi til:**

Gunn Kvalvågnes

Keilevegen 97 B 5953

FONNES

**Mottakrar:**

Fylkesmannen i Hordaland

Hordaland fylkeskommune

Landbruk

Her

Arealplan

Her