

FOR SØKNAD OM RAMMETILLATELSE

TEGNFORKLARING

- Tomtegrense
- Nytt planert terreng
- ⊗ Senterlinje vei
- - - Eksisterende terreng
- - - Annen bygning

Filtakshaver: Inga og Stian Fanebust

PRO/KPR: VestlandsHus Mjelde AS

Dato 01.08.11

1. rev. 21/11-14 *DA*

2. rev.

3. rev.

Skala 1:200

TYPE : Koppefjellet

Byggepassens adresse:

Fonnebostvegen, Lindås.

G.nr. 106

Br.nr. 138

SENTRAL GODKJ. NR.



PROSJ.NR.
327p

VEDL.NR.


SIDE

596

SIDE 1 AV 1

PROSJEKTERING AV LENGDE- OG TVERRPROFIL AV BYGNING FOR Plassering I

FLAT TOMTESITUASJON

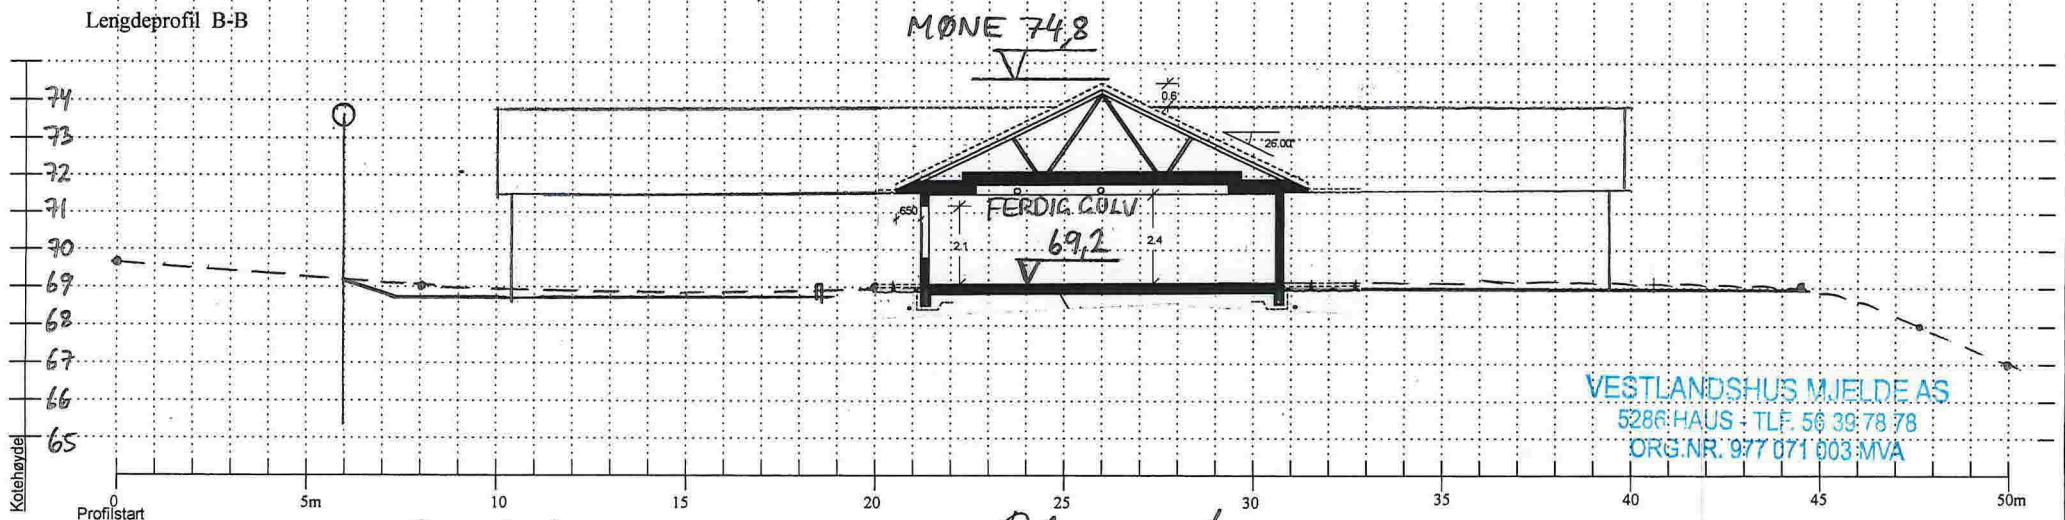

VESTLANDSHUS MJELDE AS
5286 HAUS - TLF. 56 39 78 78
ORG.NR. 977 071 003 MVA

TP 1-1/04

Kontrollansvarlig:

Derick Andersen

Sign.egenkontroll:

DA

1.dato 21/11-14

1.rev

2.rev.

3.rev

4.rev.