




NY

57 av 15


Til 1974/06

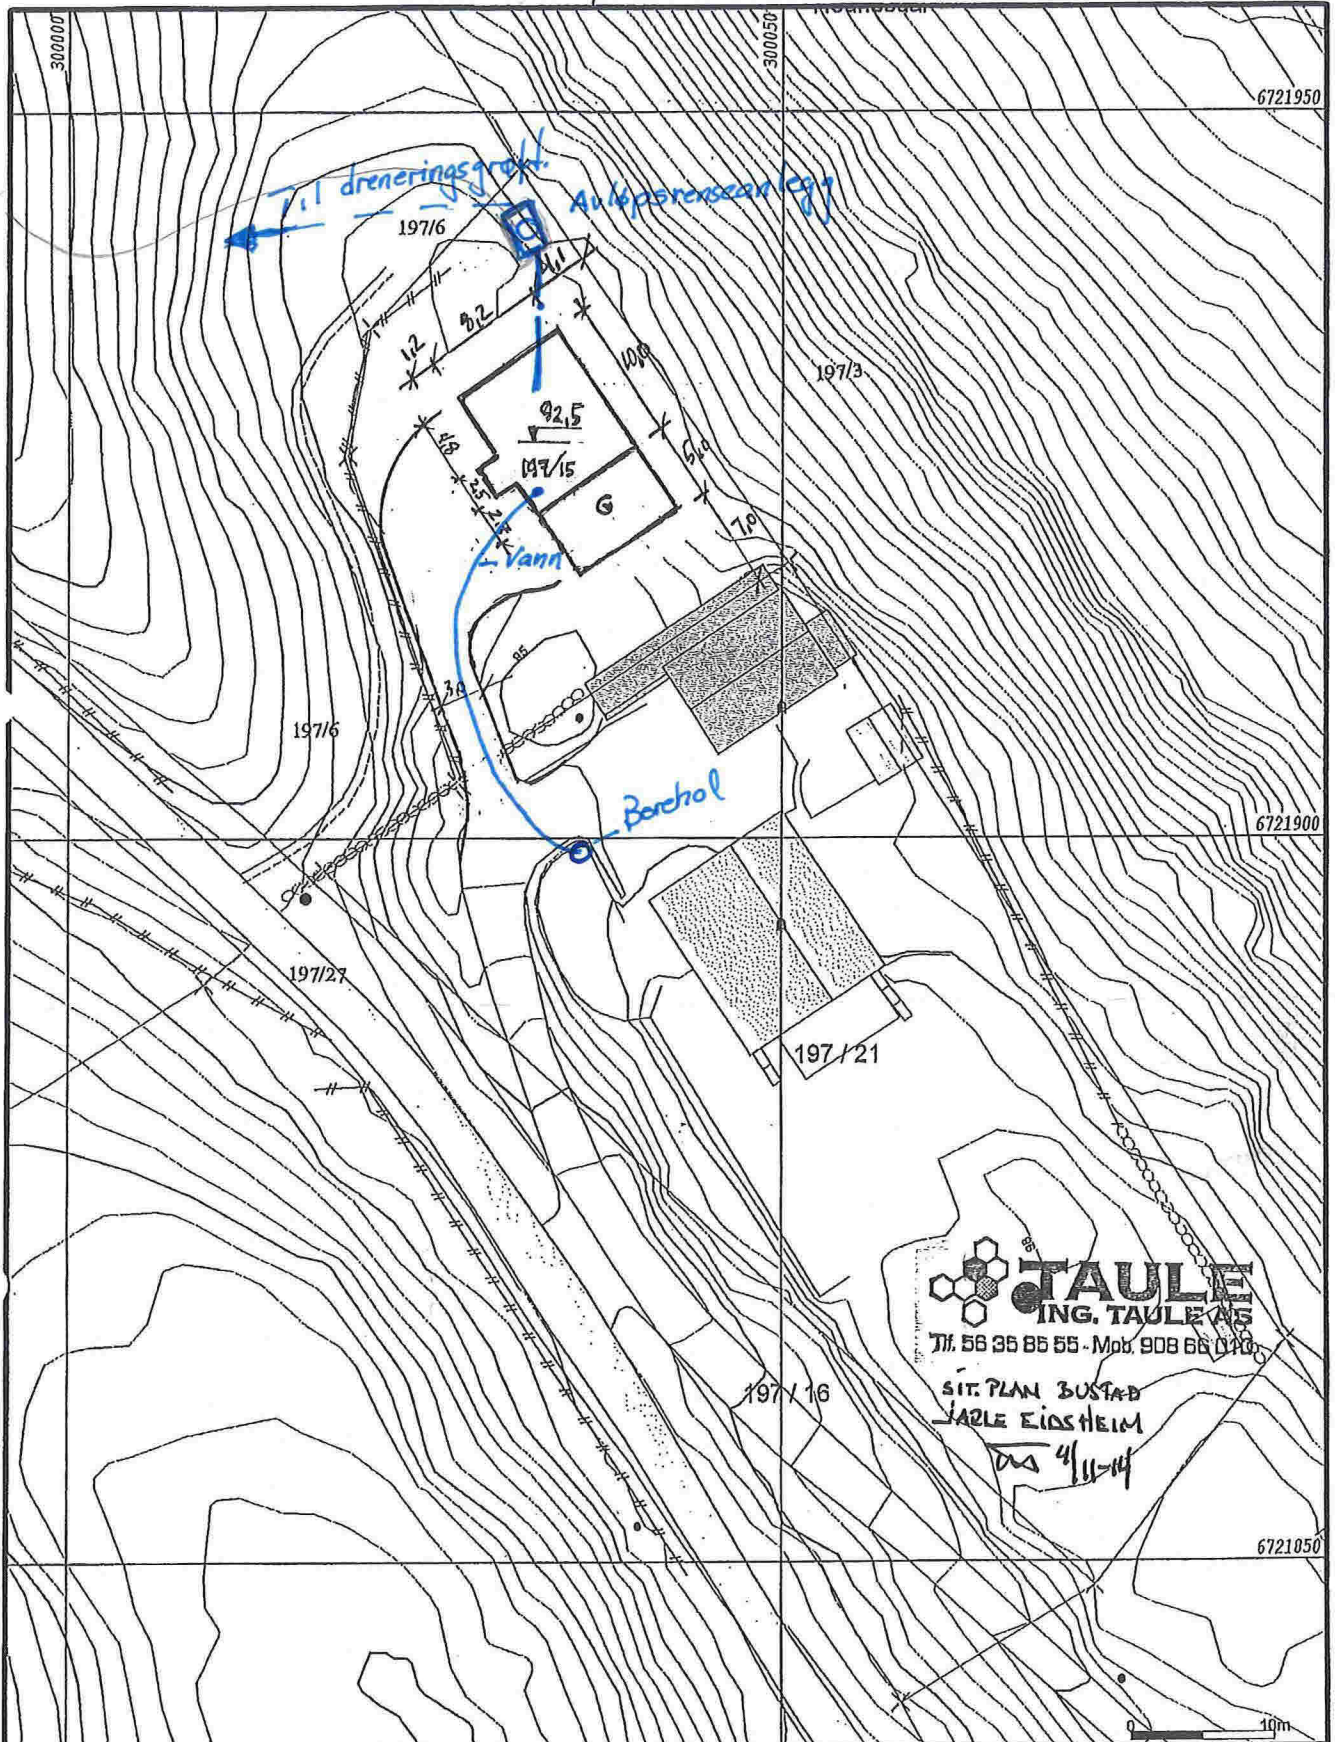

**TAULE**  
 ING. TAULE AS  
 Tlf. 56 36 86 55 - Mob. 908 66 0110  
 SIT. PLAN BUSTAD  
 Dns 4/11-14

<ul style="list-style-type: none"> <li>— Målte Grenser</li> <li>— Registrerte Grenser</li> <li>⌋ Udefinerte grenser</li> <li>⌋ Terrengmålte grenser</li> <li>⌋ Konstruert grensepunkt</li> <li>⊗ Bølg</li> <li>⊗ Bustad m/ellighet</li> <li>⊗ Våningshus</li> </ul>	<ul style="list-style-type: none"> <li>⊗ Storro bustader</li> <li>⊗ Hytte/feriehus</li> <li>⊗ Garasje/utehus</li> <li>⊗ Industriløgger</li> <li>⊗ Andre bygg</li> </ul>	 <b>Lindås kommune</b> Geodata avdeling Grunnkart 2009 ETTER grenseendringar !	 N Målestokk 1:500
Bellggenhet og høyder må oppfattes som orienterende.			

117

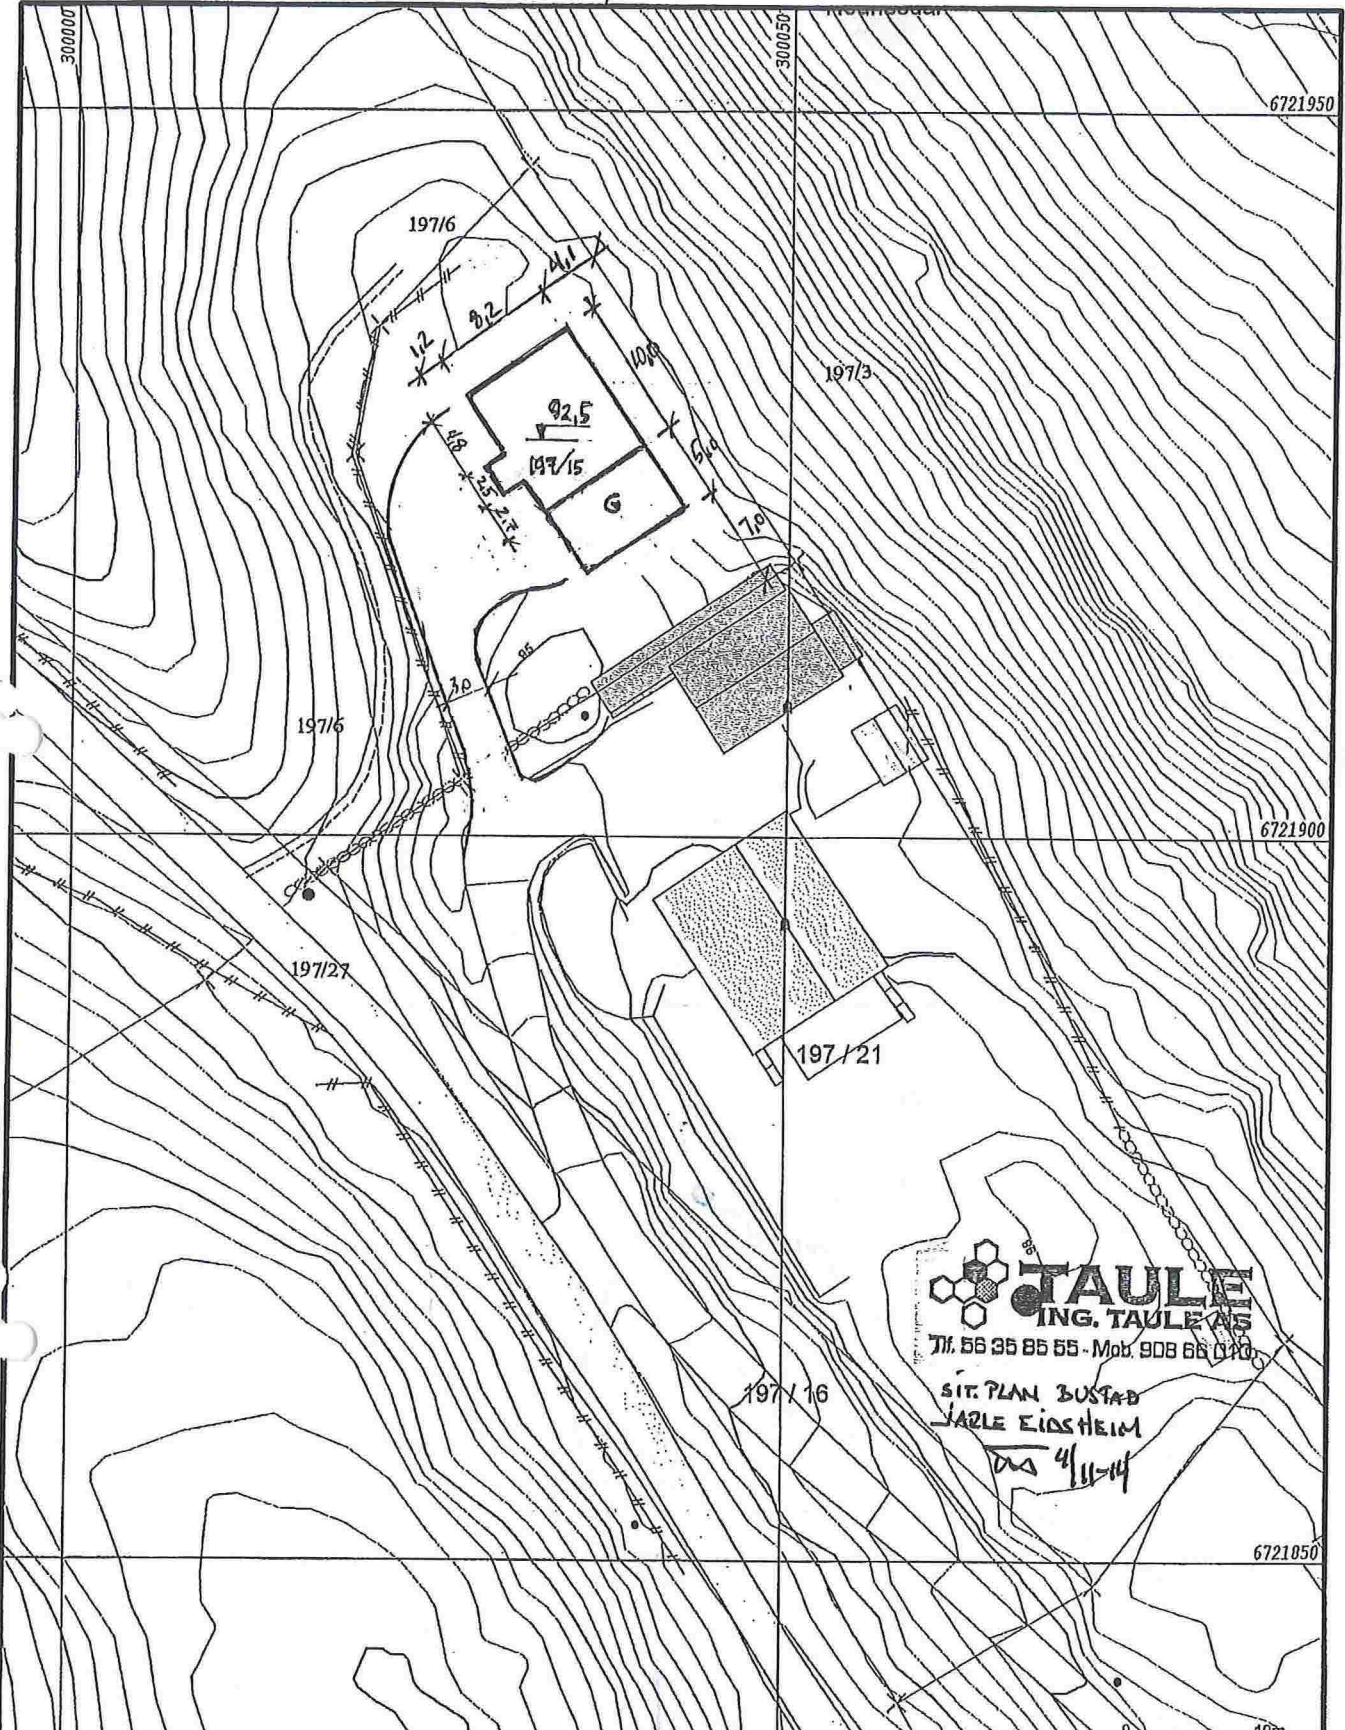

**TAULE**  
 ING. TAULE AS  
 Tlf. 56 35 85 55 - Mob. 908 66 1100  
 SIT. PLAN BUSTAD  
 DAT 4/11-14

- Målte Grenser
- Registrerte Grenser
- Y Udefinert grenser
- Y Terrengmålte grenser
- ⊙ Konstruert grensepunkt
- ⊙ Bølg
- ⊙ Bustad m/leilighet
- ⊙ Våningshus
- Storro bustader
- Hylle/terehus
- Garasje/tilhus
- Industribygger
- Andro bygg

Belleggenhet og høyder må oppfattes som orienterende.



Lindås kommune  
 Geodala avdeling  
 Grunnkart 2009 ETTER grenseendringar I

Dato: 2014.10.03  
 Sign: 880

G.nr. 197, b.nr. 15.



Miljostokk  
 1:500