


Tegnforklaring:

- Siktfelt
- Avløp
- Vannledning

Punkt	X	Y	Høyde
P1	6 719 869,39	293 874,00	Ø
P2	6 719 873,89	293 870,66	
P3	6 719 883,09	293 883,11	
P4	6 719 878,59	293 886,44	


Planeringshøyde underetasje +20,5
 planeringshøyde hovedetasje +23,5

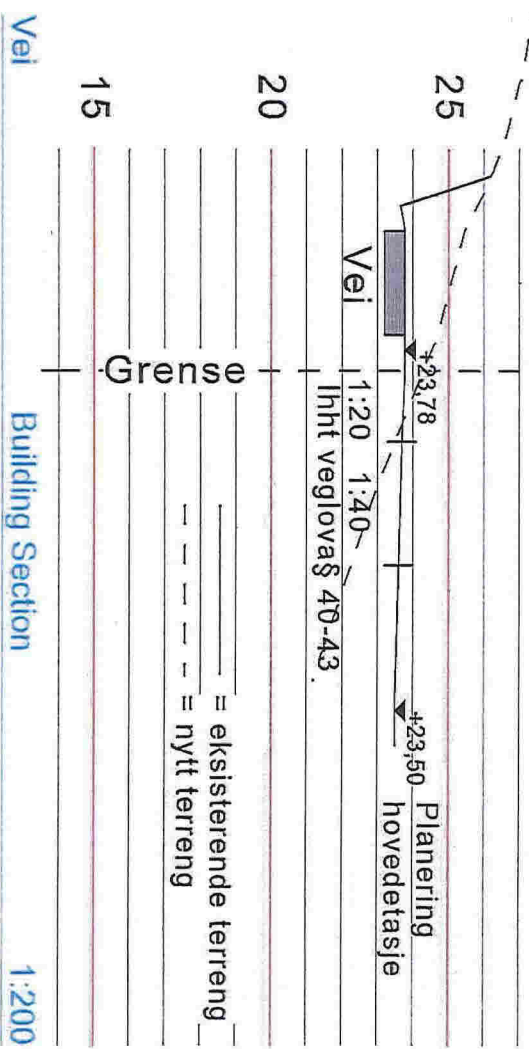

Building Section

— = eksisterende terreng
 - - - = nytt terreng

1:200

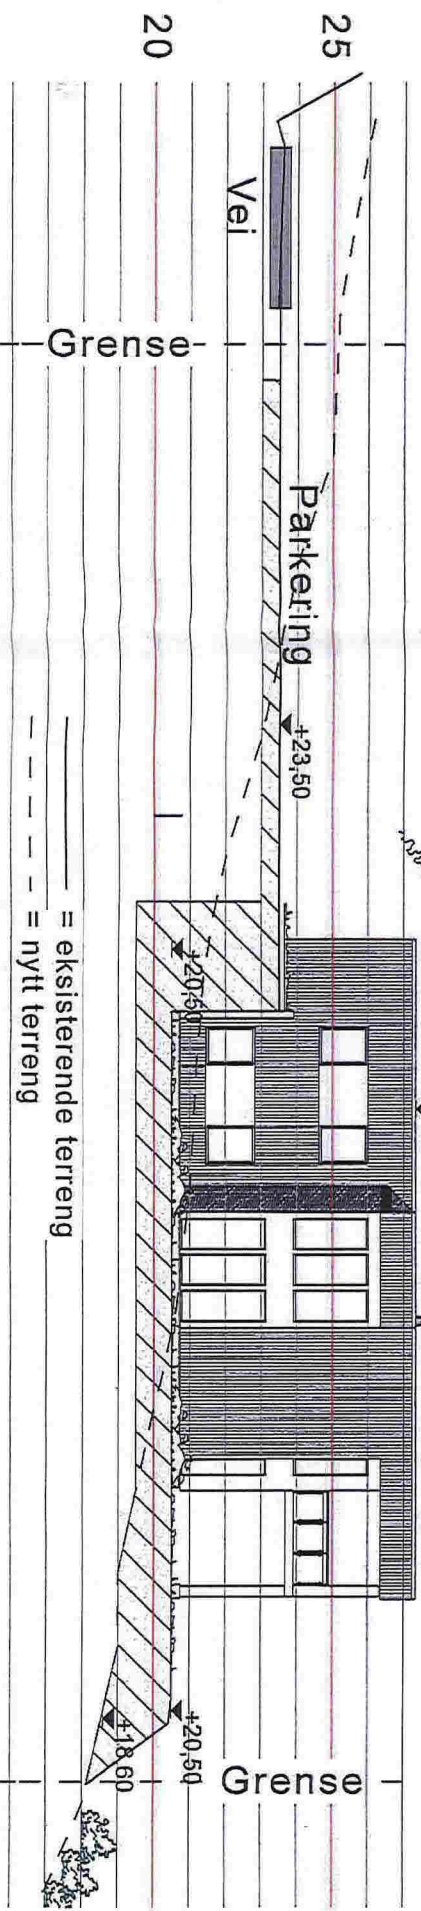

Building Section

1:200

Utv. Lehninger SPV og VL



26/11-14

PROSJEKT Monica Nævdal & Klaus Wergeland
 Mangerbua 2, Gnr137 Bnr746
 Lindås Kommune

TEGNINGSINNHOLD
 Situasjonsplan - terrengprofiler

TEGN. NR 101
 TEGNET DATO 050914


SIGN ØS
 PROSJEKTNR. REV

MÅL Div



Alver Design
 5911 Alversund
 Tlf 922 89 719

D-I

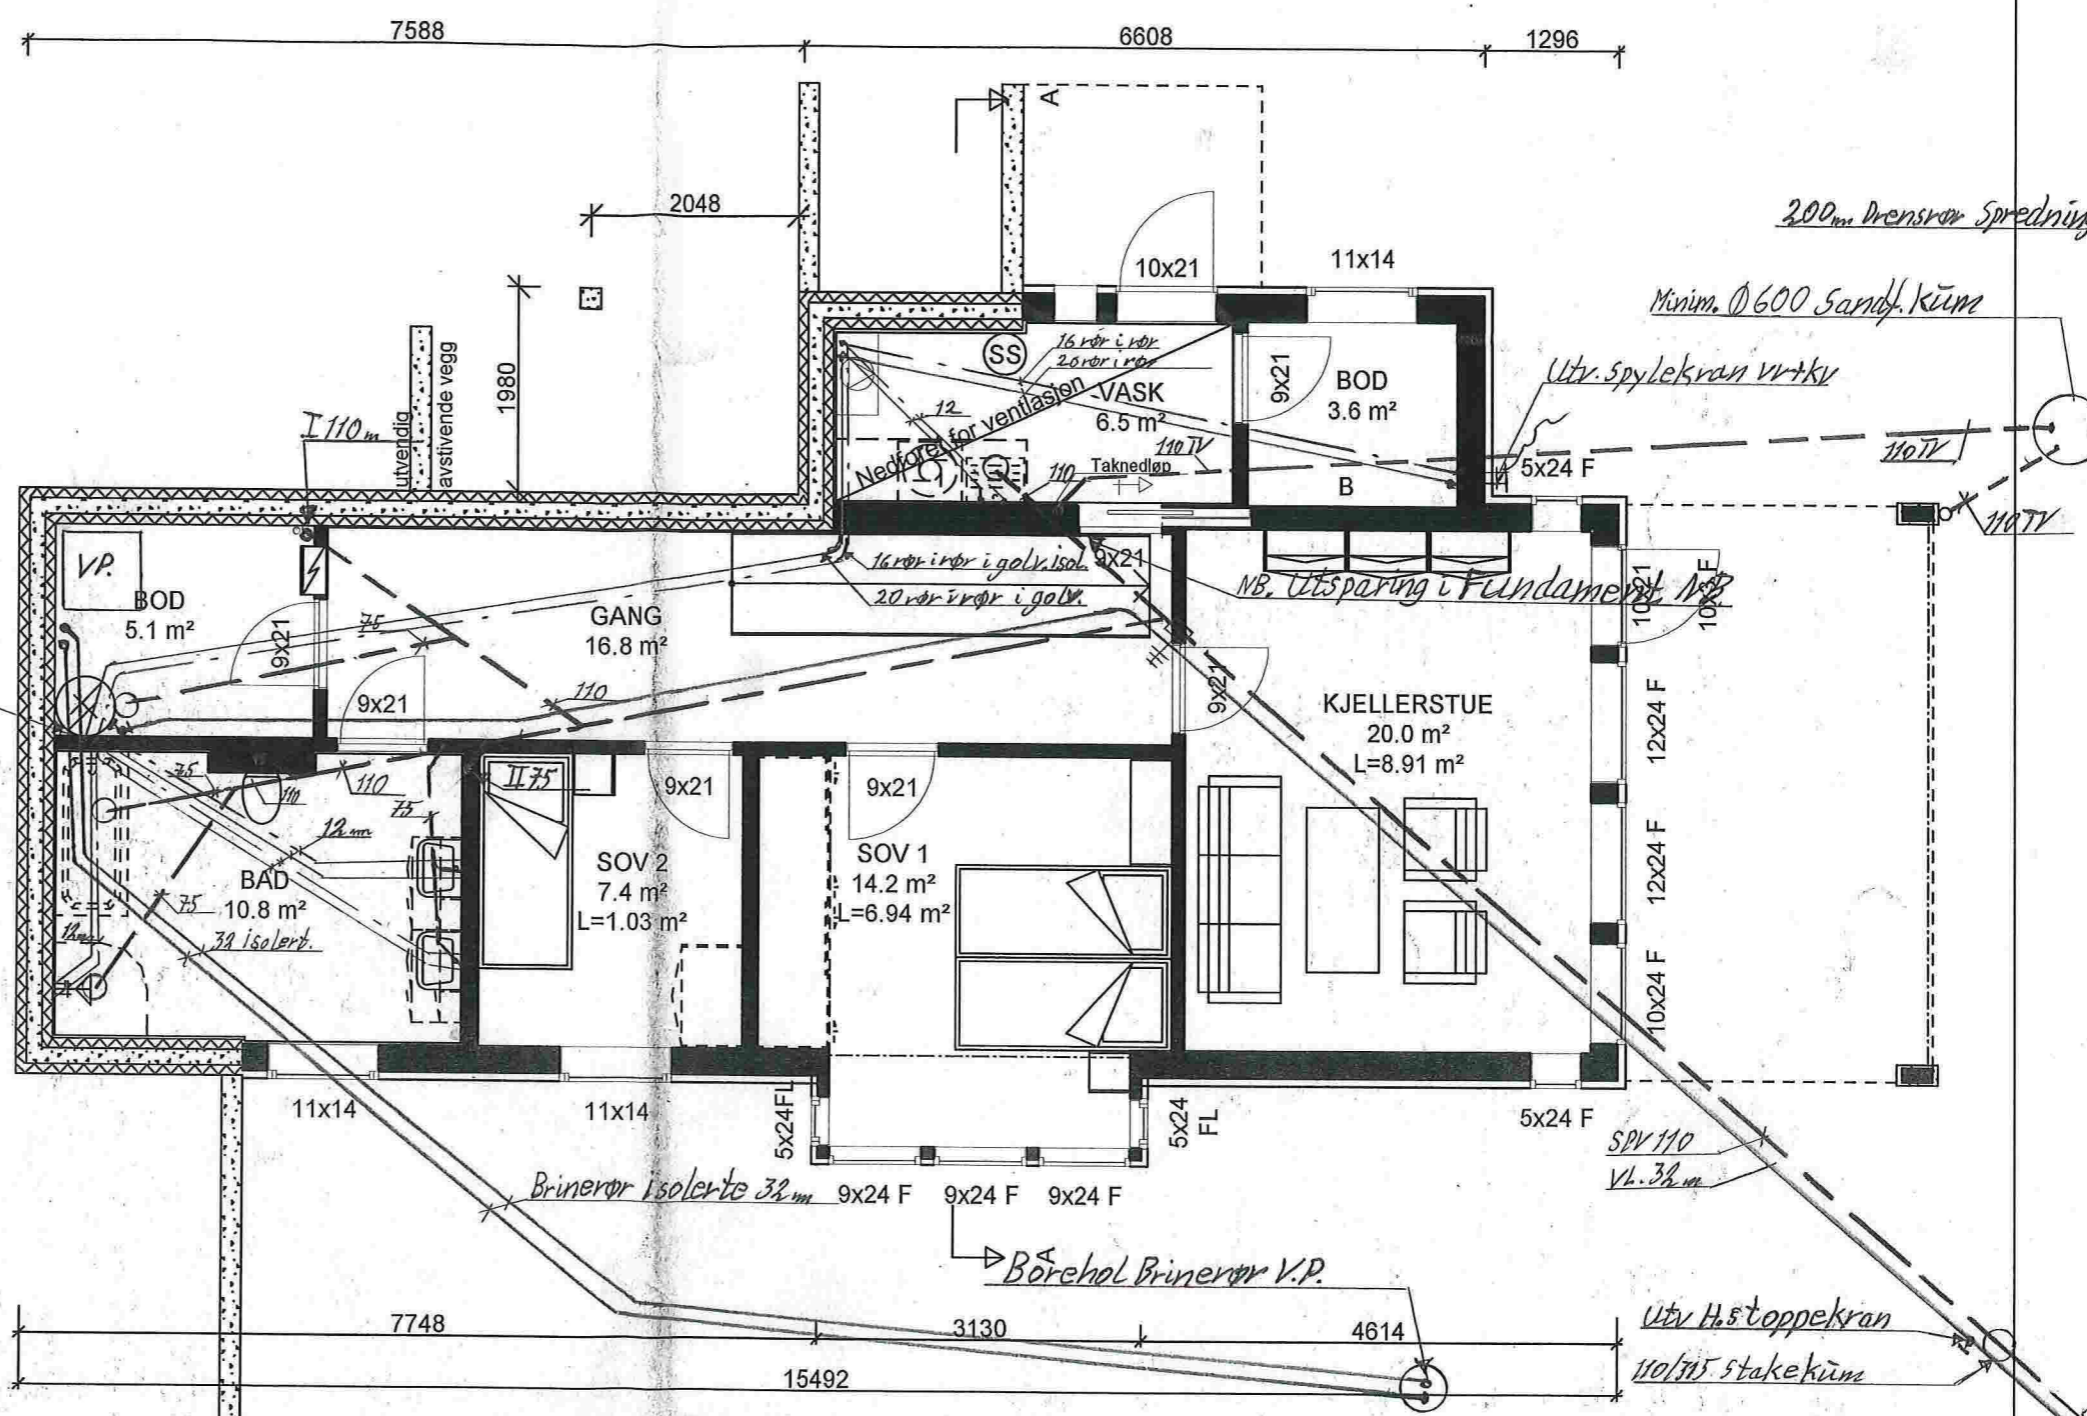

Fordelerskap VL i vegg 98

Grünnledninger SPV-VL-TV
 Brinerør fra borehol til VP.
 VL-rør i rør under tak og i gulv til Vasker



28/11-14
 L N

"Quadra"
 Milano Spezial

Denne tegning tilhører Bolig Partner AS og kan ikke benyttes uten skriftlig samtykke A Byggesøknadstegninger 15.09.14 mss

UNDERETASJEPLAN




Tiltakshaver :
 Klaus Wergeland og Monika Nævdal.

Byggeplass :
 Mangerbua, 5911 Alversund

Pnr.:
 2380023
 Gnr: 137
 Bnr: 746

MÅL 1 : 100
 Dato 15.07.14 Sign. LRD
 Tegnings Nr.
 4540 — 504 A

- B = Bærevegg
- F = Fast vindu
- FL = Fast med åpningsbart felt iht. fasade
- = Synlig drager
- skj. — = Skjult drager

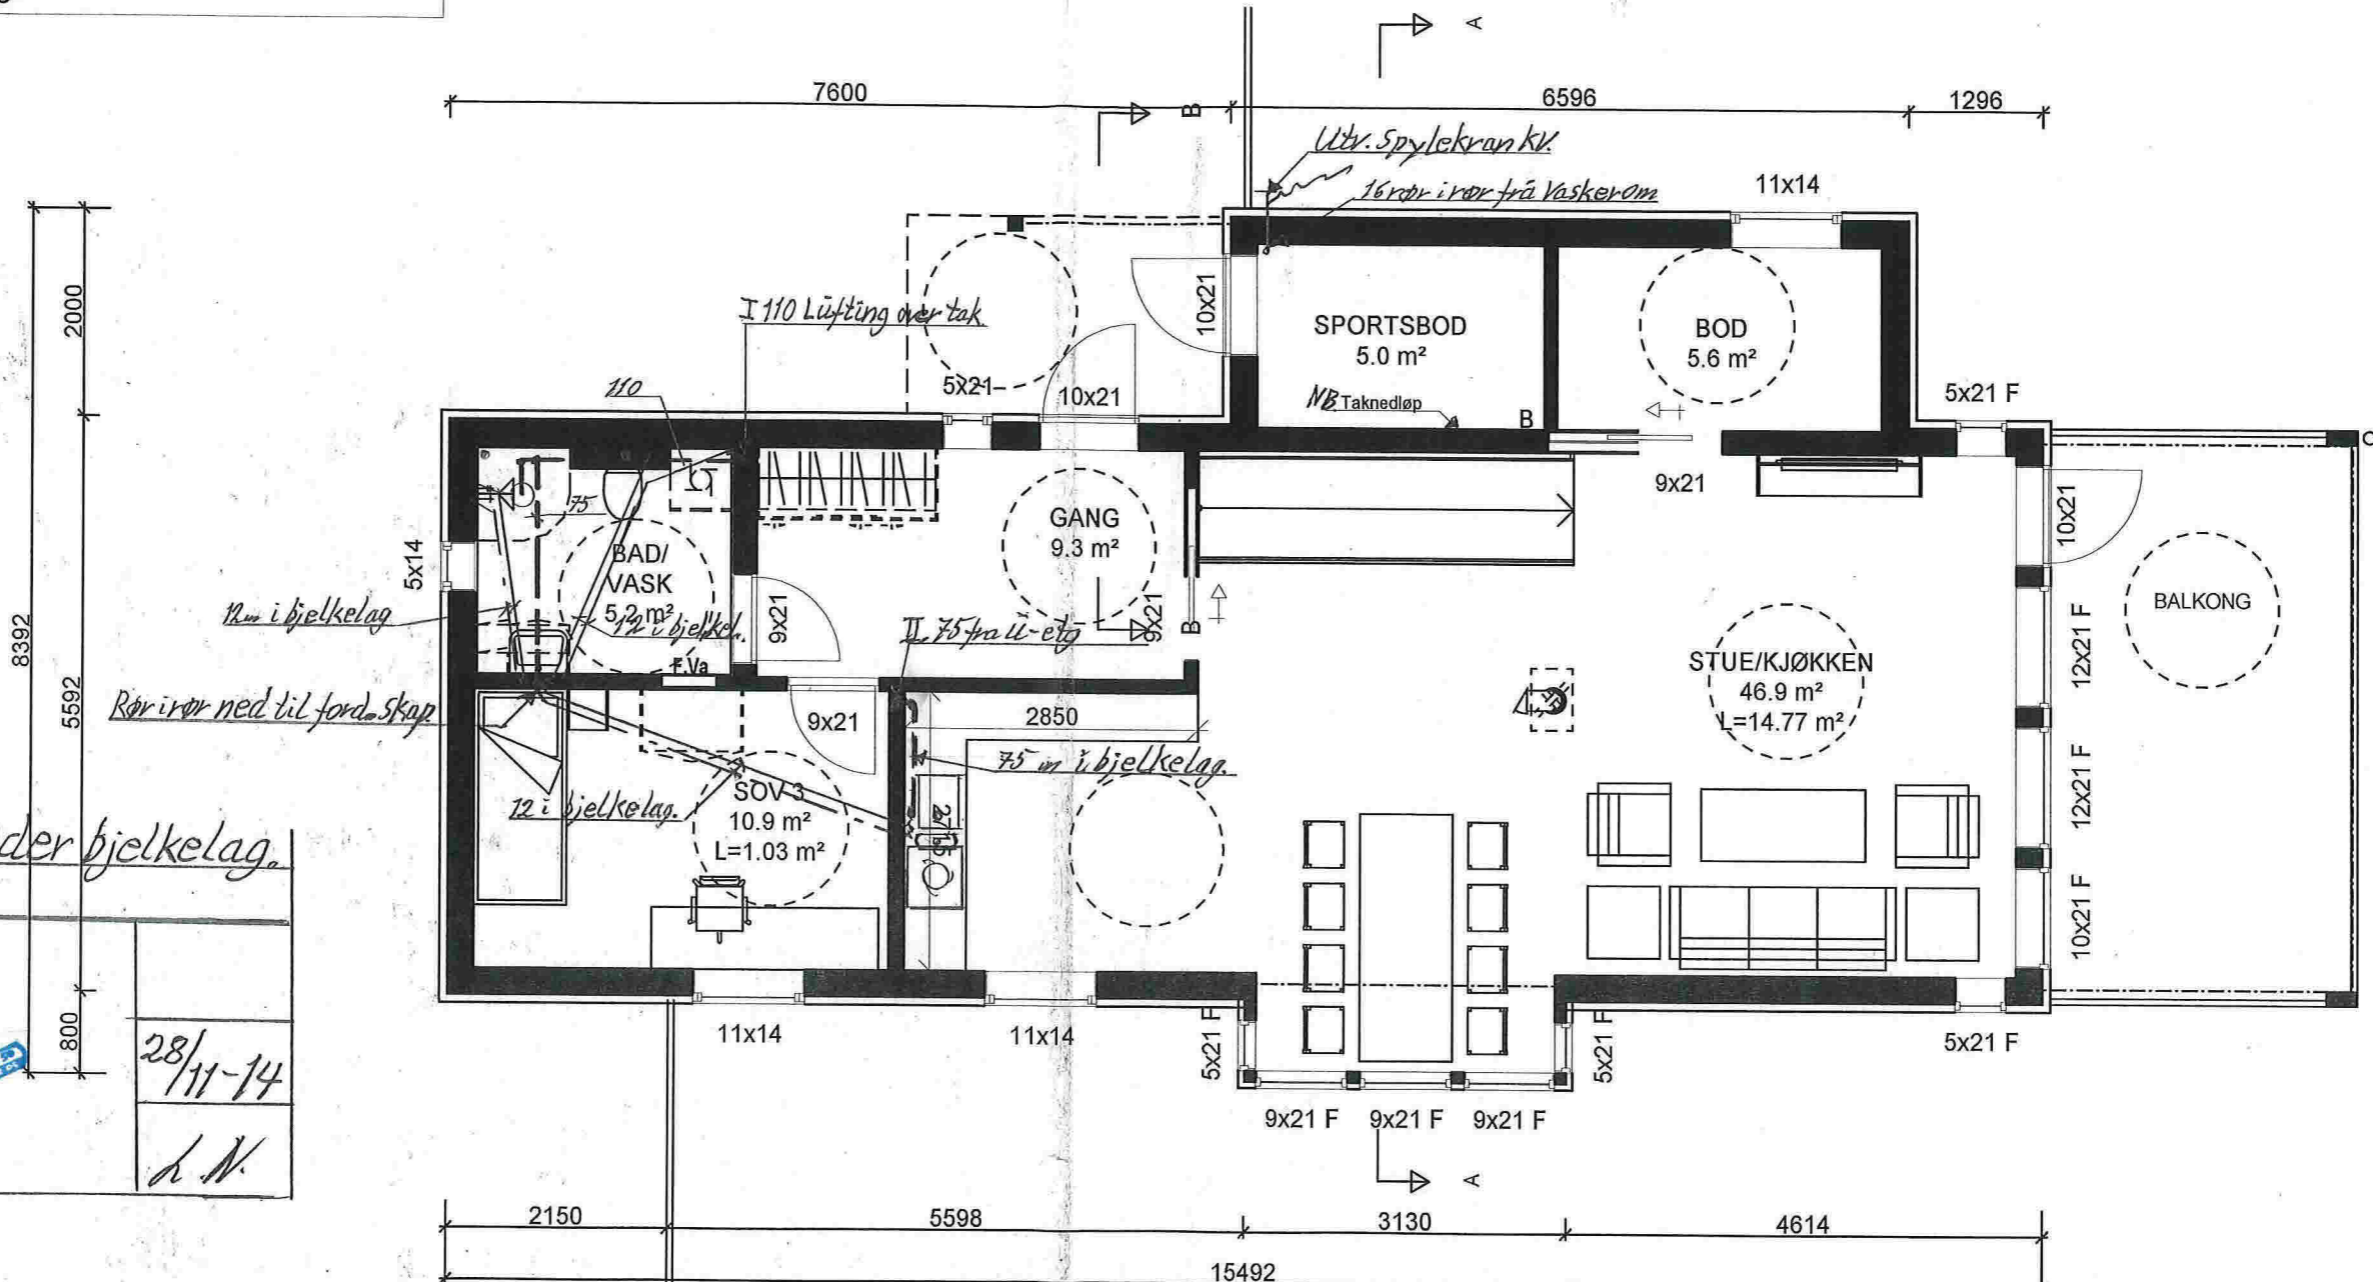

Opplegg. Rør i og under bjelkelag.



28/11-14
L.N.

"Quadra"
Milano Spezial

Denne tegning tilhører Bolig Partner AS og kan ikke benyttes uten skriftlig samtykke A Byggesøknadstegninger 15.09.14 mss

HOVEDPLAN 1.etg.



Tiltakshaver :
Klaus Wergeland

Byggeplass :
Mangerbua, 5911 Alversund

Pnr.:
2380023
Gnr: 137
Bnr: 746

MÅL 1 : 100
Dato 15.07.14 Sign. LRD
Tegnings Nr.
4540 — 502 A