


**SØKNAD OM OM TILKOPLING OG
UTFØRING AV SANITÆRANLEGG**

Eg / vi søker med dette om løyve til tilkopling og utføring av sanitæranlegg i medhald av gjeldande avgiftsføresegner og reglement for sanitæranlegg.			
Til Teknisk etat i <u>Lindås Kommune</u>			
Byggleiing/eigedom, adresse <u>Mangerbus 5914 Hulsund</u>		Matr. nr. <u>137</u>	Gnr. <u>747</u>
Eier/festar av eigedom og sanitæranlegg <u>Vegard Sætre</u>		Adresse <u>Hella 98 5936 Manger</u>	
Ansvarshavende rørleggjar <u>Hole VVS AS</u>		Hella 98 5936 Manger	
Type bygg (sett x)			
☒ Boligbygg ☐ Forretnings-/kontorbygg ☐ Industribygg			
☐ Skole/forsamlingshus ☐ Annen bygning			
Type arbeid (sett x)			
☒ Nyanlegg ☐ Omlegging ☐ Anna arbeid			
☒ Vanninstallasjonar ☒ Utvendig installasjon - avløp			
☒ Vanninstallasjonar Innvendig ☒ Innvendig installasjon - avløp			
Installasjonsarbeida vil bli utført i medhald av gjeldande lover, føresegner og reglement, eventuelt med dei endringar som måtte bli gitt ved installasjon.			
Som eigar av anlegg/eigedom vil eg rette meg etter dei til ein kvar tid gjeldande sanitær- og avgiftsføresegner.			
Stad <u>SEIM</u>		Dato <u>23.12.2014</u>	
Underskrift av eigar <u>Torge Sætre</u>		Stad <u>Manger</u>	
Dato <u>22/12-14</u>		Underskrift av ansvarshavende rørleggjar <u>Odd Helge Hole</u>	
FOR KOMMUNEN SI HANDSAMING AV SØKNADEN – IKKJE SKRIV HER!			
Vedtak			
☐ Søknaden er godkjend på følgjande vilkår:			
☐ Søknaden er ikkje godkjend fordi:			
Stad		Dato	
Underskrift		Anlegget er godkjend	
Stad		Dato	
Underskrift		Stad	
Dato		Underskrift	

Vatnforsyning			
Stikkledning -	Dim. i mm 32	Materiale PE	Trykkklasse PN 10
Reduksjonsventil	☐ Ja ☐ Nei	Trykkforsterking	☐ Ja ☐ Nei
Silviteranlegg	☐ Ja ☐ Nei	Vetnmålar	☐ Ja ☐ Nei
Anna utstyr	☐ Ja ☐ Nei		
Avløp	☐ Fellessystem	☐ Dobbeltsystem	
Felleledning	Dim. i mm	Materiale	Trykkklasse
Ledning for spillvatn	Dim. i mm 110 mm	Materiale PP	Trykkklasse PN 16
Ledning for overvatn	Dim. i mm	Materiale	Trykkklasse
Slamavskiljer	☐ Ja ☐ Nei	Vætvolum i m³	Antall kummar
Anna rensetiltak/-utstyr	☐ Ja ☐ Nei	Kva slag	
Areal m.m.			
Areal på bygge/tilbygget	Brutto golvflate i m²	Leigeeareal (boligbygg) i m²	Avgiftspliktig tilleggsareal i m²
Opparbeidd hageareal	Areal i m²	Symjebaseng	Volum i m³
Vassklosett	☒ Ja ☐ Nei		
Teikningar vedlagt			
☒ Situasjonsplan	☒ Kjellarplan		
☒ Installasjonsteikning	☒ Etasjeplan		Oppgi entall
☐ Andre teikningar	Oppgi kva slag		
Tinglyste erklæringer vedlagt			
☐ Løyve til å leggje og vedlikehalde ledningar, kummar m.v. på andre sin eigedom ☐ Solidarisk ansvar for elgarar av felles ledningar ☐ Rett og plikt til nødvendig service av pumpeanlegg, maskinelt utstyr m.m. ☐ Rett for kommunen til å krevje provisorisk anlegg sett ut av funksjonen ved tilknytting til offentlig ledningsnett ☐ Andre forhold ☐ Kva slag			
Søknad om delspensasjon (oppgi grunn)			
Andre opplysningar (bruk om nødvendig baksida av blanketten)			

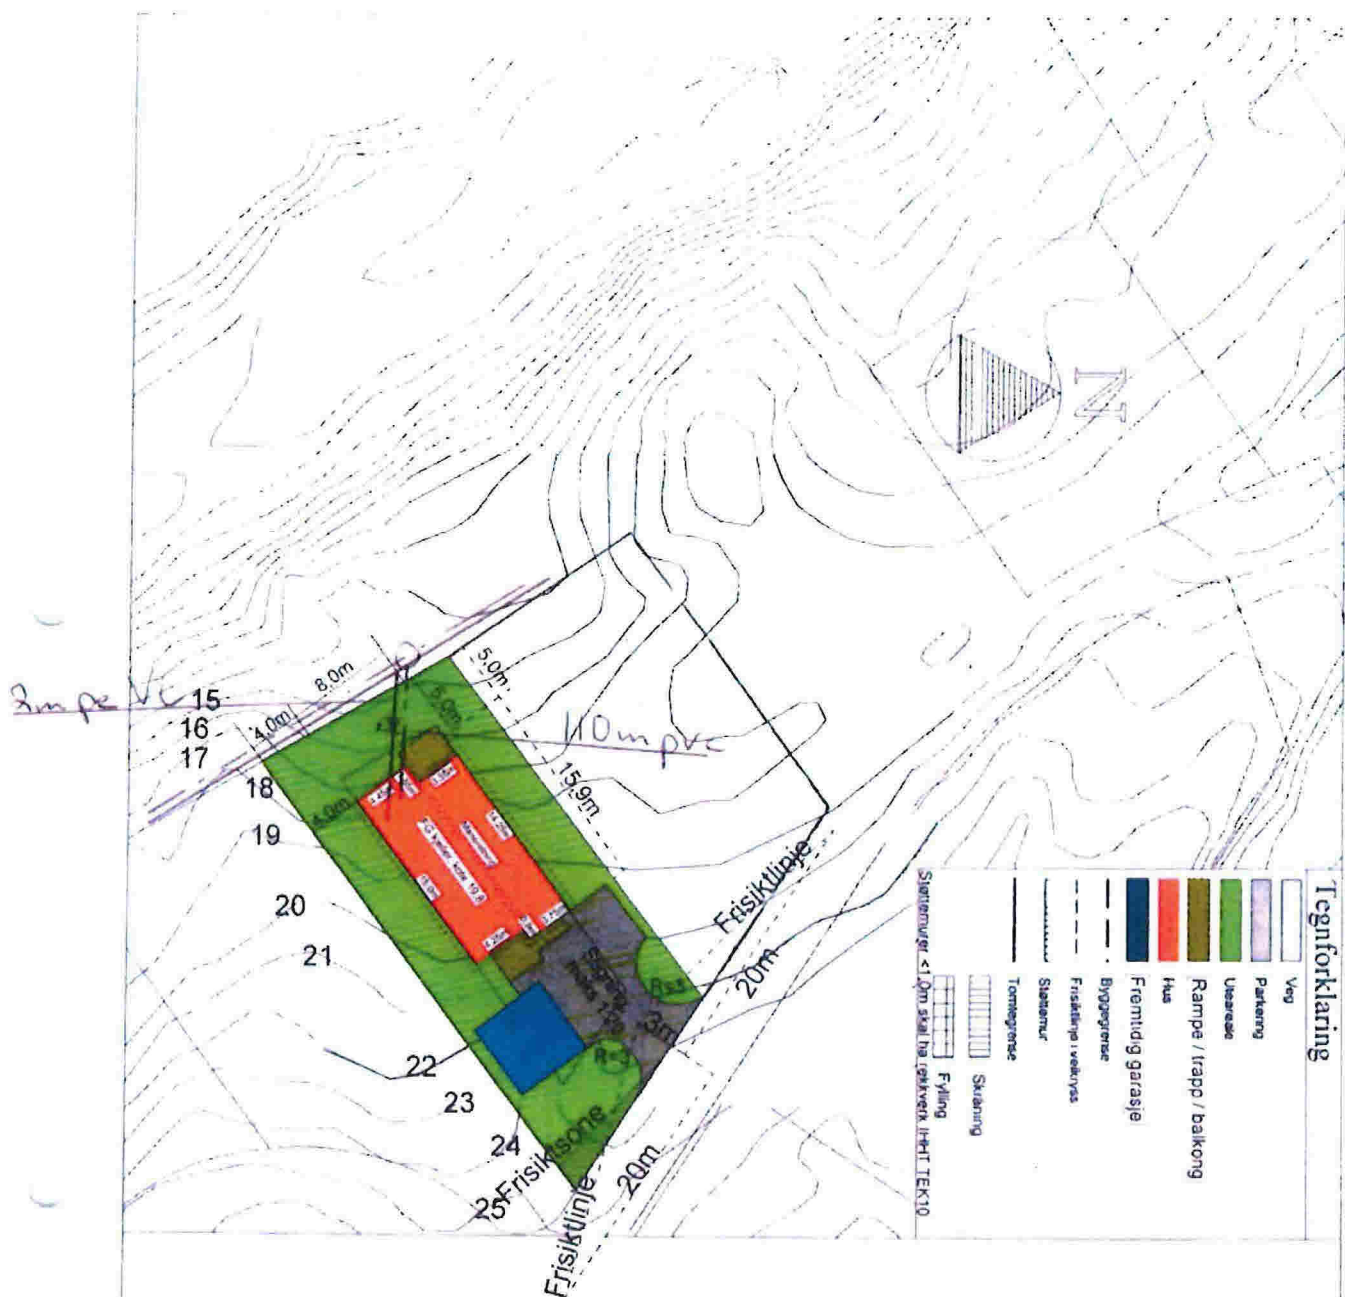

Terje Seim
Nesbrekka 28
5912 SEIM



Lindås kommune

tel: 56 37 50 00
e-post: postmottak@lindas.kommune.no

Dato 30.10.14	Konstr./Tegnet HG	Godkjent	Målestokk 1:500
------------------	----------------------	----------	--------------------


Situasjonsplan B2-4
Tiltakshaver: Vegard Sætre
Prosjekterende: DAKARK AS

Erstatning for: Erstattet av:


901

Henvising: Beregning:

Prosjektnr: 1062-14

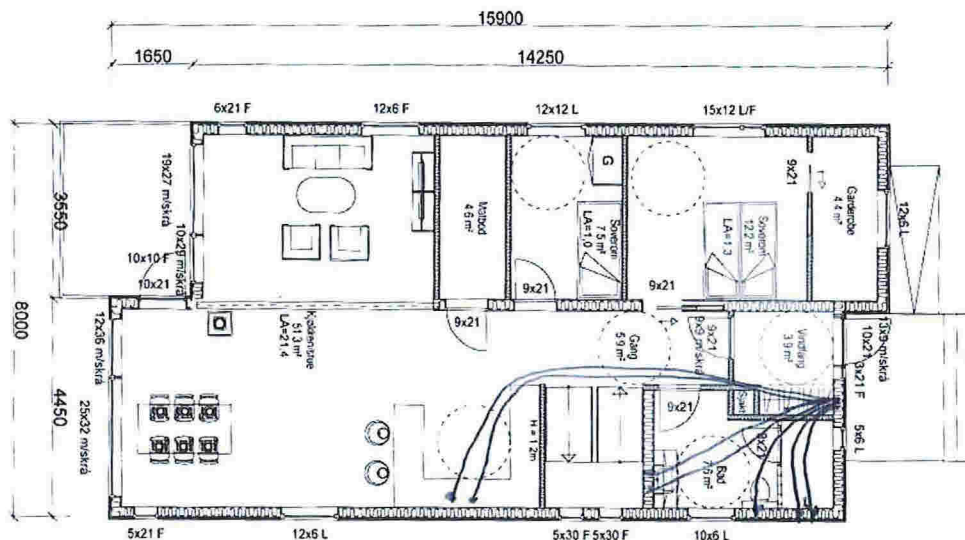

Vannlednings hovedplan

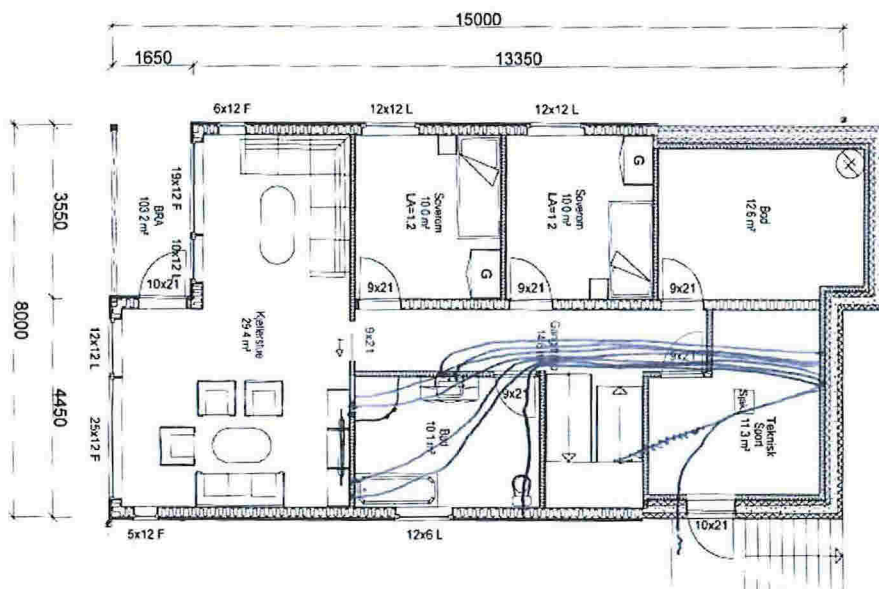

Vannlednings kjellerplan

OHH
/12-14

	BRA	Byggeskade	BYA	Byggeskade	Omkr. f. f. g.	BTA	Opplyst Volum
Kjeller/Understg.	503.0 m ²						
Hovedplan/1. etg.	507.7 m ²						
2. etg.							
3. etg.							
4. etg.							
Hole Bygget	210.7		126.0 m ²				

BYGGESØKNADSTEGNING HOVEDPLAN OG KJELLER

TILTAKEHVER
Vegard Sætre

TILTAKE
ENEBOLIG
MAGERBUE 2, TOMT 4
LINDÅS KOMMUNE

G. NR. 137
B. NR. 747

BYGGMANN

MAL. 1:100
PROSJEKT
BG AS 1062-14

LEVERANDØR
SEIM BYGG AS
NESBREKKA 28
5912 SEIM

ANSV. PROSJEKTERENDE
DAKARK AS

ARK. FORMAT
A3

DATE
30.10.2014
TEGNER
HG

INT. PROSJEKT
D. NR. 976598407

TEGNINGENE MÅ IKKE KOPIERES ELLER BENYTTES VED UTFØRELSE AV ARBEIDER UTEN MEDVIRKNING FRA DAKARK AS
TEGNINGENE ER IKKE GYLDIG UTEN KVALITETSSIKRINGSYSTEMET TIL DAKARK AS

www.byggmann.no

ARK. 503

