

## Søknad om løyve til graving i offentlig veg

## Vedlegg 2.1

Etter vedtektene i Veglova §§ 32 og 57 og forskrifter om varsling av arbeid på offentlig veg vert det hermed søkt om løyve til:

Løgging     Utskifting     Reparasjon     Luftspenn

Veg nr.: \_\_\_\_\_ Hp.: \_\_\_\_\_ Km.: \_\_\_\_\_ - \_\_\_\_\_    Arbeidsstad: Alland

Arbeida gjeld:

Vassleidning     Telekabel     Avlopsleidning     Anna: \_\_\_\_\_  
 El-kabel     Gassleidning     TV-kabel

Noverande dekke:

Asfalt     Brostein     Grus     Anna: \_\_\_\_\_

Frå cigedom Gnr.: 134 bnr.: 363 slik det er vist på vedlagde kart / skisse i målestokk 1: 1000

Arbeidsskildring: Tett anboringsklave på vannledning

Arbeidet er ønska oppstarta: Snarest og venta avslutta: \_\_\_\_\_

Talet på kryssingar: \_\_\_\_\_ stk.    Boring:  ja, ved km: \_\_\_\_\_  nei

Lengde på luftspenn/grøft langs veg: \_\_\_\_\_ m frå km: \_\_\_\_\_ til km: \_\_\_\_\_

---

Som eigar av og oppdragsgjevar/byggherre for anlegget tett eg på meg det ansvar som "Retningslinjer for graving i offentlig veg - NKF nettverksgruppe Veg og trafikk Hordaland, Oktober 2013" pålegg meg og garanterer for ferdigstilling av anlegget utan kostnad for veghalder. Eg godtek dei villkår for løyvet som går fram av nemnde retningslinjer.

Oppdragsgjevar/byggherre: Thor Baste Spruckeland

Adresse: bebøgen 4, 5911 Alverne

Kontaktperson hos oppdragsgjevar/byggherre: \_\_\_\_\_ Tlf.: 970 32 319

Dato: 01.12.14 Underskrift: Thor Baste Spruckeland

---

Som entreprenør er eg kjend med dei plikter som gjeld for undersøking på gravestaden. Det er sett kryss for dei type anlegg som finst på staden:

El-kabel     Vassleidning     Signalkabel     Kulturminne  
 Telekabel     Avlopsleidning     Polygonpunkt     Gass  
 TV-kabel     Gassleidning     Grøntanlegg     Anna: \_\_\_\_\_

Nødvendige opplysningar og direktiv om anlegga er innhenta og varsel om graving er gitt.     (kryss av)

Arbeida skal utførast etter "Retningslinjer for graving i offentlig veg - NKF nettverksgruppe Veg og trafikk Hordaland, Oktober 2013" og etter tilvisning av vedrørte partar. Eg godtar dei plikter som arbeid i offentlig veg medfører etter nemnde retningslinjer. Godkjend plan for arbeidsvarsling vil liggja føre for arbeidet vert sett i gong. Eg har gyldig ansvarsforsikring i følge retningslinjene pkt. 1.6 og 1.7  ja  nei (kryss av)

Entreprenør: Alverne Maskinstasjon AS

Adresse: Buhaugen 6

Kontaktperson hos entreprenør: Ove Myking    Tlf.: 918 52 501

Dato: 01.12.14 Underskrift: Ove Myking

Spesielle vilkår, evt sjå baksida: \_\_\_\_\_

---

Graveloyve gitt     Graveloyve avslått

\_\_\_\_\_ den \_\_\_\_\_ / \_\_\_\_\_ 20 \_\_\_\_\_

Kommune / Einng    Underskrift

Askøy, Fjell, Sund, Kvam, Voss, Ulvik, Granvin, Lindås, Austrheim, Meland, Os, Radøy, Gulen



## Retningslinjer for graving i offentlig veg - NKF nettverksgruppe Veg og trafikk Hordaland

Spesielle vilkår, forts. :

---

---

---

---

---

---

---

---

---

---

### Føresetnader for arbeid i offentlig veg

Det er vedtatt egne "Retningslinjer for graving i offentlig veg – NKF nettverksgruppe Veg og trafikk Hordaland, Oktober 2013". Disse gjelder for alt arbeid i eller ved offentlig veg. Entreprenør/byggherre kan få reglane ved å vende seg til den enkelte kommune.

### Ansvarshavande entreprenør

Det skal alltid vere ein ansvarshavande entreprenør (eventuelt offentlig teknisk etat) for graving i offentlig veg.

Den som skal vere ansvarshavande entreprenør for eit anlegg i eller ved offentlig veg skal ha dei nemnte retningslinjer og fullt kjennskap til desse. Ved underskrift på søknadsskjema skal entreprenør forplikte seg til å følgje reglane og ta på seg det ansvaret som følgjer med.

Ansvarleg entreprenør har eit særleg ansvar for at det er gjort tilstrekkeleg undersøking om det er andre anlegg i vegen på den staden der det skal gravast. Entreprenøren må ha full oversikt over tilhøva sjølv om andre har gjort undersøkingar. Avkryssing på søknadsskjema skal gjelde som forpliktande erklæring om at tilstrekkelig undersøking er gjort. Manglande avkryssing kan føre til avvist søknad.

Eigenkontroll skal utførast og skjema «Entreprenøren sin eigenkontroll ved arbeid i offentlig veg» skal sendast til den enkelte kommune, jf. "Retningslinjer for graving i offentlig veg – NKF nettverksgruppe Veg og trafikk Hordaland, Oktober 2013." Garantitid gjeld tre år frå dato for ferdigsynfaring. Entreprenøren / byggherre er ansvarleg for ferdigstilling.

### Ansvarshavande eigar (byggjerre)

Søknad om graveøyve skal alltid underskrivast av eigar av det aktuelle anlegg (byggjerre).

Ved si underskrift skal eigaren (byggjerren)


- ta på seg ansvaret for det ferdige anlegg, og for hendingar og skader som anlegget måtte medføre på vegen og tredjemann
- vere garantist for at entreprenøren sine plikter etter reglane blir oppfylt


### Føresetnader for å ha liggande leiðnings- og kabelanlegg i offentlig veg- og gategrunn

Løyvet frå kommunen er gitt mellombels. Leiðnings- og kabeleigar er plikta til, for eiga rekning, å foreta dei nødvendige endringar med leiðnings- eller kabelanlegget – eventuelt fjerne det – dersom kommunen seinare måtte finne det nødvendig.

### Risiko og ansvar

Mulig ulempe for leiðnings- eller kabelanlegget ved kommunen sitt vedlikehalds-, reparasjons- eller utbetningsarbeid er ikkje kommunen sitt ansvar. Kommunen har heller ikkje ansvar for skader/ulempar på leiðnings- eller kabelanlegg som følgje av trafikkbelastning på vegen

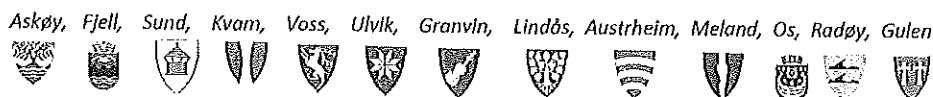

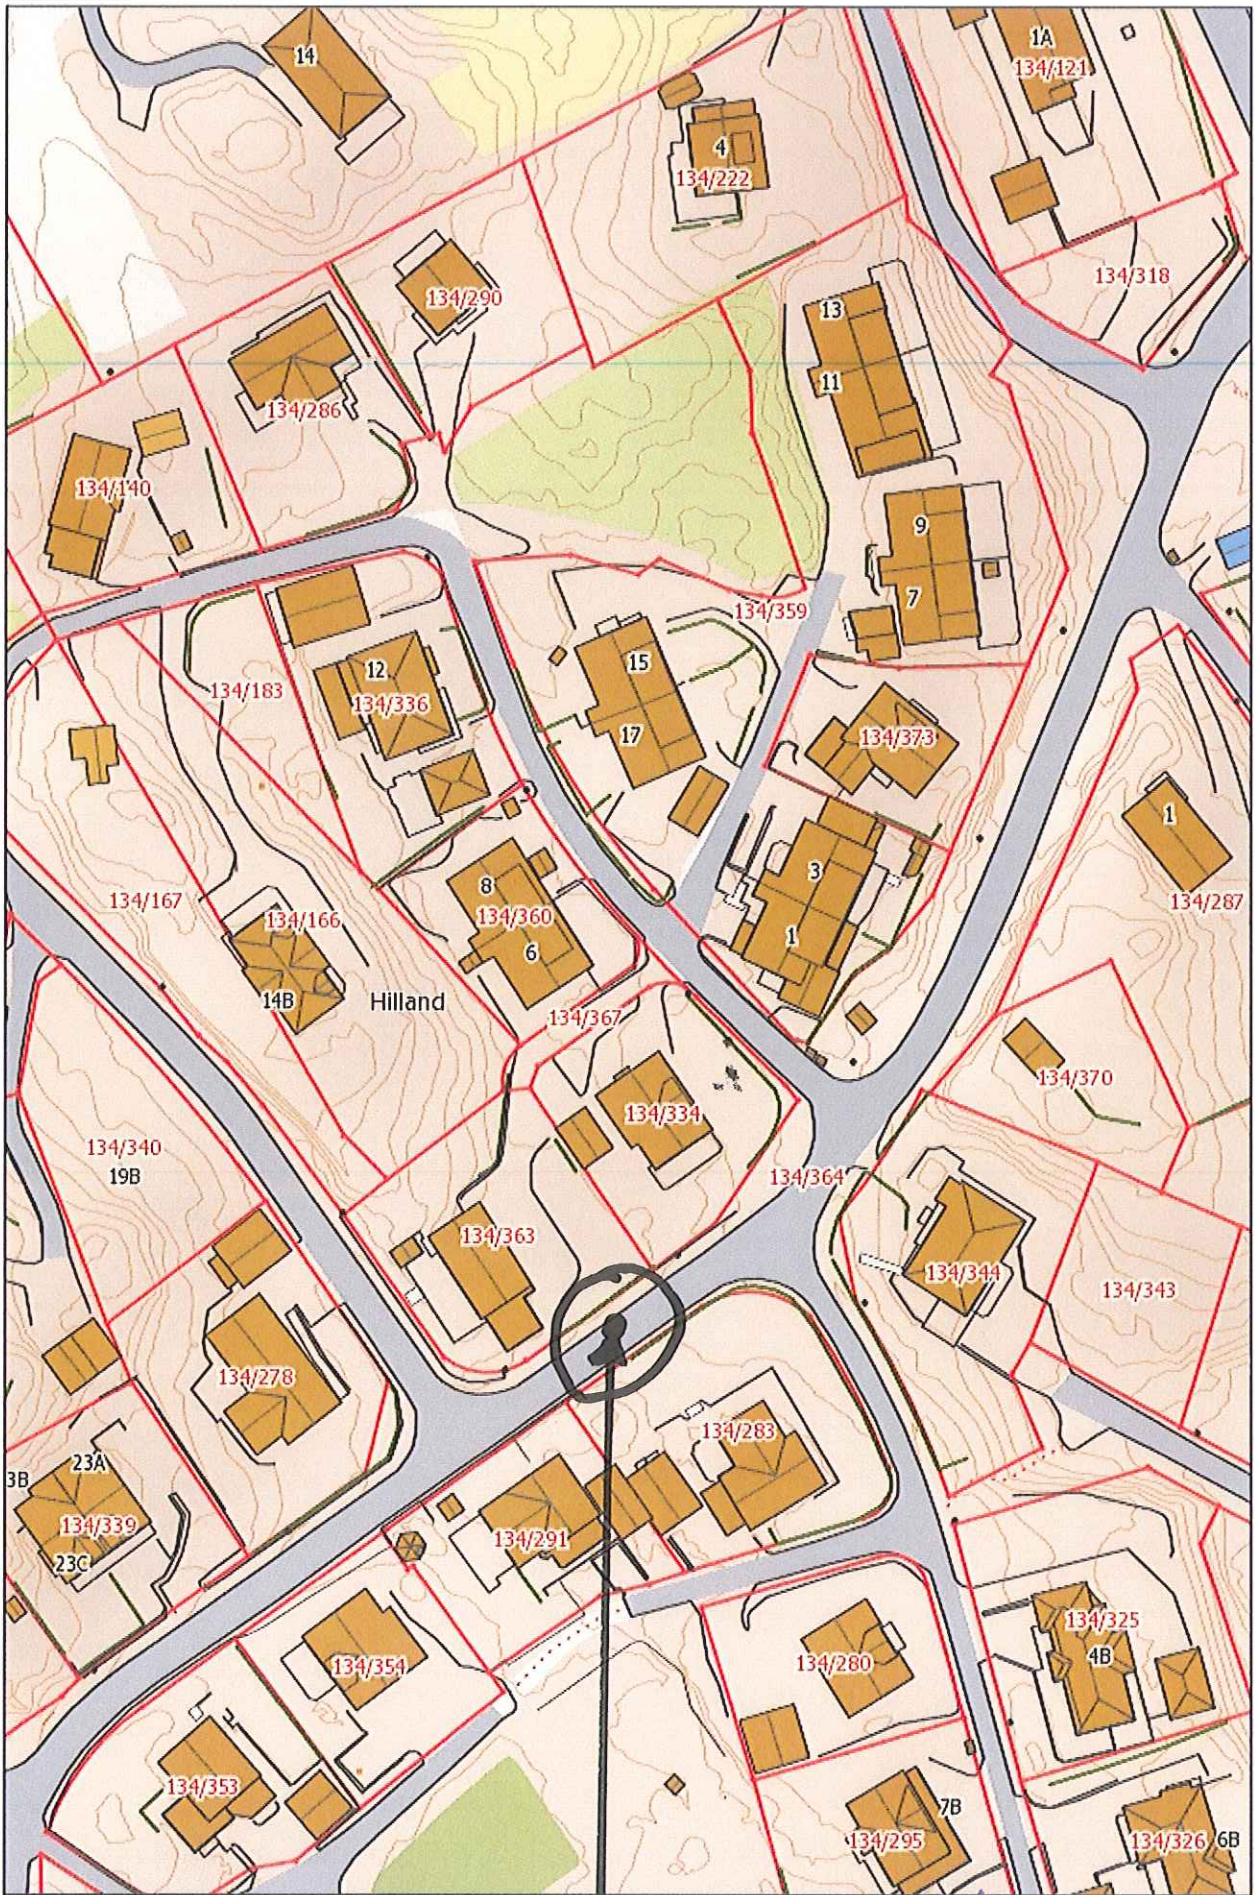

Gravsted 134/363  
Telt anbringningsklave

Thor Baste Grunkeland