



Mette Kyed Thorson  
Kvalen 16  
5955 LINDÅS

Referanser:  
Dykkar:  
Vår: 14/7923 - 15/185

Saksbehandlar:  
Knut Bjørnevoll  
KBJ@lindas.kommune.no


Dato:  
07.01.2015

## Dispensasjonssøknad til uttale - gbnr 112/4 Finnesbø - fasadeendring naust

### Søknaden

Søknaden gjeld utviding av naust med 4m<sup>2</sup> og heving av taket med 1,6 m i samband med rehabilitering av naust.


Situasjonsplan:

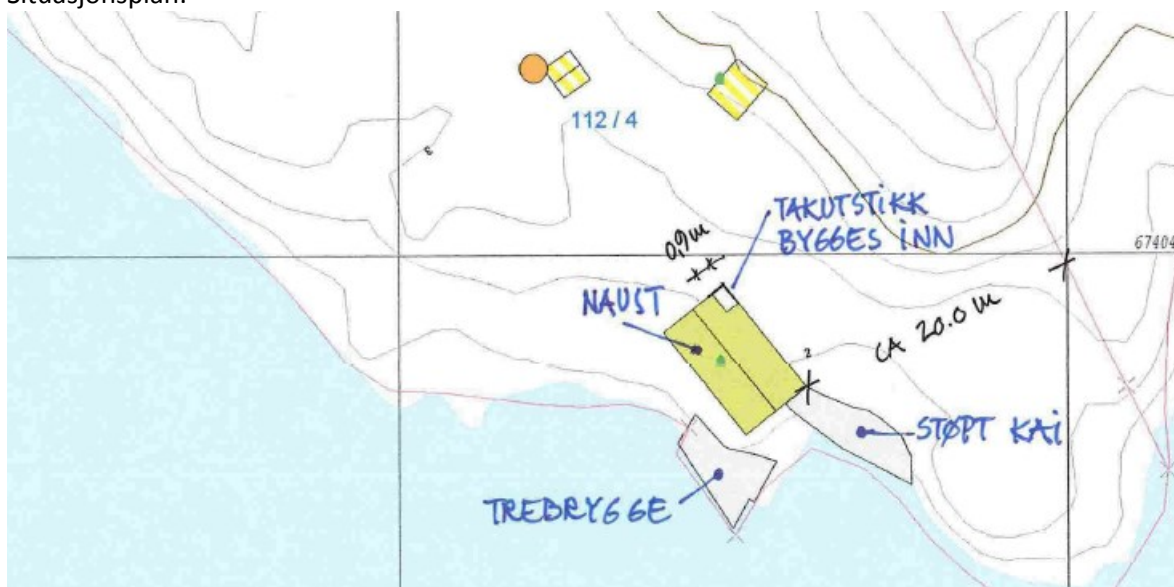

### Plangrunnlag

Kommuneplan 2003-2011 gjeld framleis for dette området, i påvente av ny *kommunedelplan for Lindåsosane, Lurefjorden og Lygra*. Arealføremålet er LNF både i gjeldande plan og i framlegg til ny plan. Tiltaket må ha dispensasjon frå kommuneplanen og frå byggeforbod i strandsona for å kunna godkjennast. Tomta grensar mot regulert område *Del av 112/1 og 2 Finnesbø*.

Kommuneplanen:

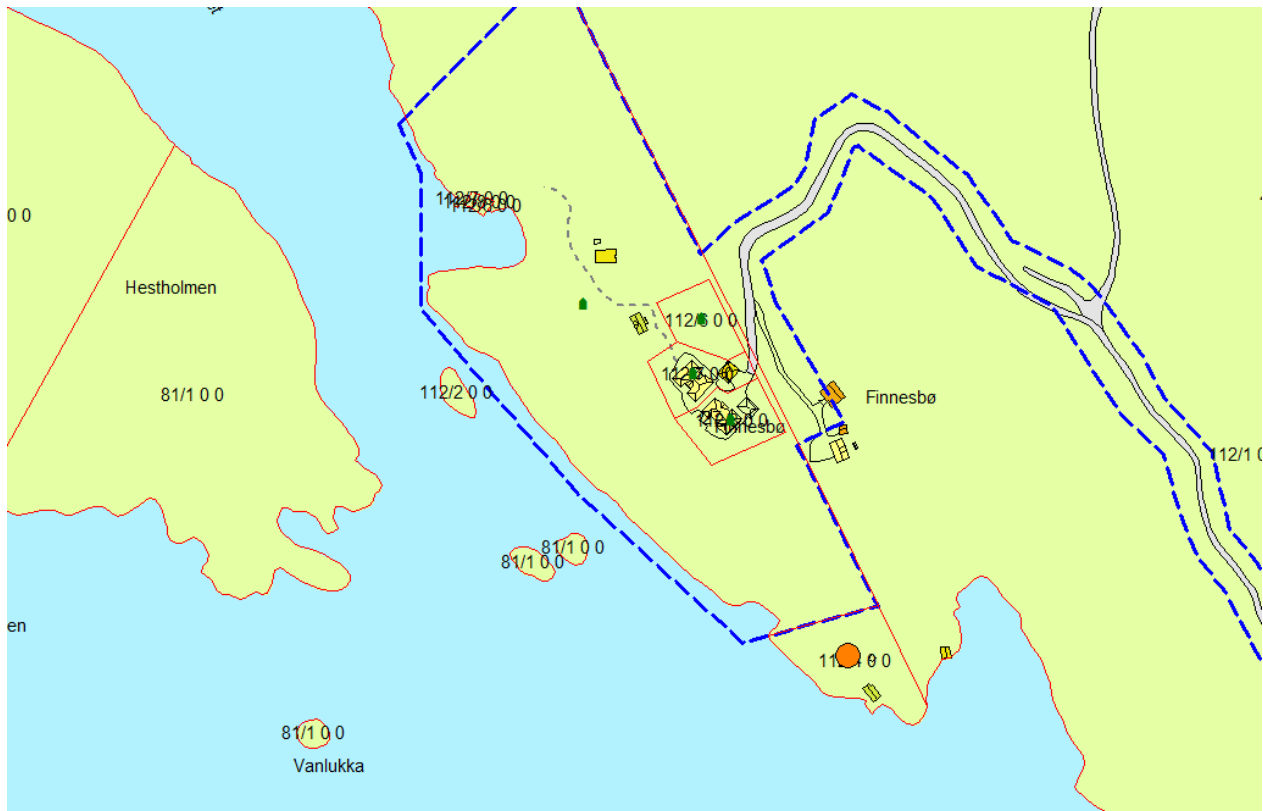

#### Forholdet til naboar

Naboar er varsla. Det er ikkje registrert merknader i saka.

Kommunen vurderer å godkjenna dispensasjonssøknaden.

Før kommunen handsamar dispensasjonssøknaden, vert saka sendt til kommunale og regionale planstyresmakter til uttale.

Det vert sett **frist for uttale til 08.02.2015**

Med helsing

Tor Hegle  
einingsleiar

Knut Bjørnevoll  
sakshandsamar

*Dette dokumentet er elektronisk godkjent og har difor ingen signatur.*

**Vedlegg:**

Søknad om løyve til tiltak i eitt-trinn - gbnr 112/4 Finnesbø - fasadeendring naust

Nabovarsel

Plan, snitt og fasade

Situasjonskart

Beskrivelse av tiltaket

Søknad om ansvarsrett for sjølbygger

**Kopi til:**

Nina og Erik Johannessen  
Hordaland fylkeskommune  
Fylkesmannen i Hordaland

Sisikveien 36

4022

STAVANGER

Arealplan

her

Landbruk

her

**Mottakarar:**

Mette Kyed Thorson

Kvalen 16

5955

LINDÅS