



**Lindås kommune**  
Eining for teknisk drift

## Ferdigmelding

Skjemaet skal nyttast ved arbeider som berører tilknytning til kommunale vass og avlaupsleidningar

Det skal sendast til Lindås kommune Teknisk drift Avd. for vatn og avlaup, så snart anlegget er ferdig

Gjeld byggjearbeid på følgjande eigedom:

Gnr/bnr <i>102/130</i>	Adresse <i>Vabø</i>
---------------------------	------------------------

Utførande røyrleggjar:

Føretaksnamn: <i>Hjelmås VVS AS</i>
--

Adresse: <i>Leknesvegen 183 5915 Hjelmås</i>	Tlf: <i>56354050</i>
---	-------------------------

Målsetting /beskriving av utført arbeid:

1. Utvendig stengeventil, tilkoplingsstad, kummer m.v. skal visast og målsettes nøyaktig, røyrdimensjonar skal førast på, også for offentlege leidningar
2. Godkjent føretak skal sørge for at det føreligg situasjonsplan som viser privat vass og avlaupsanlegg, **slik det er bygd**. Skal leverast med ferdigmelding til kommunen for arkivering.
3. Sjå spesielt KS. Tekniske bestemmelser Pkt. 2.5.1 og KS Administrative bestemmelser Pkt. 2.1

*x Privat vannforsyning.*


Underskrift av utførande røyrleggjar.

*12/1.15*

*Fredrik Hagesæter*

- Ø110 spr. 12/1.15  
 - Ø32 vann. P.Hg

Kom som vist på  
 kart fra kommunen.

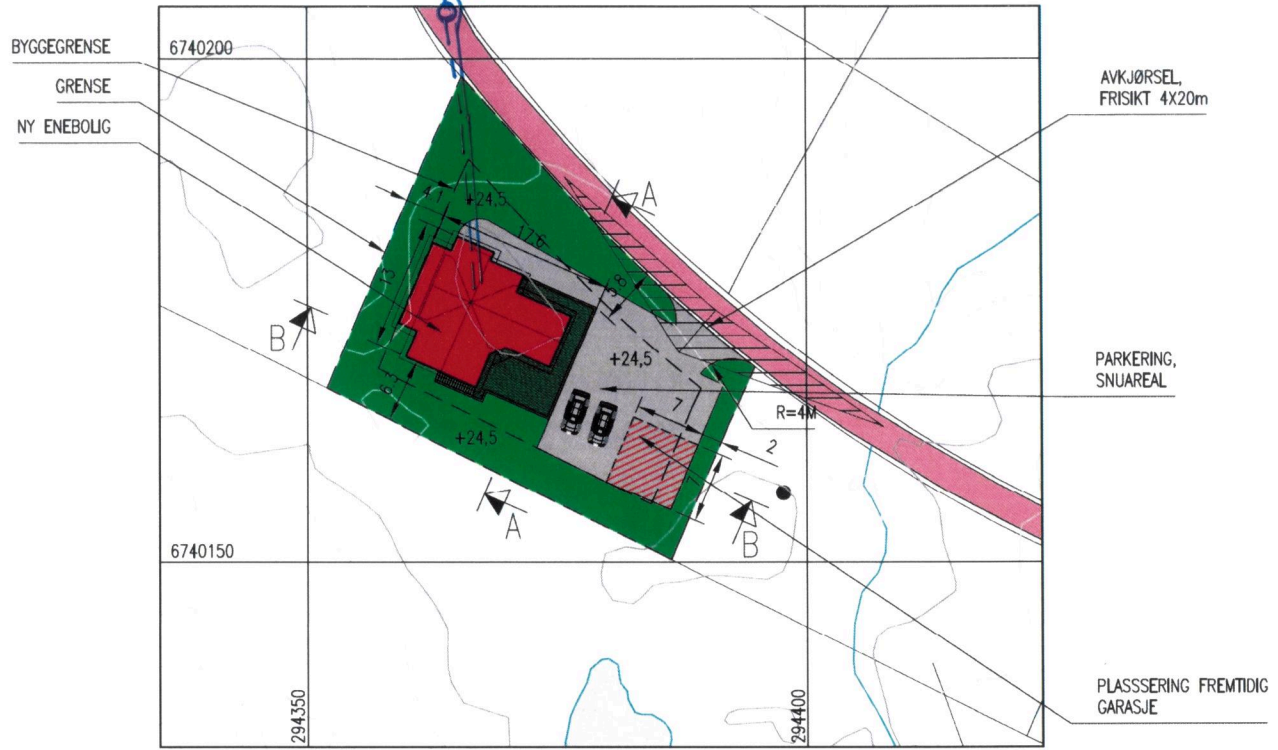


SITUASJONSPLAN

GNR. 102, BNR. 130, VABØ, LINDÅS KOMMUNE

TERRENGPROFILER SE TEGN. 18313163A02

OK GULV GRUNNPLAN + 24,8

P.Hg 30/9.13

DATE/SIGN	NOTE! * PART OF DRAWING MAY NOT BE SHOWN IN SCALE * DO NOT TAKE MEASURES ON DRAWING * ONLY RELAY ON GIVE DIMENSIONS	ACCORDING TO INTERNATIONAL LAWS, THIS DRAWING IS THE PROPERTY OF ARKOCONSULT AS. THE DRAWING CAN NOT BE USED, MADE PUBLIC OR HANDED OVER TO A THIRD PART WITHOUT OUR WRITTEN CONSENT. ANY INFRINGEMENT WILL LEAD TO LEGAL PROCEEDINGS.	
	WERGELAND/JOHANSSSEN NY ENEBOLIG, 102/130, LINDÅS	REVISION/DATE: PROJECT NO.: 2013163	
REV   DESCRIPTION	SITUASJONSPLAN A-A	DRAWING NO.: 18313163A01	
	 ARKOCONSULT AS, Postboks 103, 5291 Valest.f. Tel.: 56390003 - Fax.: 56191130 - Mob.: 93241511 Mail: post@arkoconsult.no - Org.nr.: 997089782 MVA	SCALE: 1:200	FORMAT: A3
		DRAWN: PKT	DATE: 09.09.13
		CHECKED:	DATE: