

  
 TAKST TEAM HORDALAND  
 DAMSGÅRDSVEIEN 208 5160 LAKSEVÅG  
 TLF: 55 34 86 86 FAKS: 55 34 86 89  
 WWW.TAKSTHORDALAND.NO


Naust, Søraa

Gnr/Bnr  
238/84Kommune  
1263Dato  
15.09.2014Diverse  
Vedlegg E1

Fasade Nord

Tegning Nr.

Skala  
1:50 / A4Initialer  
THD

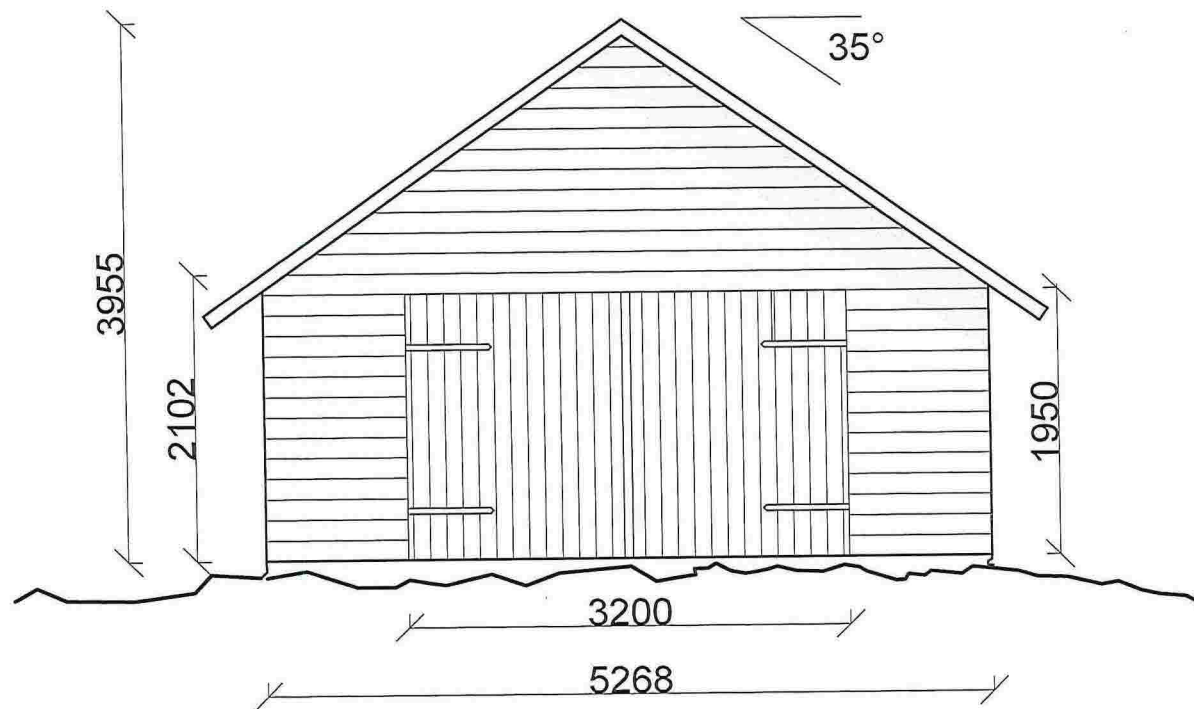

TAKST TEAM HORDALAND  
 DAMSGARDSVEIEN 208 5160 LAKSEVÅG  
 TLF: 55 34 86 06 FAKS: 55 34 86 89  
 WWW.TAKSTHORDALAND.NO

Naust, Søraa

Gnr/Bnr  
238/84

Kommune  
1263

Dato  
15.09.2014


Diverse  
Vedlegg E2

Fasade Sør

Tegning Nr.

Skala  
1:50 / A4

Initialer  
THD

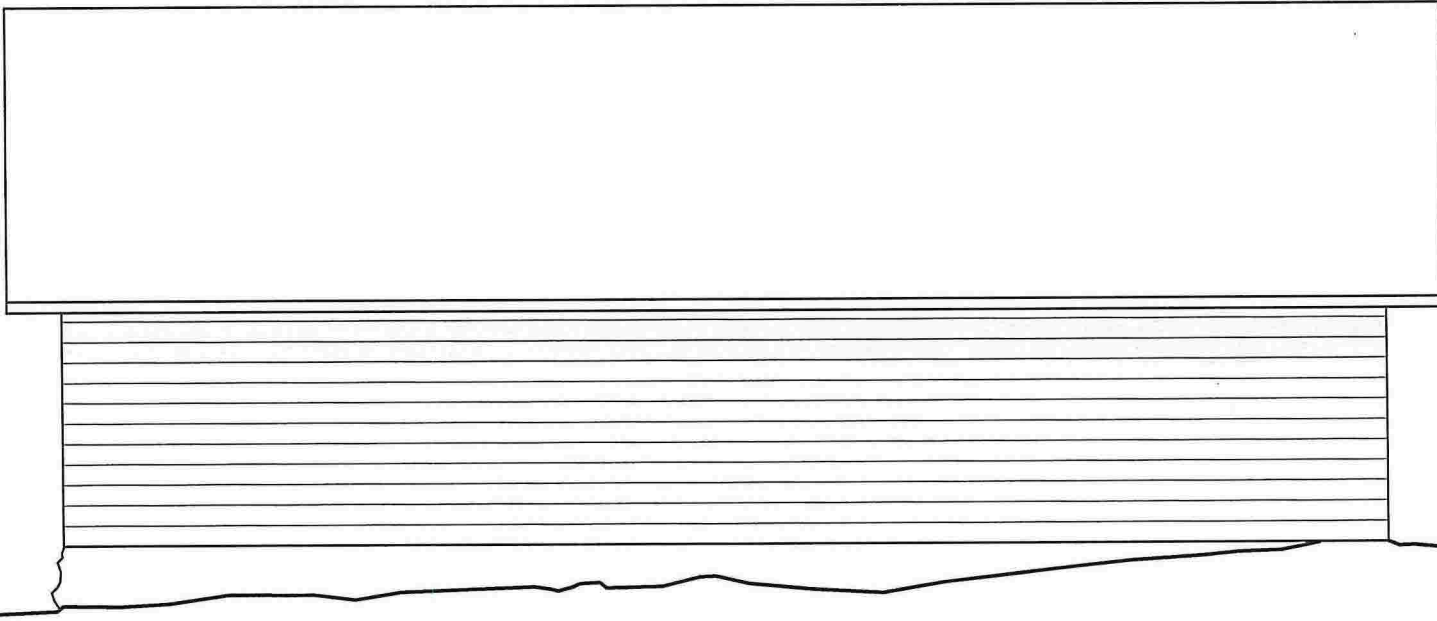

TAKST TEAM HORDALAND  
DAMSGÅRDSVEIEN 208 5160 LAKSEVAG  
TLF: 55 34 86 06 FAKS: 55 34 86 89  
WWW.TAKSTHORDALAND.NO

Naust, Søraa

Gnr/Bnr  
238/84

Kommune  
1263

Dato  
15.09.2014

Diverse


Fasade Vest

Tegning Nr.

Skala  
1:50 / A4

Initialer  
THD

Vedlegg E3

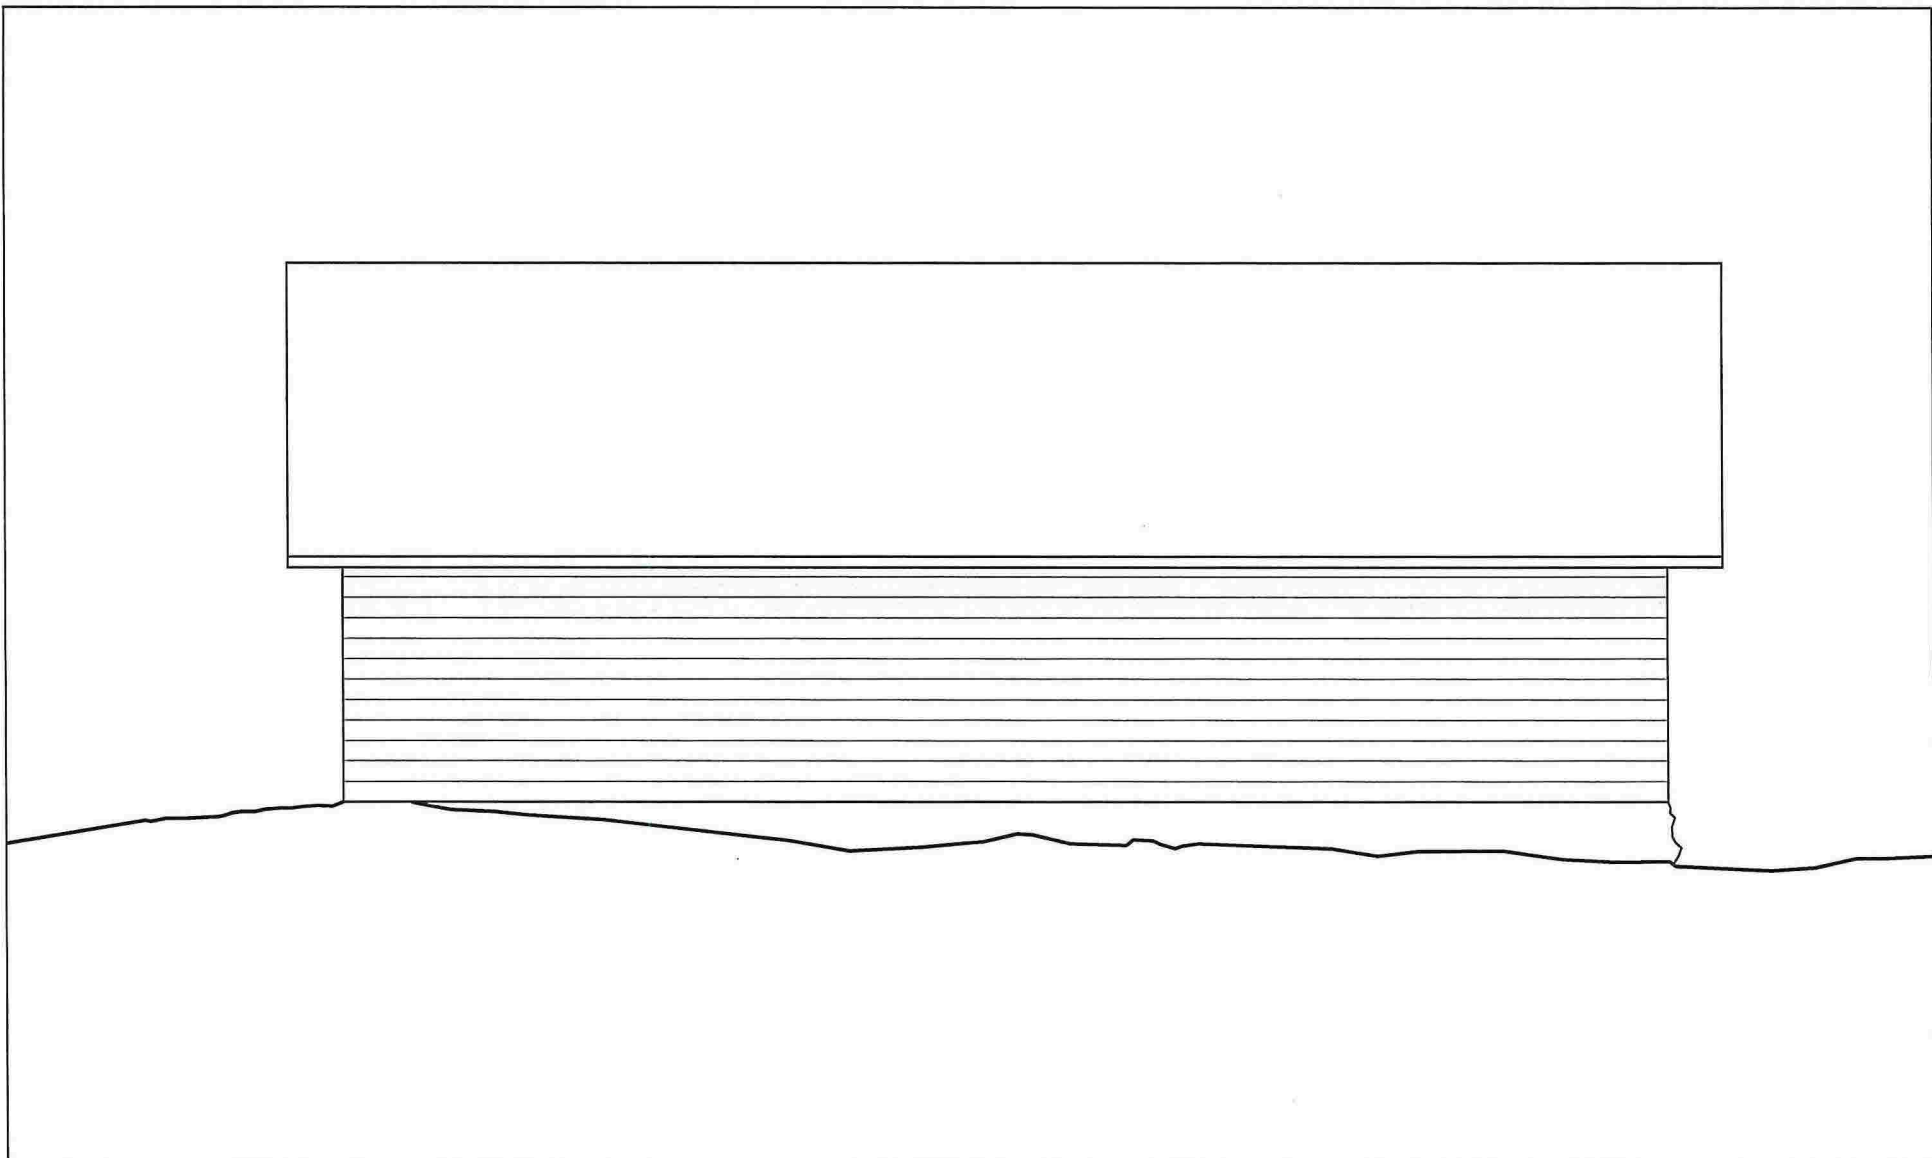

Naust, Søraa

Gnr/Bnr  
238/84

Kommune  
1263

Dato  
15.09.2014

Diverse



Fasade Øst

Tegning Nr.

Skala  
1:50 / A4

Initialer  
THD

Vedlegg E4

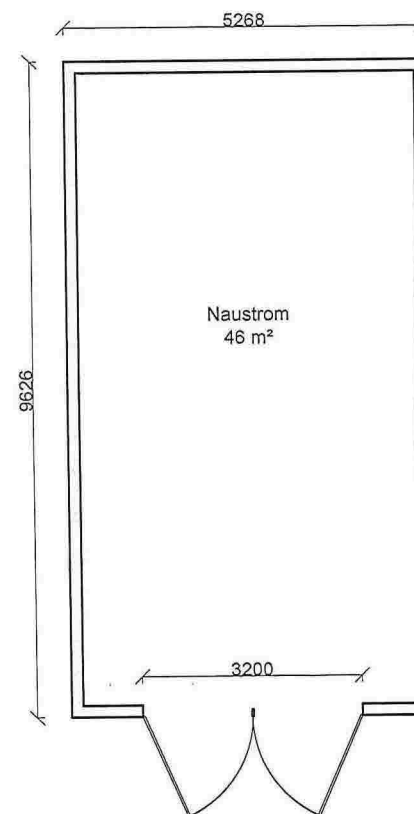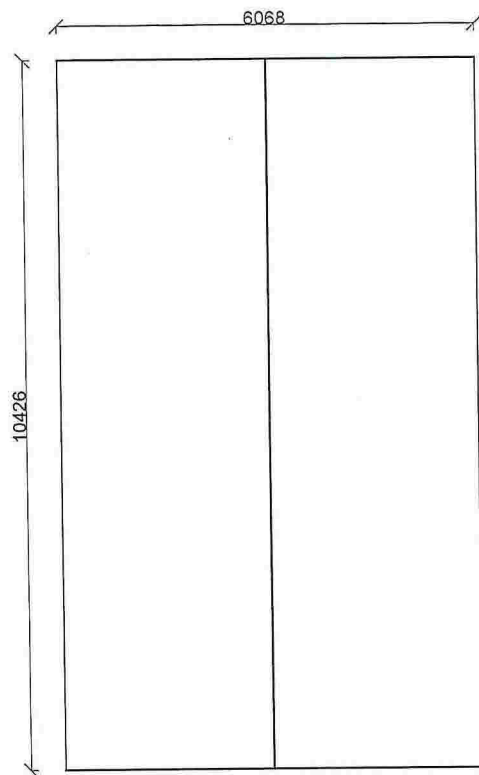

  
**TAKST TEAM HORDALAND**  
 DAMSGÅRDSVEIEN 208 5160 LAKSEVAG  
 TLF: 55 34 86 86 FAKS: 55 34 86 89  
 WWW.TAKSTHORDALAND.NO

Naust, Søraa

Gnr/Bnr  
238/84

Kommune  
1263

Dato  
15.09.2014

Diverse


Takplan og Grunnplan

Tegning Nr.

Skala  
1:100 / A4

Initialer  
THD

Vedlegg E5

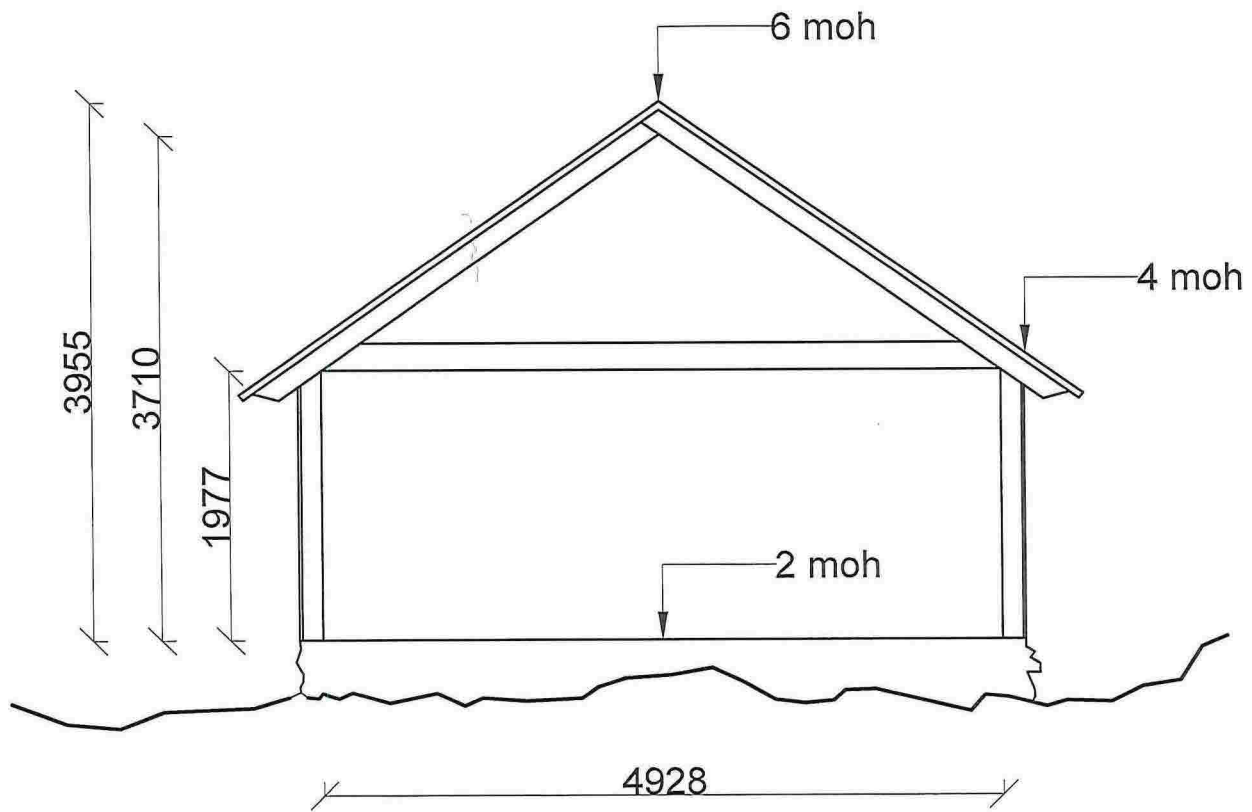

  
**TAKST TEAM HORDALAND**  
 DAMSGÅRDSVEIEN 208 5160 LAKSEVÅG  
 TLF: 55 34 86 86 FAKS: 55 34 86 89  
 WWW.TAKSTHORDALAND.NO

Naust, Søraa

Gnr/Bnr  
238/84

Kommune  
1263

Dato  
15.09.2014

Diverse

Typisk Snitt

Tegning Nr.

Skala  
1:50 / A4

Initialer  
THD

Vedlegg E6