

Lindås kommune  
Areal og miljøavdelinga



**Takst &  
Eiendomstjenester**

*Byggmester Hugo Vedaa*

Deres ref.

Vår ref. H.V

Lindås den, 25.01.2015

## **Vedr. Bergfjord camping gnr. 59 bnr. 2. i Lindås kommune.**

### **Søknad om igangsettelsestillatelse.**

1. Det søkes om igangsettingstillatelse for mindre flytebrygge merket A vist på kartet.

Vedlagt følger bilde som viser prinsipp for landgang.

2. Det søkes om igangsettingstillatelse for mindre flytebrygge, merket B1 og B2, samt gangvei B3.

Gangvei tilbakeføres ved at pukk og grus / terrenget kles/tilpasses med skogbunnmasse / sand / tilsåes med frø type beiteblanding.

Tiltaket er ønskelig å tilpasse til terrenget med stigningsforhold tilpasset universell utforming, 1:20.

Det vises til vedlagte skisse for utførelse av tiltaket.

3. Det søkes om igangsettingstillatelse for kaifront merket C og gangveg C2 vist på kartet.

Betongdekket skal kamufleres /tildekkes slik at det tilpasses omgivelsene. Kaifront dempes.

Tiltaket skal ikke fungere som kaifront.

Gangvei tilbakeføres ved at pukk og grus / terrenget kles/tilpasses med skogbunnmasse / sand / tilsåes med frø type beiteblanding.

Det vises til vedlagte skisse for utførelse av tiltaket.

Tiltaket er ønskelig å tilpasse til terrenget med stigningsforhold tilpasset universell utforming, 1:20.

Det vises også til vedlagte bilde.

Takst &  
Eiendomstjenester AS  
Skodvinvegen 112  
5956 HUNDVIN

Bank: 6529 05 09577

Foretaksregisteret:  
NO 978 671 721 MVA

Mester nr. 4285  
hugo@mestertakst.no  
[www.mestertakst.no](http://www.mestertakst.no)

Telefon: 56 36 07 88

Mobilttf. **906 80 888**

  
Hugo Vedaa  
Byggmester/tekn. – takstmann  
Certificate SHU-PVM.

**Landbruk/næring/bolig  
Tilstandsrapporter  
Kvalitetssikring  
Spesialrådgiver  
Naturskade  
Skjønn**

Vedlegg: Søknad 3 sider og 7 sider med bilder og skisser.

## Søknad om igangsettingstillatelse

for tiltak etter plan- og bygningsloven (pbl) § 20-1, jf 21-2

Berører tiltaket eksisterende eller fremtidige arbeidsplasser?  Ja  Nei

Hvis ja, skal samtykke innhentes fra Arbeidstilsynet før igangsetting av tiltaket. Byggblankett 5177 med vedlegg.

Søknaden gjelder							
Eiendom/ byggested	Gnr.	Bnr.	Festenr.	Seksjonsnr.	Bygningsnr.	Bolignr.	Kommune
	59	2					LINDÅS
	Adresse				Postnr.	Poststed	
	Bergfjord				5912	SEIM	

Det søkes om igangsettingstillatelse for			
<input checked="" type="checkbox"/>	Hele tiltaket		
<input type="checkbox"/>	Deler av tiltaket		
Angi hvilken del av tiltaket denne søknaden gjelder			
	Angi tidligere del søknader	Dato for gitt tillatelse	Kommentar
	Flytebrygge merket A på kartet	31.01.2012	Vedlagt følger tegning på landgang

Vedlegg			
Beskrivelse av vedlegg	Gruppe	Nr. fra – til	Ikke relevant
Situasjonsplan, avkjøringsplan	D	1 – 1	<input type="checkbox"/>
Tegninger	E	1 – 1	<input type="checkbox"/>
Redegjørelser/kart	F	–	<input type="checkbox"/>
Søknad om ansvarsrett	G	–	<input type="checkbox"/>
Gjennomføringsplan	G	–	<input type="checkbox"/>
Boligspesifikasjon i matrikkelen	H	–	<input type="checkbox"/>
Uttalelse/vedtak fra annen offentlig myndighet	I	–	<input type="checkbox"/>
Andre vedlegg	Q	–	<input type="checkbox"/>

Underskrift		
<b>Ansvarlig søker for tiltaket</b>		
Foretak		
Byggmester Hugo Vedaa		
Kontaktperson	Telefon	Mobiltelefon
Hugo Vedaa	56360788	906 80 888
E-post		
hugo@mestertakst.no		
Dato	Underskrift	
17.01.2015		
Gjentas med blokkbokstaver		
HUGO VEDAA		

Kommunens saksnr.  
2010/1761-0-2367/2012



## Søknad om igangsettingstillatelse

for tiltak etter plan- og bygningsloven (pbl) § 20-1, jf 21-2

Berører tiltaket eksisterende eller fremtidige arbeidsplasser?  Ja  Nei

Hvis ja, skal samtykke innhentes fra Arbeidstilsynet før igangsetting av tiltaket. Byggblankett 5177 med vedlegg.

Søknaden gjelder							
Eiendom/ byggsted	Gnr.	Bnr.	Festenr.	Seksjonsnr.	Bygningsnr.	Bolignr.	Kommune
	59	2					LINDÅS
	Adresse			Postnr.	Poststed		
	Bergfjord			5912	SEIM		

Det søkes om igangsettingstillatelse for		
<input checked="" type="checkbox"/> Hele tiltaket		
<input type="checkbox"/> Deler av tiltaket		
Angi hvilken del av tiltaket denne søknaden gjelder		
Angi tidligere del søknader	Dato for gitt tillatelse	Kommentar
Flytebrygge merket B1 og B2, samt gangvei B3. Vist på kartet	31.01.2012	Vedlagt følger tegning på lflytebrygge og gangvei
		Universell utforming

Vedlegg			
Beskrivelse av vedlegg	Gruppe	Nr. fra – til	Ikke relevant
Situasjonsplan, avkjøringsplan	D	1 – 1	<input type="checkbox"/>
Tegninger	E	1 – 1	<input type="checkbox"/>
Redegjørelser/kart	F	–	<input type="checkbox"/>
Søknad om ansvarsrett	G	–	<input type="checkbox"/>
Gjennomføringsplan	G	–	<input type="checkbox"/>
Boligspesifikasjon i matrikkelen	H	–	<input type="checkbox"/>
Uttalelse/vedtak fra annen offentlig myndighet	I	–	<input type="checkbox"/>
Andre vedlegg	Q	–	<input type="checkbox"/>

Underskrift		
<b>Ansvarlig søker for tiltaket</b>		
Foretak Byggmester Hugo Vedaa (org.nr.: 950 050 683)		
Kontaktperson	Telefon	Mobiltelefon
Hugo Vedaa	56360788	906 80 888
E-post hugo@mestertakst.no		
Dato	Underskrift	
17.01.2015		
Gjentas med blokkbokstaver HUGO VEDAA		

## Søknad om igangsettingstillatelse

for tiltak etter plan- og bygningsloven (pbl) § 20-1, jf 21-2

Berører tiltaket eksisterende eller fremtidige arbeidsplasser?

Ja

Nei


Hvis ja, skal samtykke innhentes fra


Arbeidstilsynet før igangsetting av tiltaket. Byggblankett 5177 med vedlegg.

Søknaden gjelder							
Eiendom/ byggested	Gnr.	Bnr.	Festenr.	Seksjonsnr.	Bygningsnr.	Bolignr.	Kommune
	59	2					LINDÅS (1263)
	Adresse				Postnr.	Poststed	
Bergfjord				5912	SEIM		

Det søkes om igangsettingstillatelse for		
<input checked="" type="checkbox"/>	Hele tiltaket	
<input type="checkbox"/>	Deler av tiltaket	
Angi hvilken del av tiltaket denne søknaden gjelder		
Angi tidligere del søknader	Dato for gitt tillatelse	Kommentar
"Kaifront" merket C1 og gangvei C2. Vist på kartet	31.01.2012	Vedlagt følger tegning på kaifront og gangvei
		Universell utforming

Vedlegg			
Beskrivelse av vedlegg	Gruppe	Nr. fra – til	Ikke relevant
Situasjonsplan, avkjøringsplan	D	1 – 1	<input type="checkbox"/>
Tegninger	E	1 – 1	<input type="checkbox"/>
Redegjørelser/kart	F	–	<input type="checkbox"/>
Søknad om ansvarsrett	G	–	<input type="checkbox"/>
Gjennomføringsplan	G	–	<input type="checkbox"/>
Boligspesifikasjon i matrikkelen	H	–	<input type="checkbox"/>
Uttalelse/vedtak fra annen offentlig myndighet	I	–	<input type="checkbox"/>
Andre vedlegg	Q	–	<input type="checkbox"/>

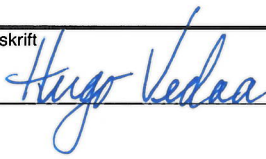Underskrift		
<b>Ansvarlig søker for tiltaket</b>		
Foretak		
Byggmester Hugo Vedaa (org.nr.: 950 050 683)		
Kontaktperson	Telefon	Mobiltelefon
Hugo Vedaa	56360788	906 80 888
E-post		
hugo@mestertakst.no		
Dato	Underskrift	
17.01.2015		
Gjentas med blokkbokstaver		
HUGO VEDAA		

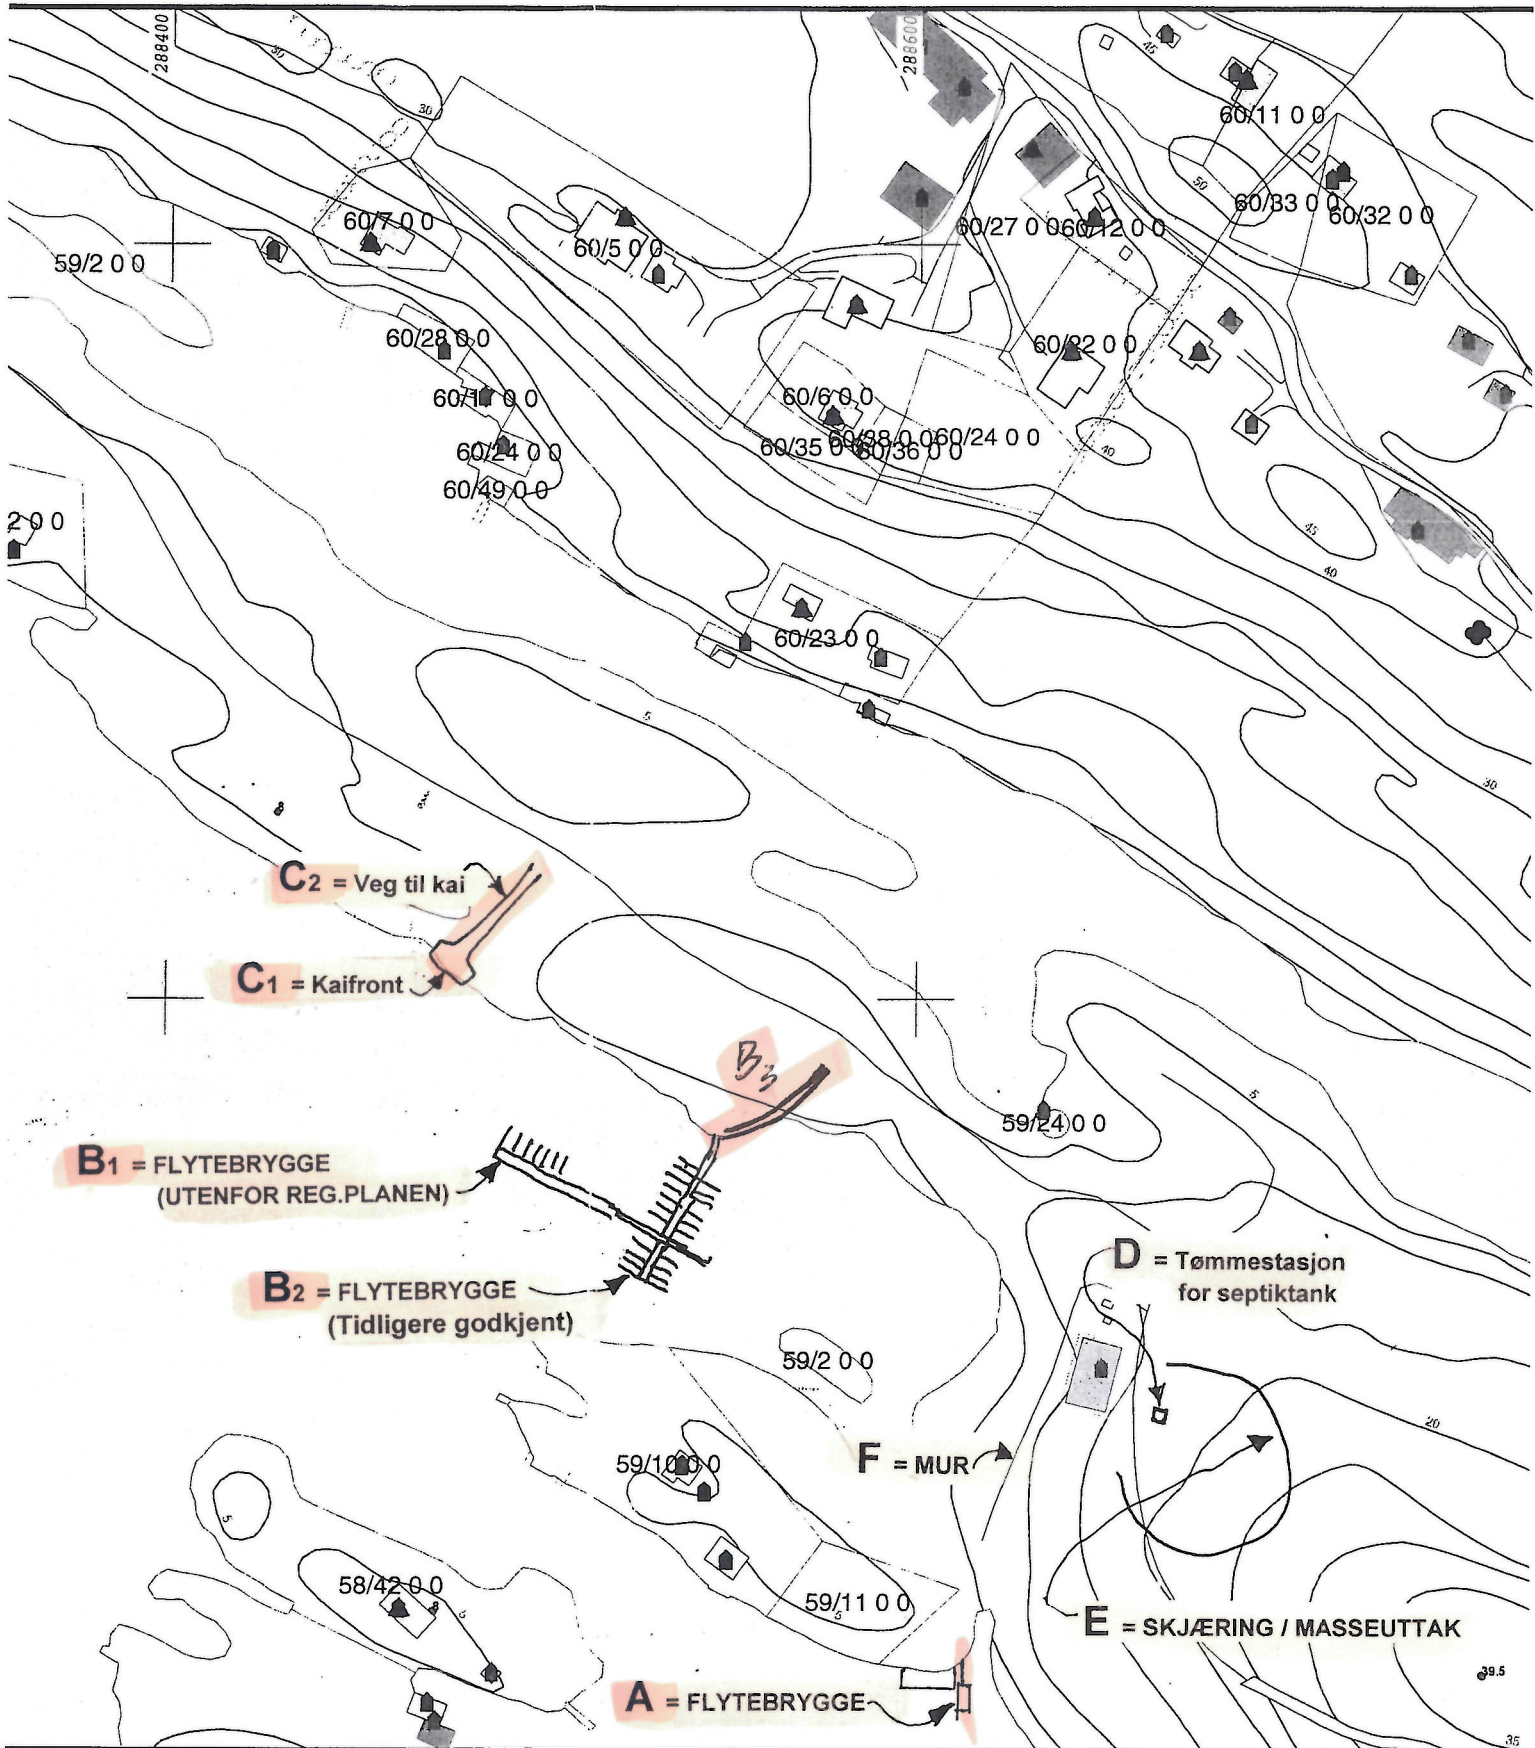

DEL AV KART BERGFJORD CAMPING.


25.01.2015  
 HV

Dato: 2010.09.29  
 Sign: eir



**Flytebrygge , Gnr. 59 , Bnr. 2**

**Størrelse : 2,0 x 6,0 m.**

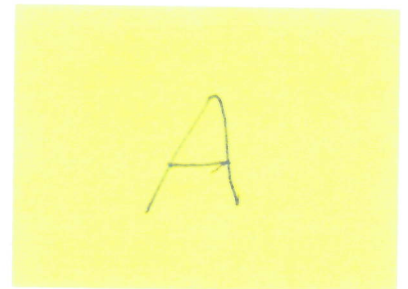

**Takst & Eiendomstjenester AS**  
**Skodvinvegen 200**  
06.10.2010  
**5955 LINDAS**



Bildet viser prinsipp av landgang til flytebrygger

B<sub>1</sub> / B<sub>2</sub>




Disse 6 stk. plasser  
søkes det nå  
godkjenning for.  
Øvrige plasser er  
godkjente.

**6 st. båtplasser ved flytebryggeanlegg**

**Gnr. 59 , Bnr. 2**

**Takst & Eiendomstjenester AS**  
**Skodvinvegen 200**  
06.10.2010  
5955 LINDÅS



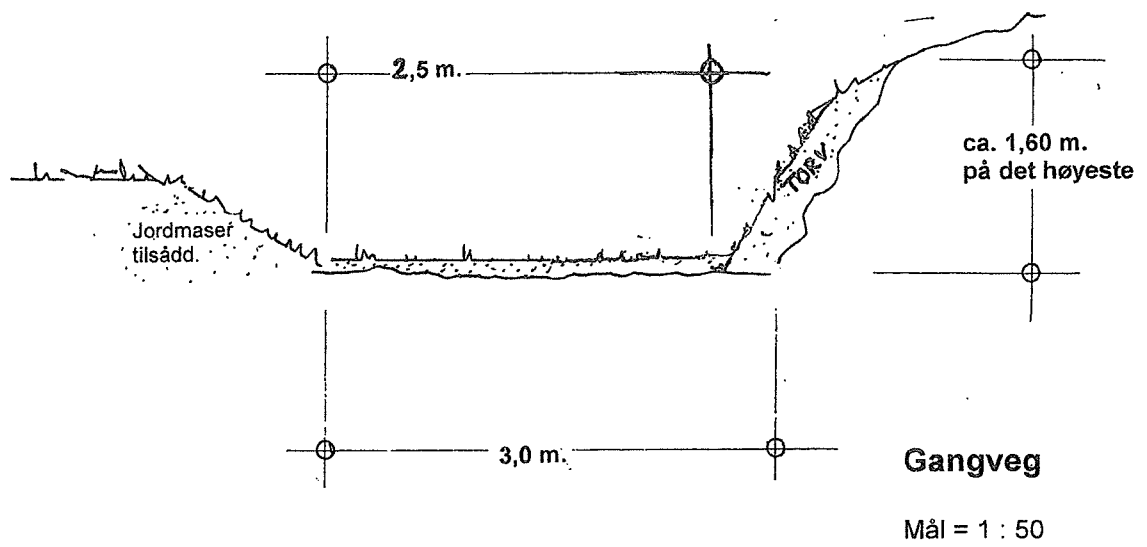

Bergfjord Camping  
Gnr. 59, Bnr.2 | Lindås kommune

Takst & Eiendomstjenester  
Skodvinvegen 200  
5955 LINDÅS  
06.10.2010

C<sub>1</sub>



Vei tildekkes med jordmasser - og tilsåes. Vei tilpasses for bevegelseshemmede, da denne kaien gir rullestolbrukere muligheter for å komme til sjø for å fiske



Kai , bygget i gråsteinsforband. Kaien har støpt betongplate, dette for at rullestolbrukere lett skal kunne snu – og benytte denne plassen, benyttes som utsiktspunkt og fiskeplass med universell utforming. Kaifront skal dempes.

Tiltaket skal ikke fungere som kaifront.

## **BERGFJORD CAMPING**


v/ Frank Nesse  
Gnr. 59 , Bnr. 2

Terrengarbeider.  
Foto, 27.sept. 2010

Lindås, 07.10.2010  
Takst & Eiendomstjenester AS

B 3

C 2

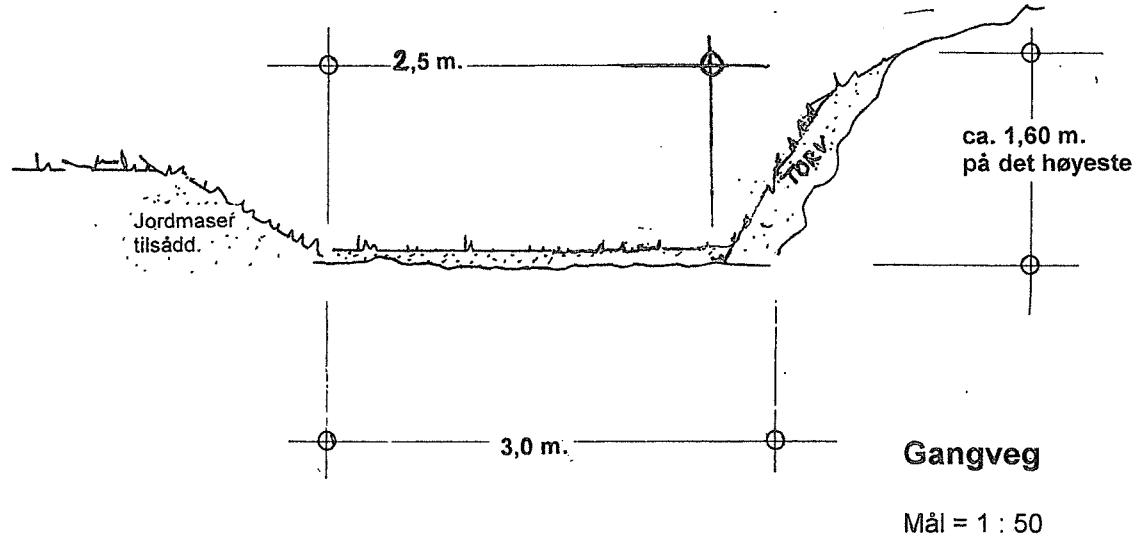

Bergfjord Camping  
Gnr. 59, Bnr.2 i Lindås kommune

Takst & Eiendomstjenester  
Skodvinvegen 200  
5955 LINDÅS  
06.10.2010