



Tema Teiknforklaring

Søk

Stad eller adresse

Søk på eiendom >>>

Gå til målestokk

1:937

Kommune

Karttype

Siste nytt!!!

I Nordhordland

Eldre flyfoto

Adresser Vaksdal

Lokale stadnamn

Ledige kommunale tomtar

Renovasjon

Næring

Off. bygg og anlegg

Planar


Flyfoto/Skråfoto







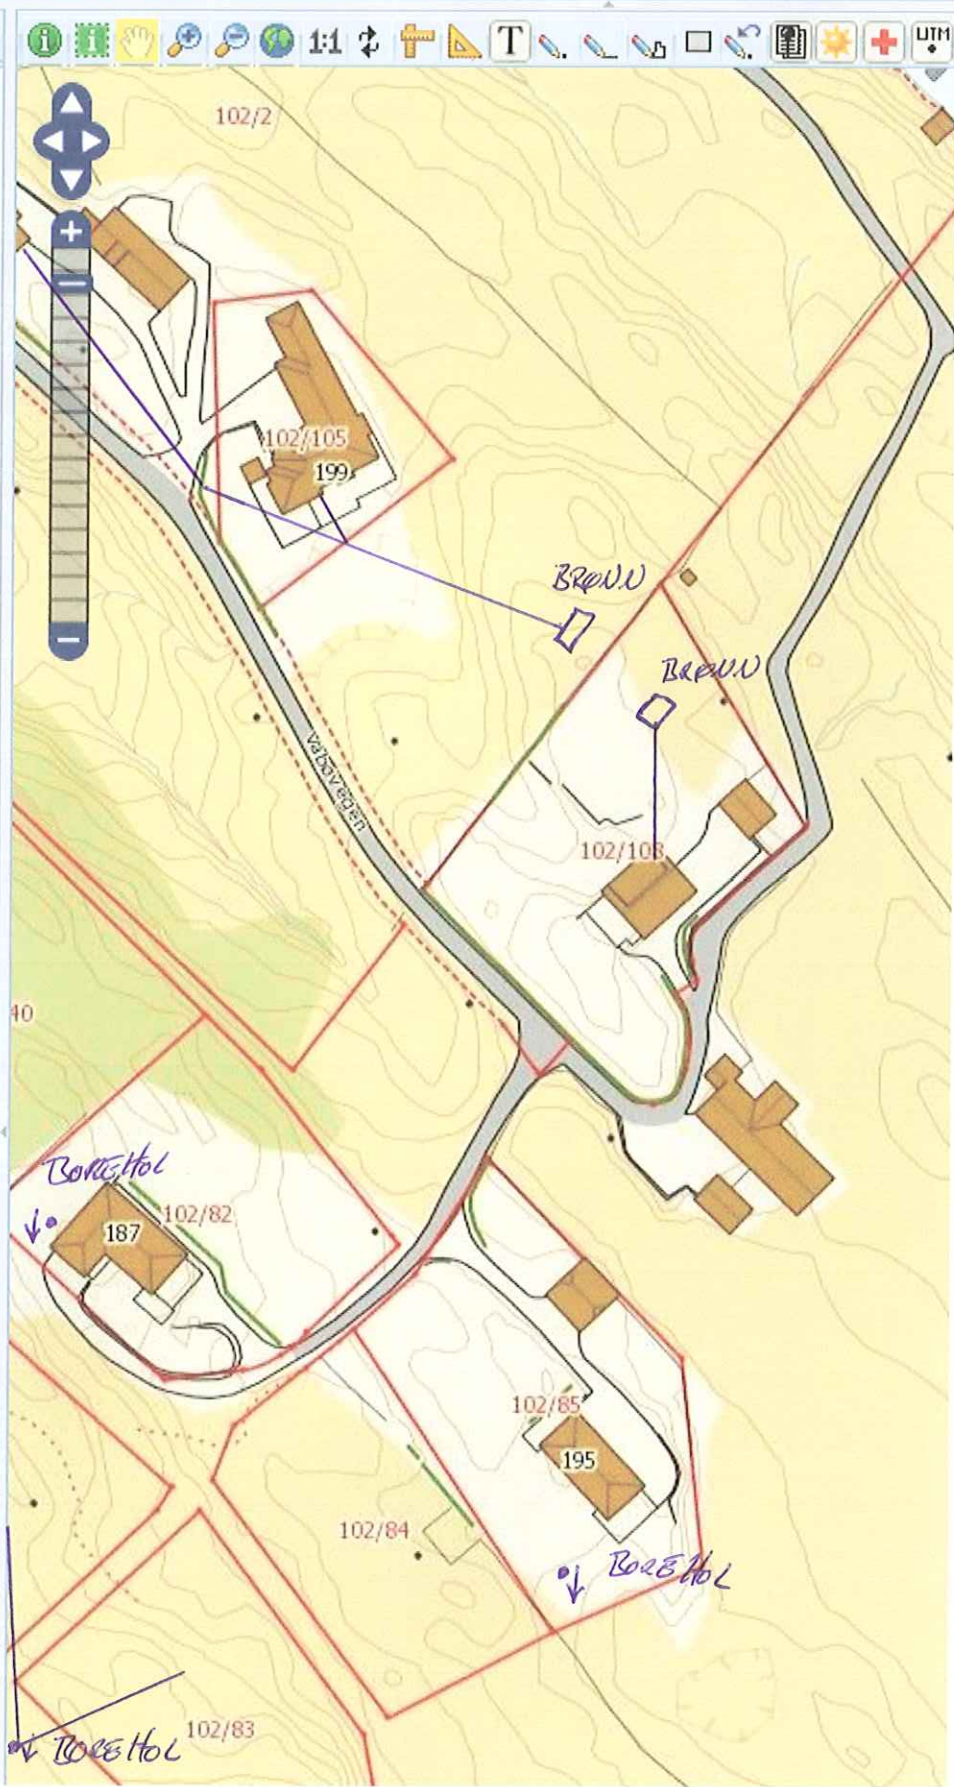

Kultur

Natur og friluftsliv

Historiske kart og grenser

Digitaliserte objekt



Tema | Teiknforklaring

Søk

Stad eller adresse

Søk på eiendom >>>

Gå til målestokk

1:937

Kommune

Karttype

Siste nytt!!!

I Nordhordland

Eldre flyfoto

Adresser Vaksdal

Lokale stadnamn

Ledige kommunale tomter

Renovasjon

Næring

Off. bygg og anlegg

Planar

Flyfoto/Skråfoto

Kultur

Natur og friluftsliv

Historiske kart og grenser

Digitaliserte objekt

