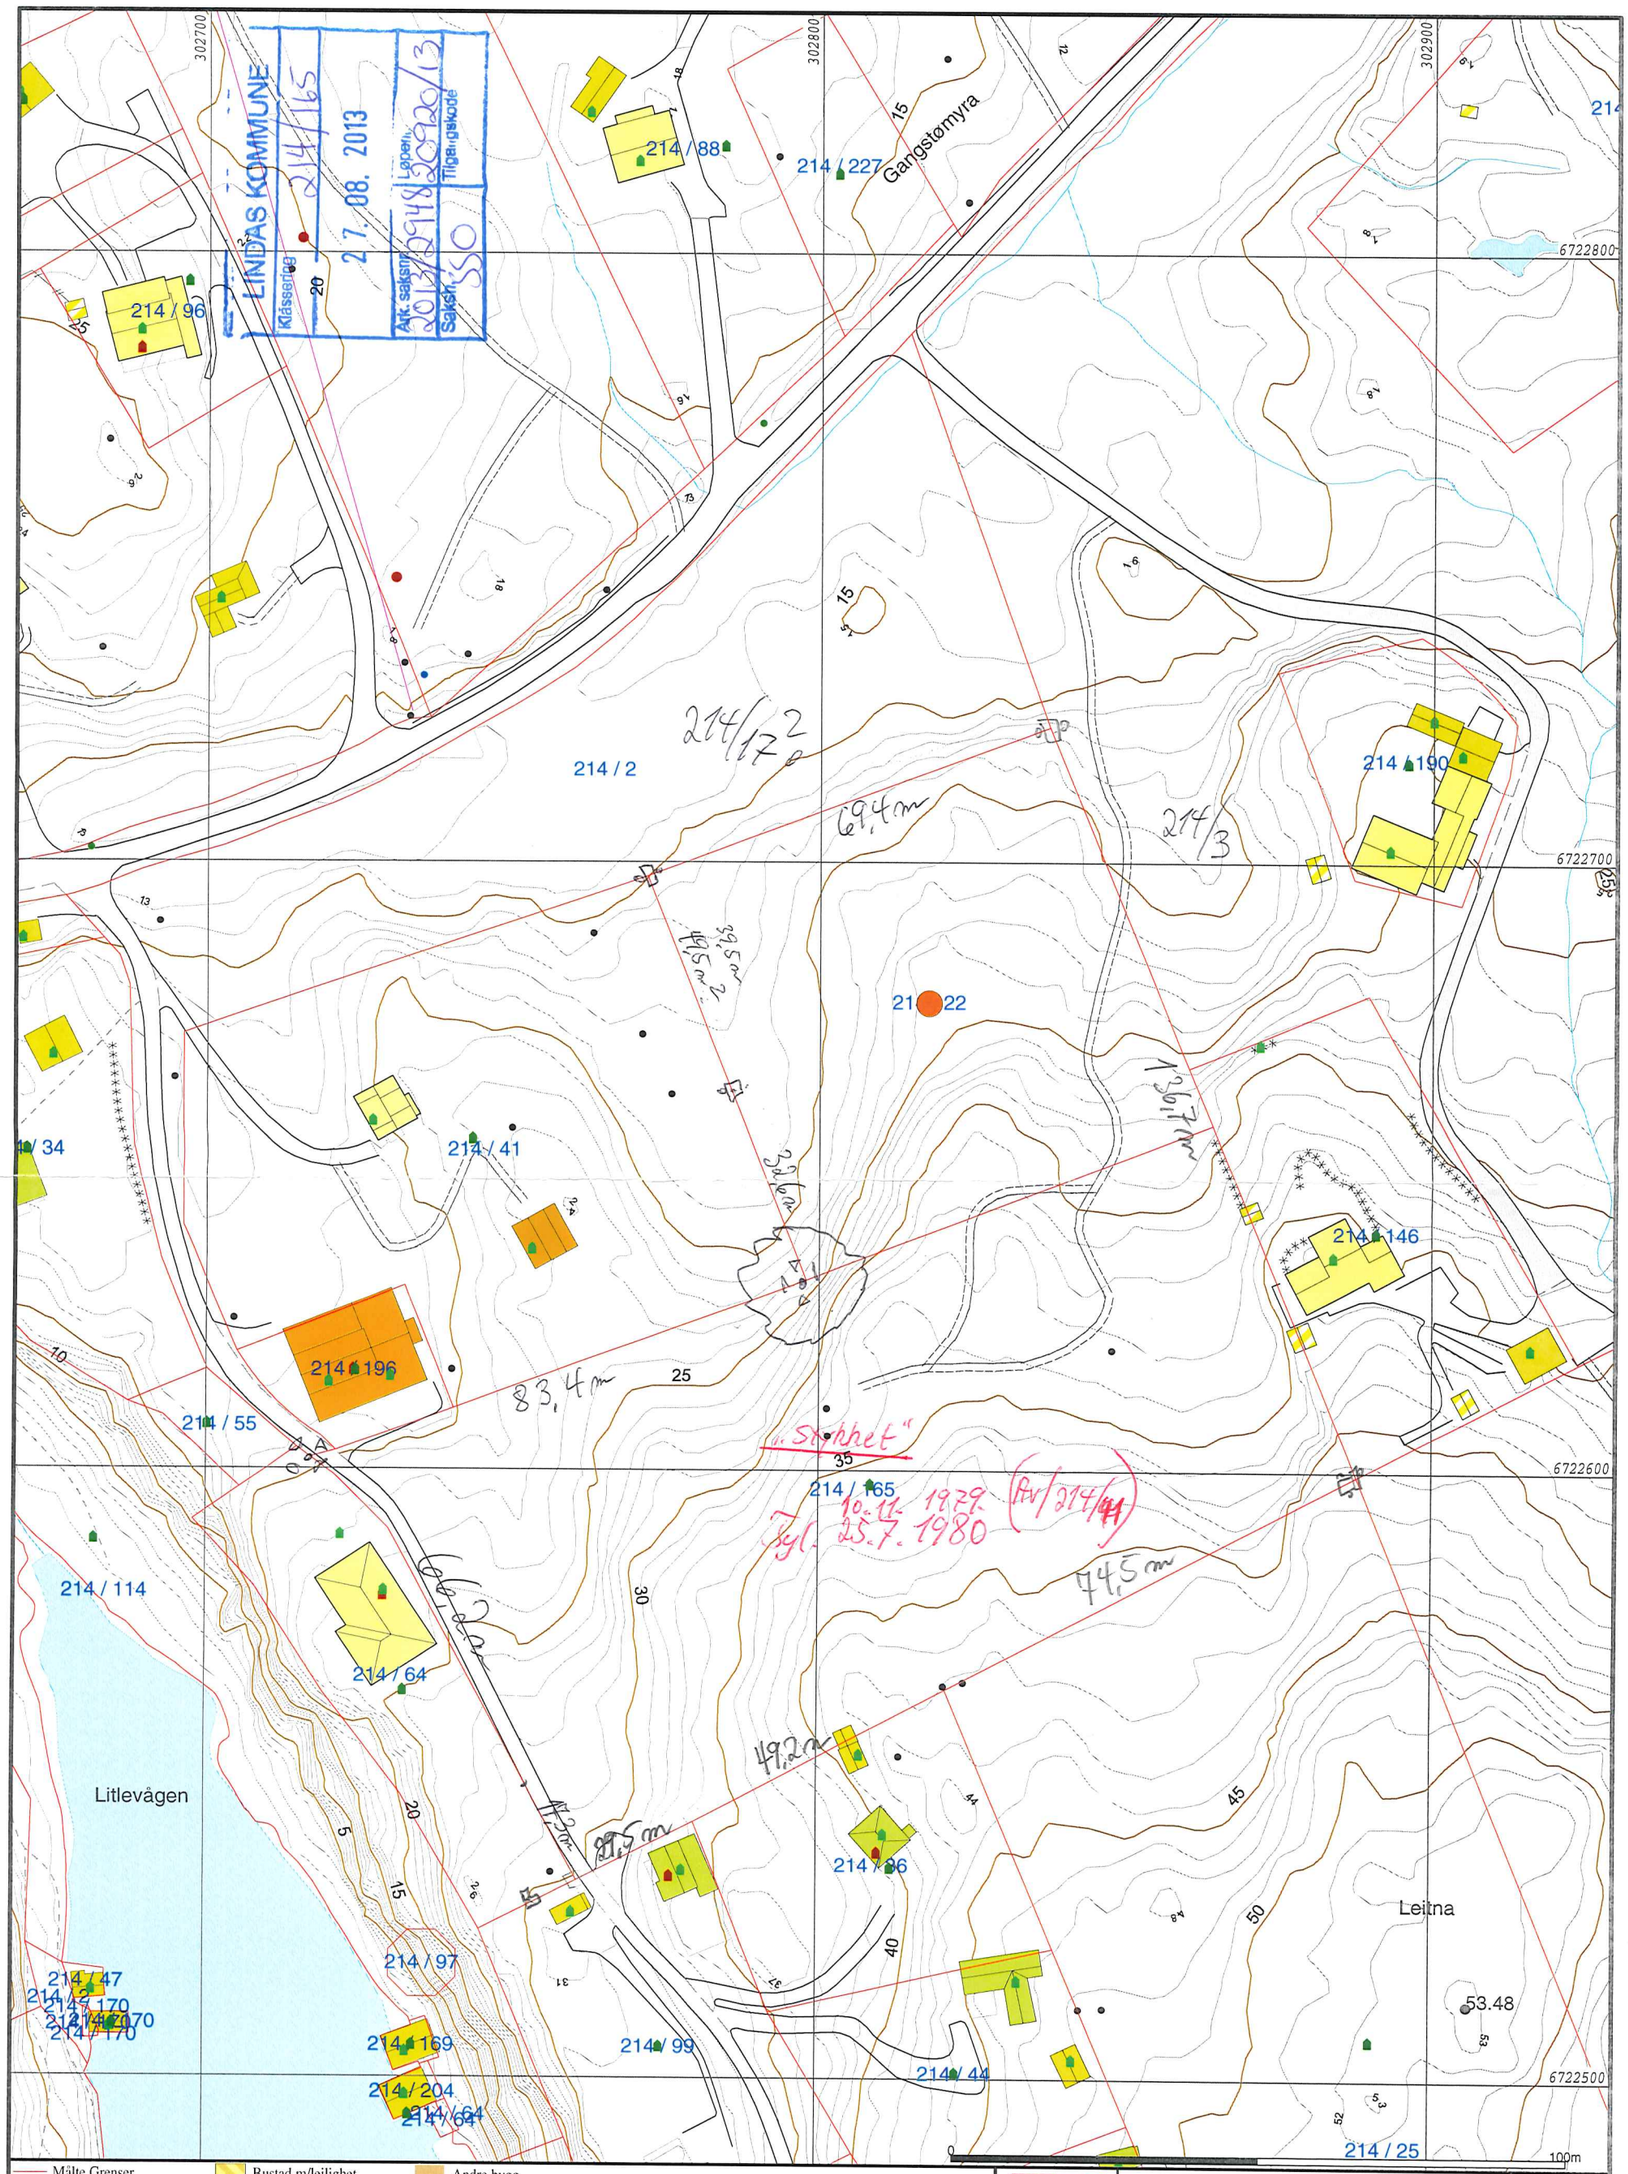

Målte Grenser
Registrerte Grenser
Udefinert grenser
Terrengmålte grense
Konstruert grensepunkt
Bolig
Bustad m/leilighet
Våningshus
Større bustader
Hytte/feriehus
Garasje/uthus
Industri/lager
Andre bygg

Beliggenhet og høyder må oppfattes som orienterende.

Lindås kommune
Geodata avdeling

Grunnkart 2010. „Prinsippskissa"

Dato: 2013.08.27
Sign: SSO

G.nr. 214, b.nr. 165 m.fl.

N
Målestokk
1:1000