

7

6733900

6733950



Skala  
1:250

Vest Oppmåling AS  
5281 Vålestrandfossen  
helge@vestoppmaaling.no



dat: 2015.01.09  
sup: helge

009162


55/31

55/2

Trælandsvegen 93A  
Gnr. 55 Bnr. 32

Terrang etterfylles

terrang etterfylles

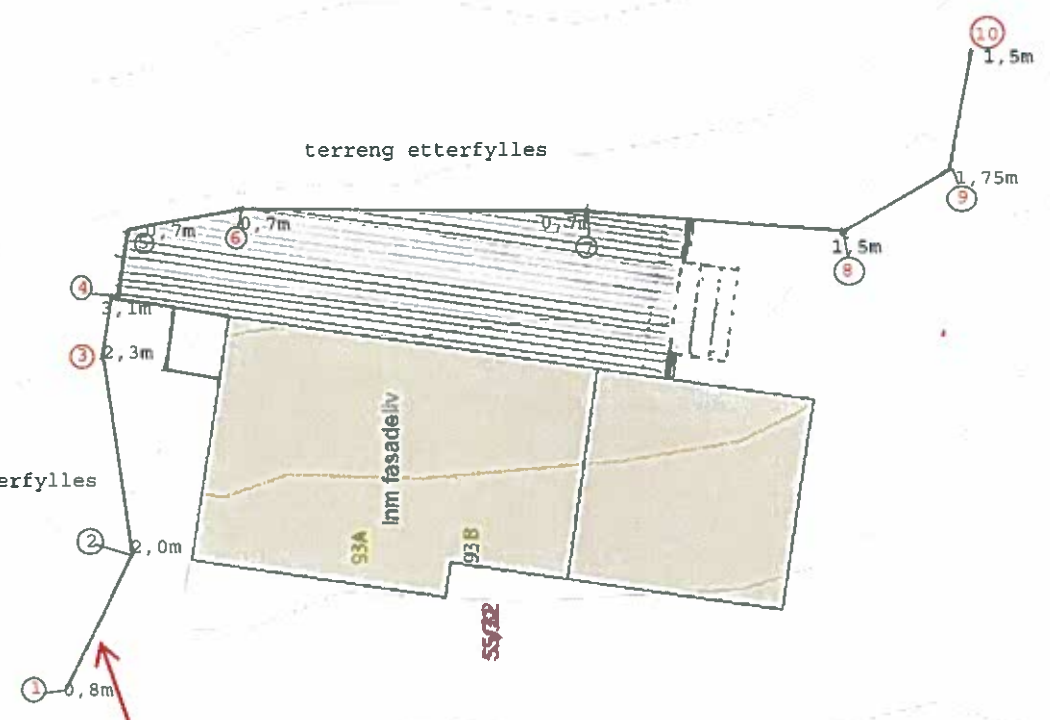

Støpt mur med angitt høyder

kart med plassering av støpte murer på tomten