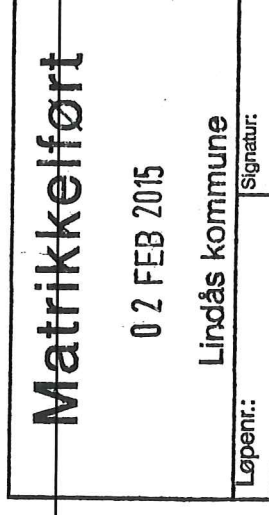


**For matrikkelenhet:**

Kommune: 1263 - LINDÅS
Gårdsnummer: 148
Bruksnummer: 33

Utskriftsdato/klokkeslett: 02.02.2015 kl. 10:01
Produsert av: Einar Rydland
Attestert av: Lindås kommune

**Orientering om matrikkelbrev**

Matrikkelbrevet er hjemlet i «Lov om egedomsregistrering» (matrikkelova) av 17. juni 2005. Etter definisjonen i matrikkelovens § 3 d) er matrikkelbrevet en attestert utskrift av matrikkelen som viser alle registrerte opplysninger om en matrikkelenhet ved oppgitt dato.

Om fullstendighet og nøyaktighet i matrikkelbrevet

Matrikkelen ble etablert ved konvertering av data fra tidligere registre. Det kan variere hvor gode disse dataene er med hensyn på fullstendighet og nøyaktighet. I enkelte tilfeller kan grensepunkt og grenselinjer mangle helt eller delvis eller være feil registrert. Det kan også være feil og mangler ved registrert bygnings- og adresseinformasjon. Fullstendighet og stedfestingsnøyaktighet er generelt bedre innenfor enn utenfor tettbygd strøk. Vær oppmerksom på at for mange matrikkelenheter og bygg hefter usikkerhet ved arealet som oppgis.

For utfyllende informasjon: www.kartverket.no/matrikkelbrev

Matrikkelenhet

Matrikkelenhetstype: Grunneiendom
Bruksnavn: "SOLTUN" AV LITLESKARE
Etableringsdato: 18.12.1974
Skyld: 0,01
Er tinglyst: Ja
Har festegrønner: Nei
Er seksjonert: Nei

Arealrapport

Tekst
Beregna areal for 148 / 33

Areal (m2) Kommentar
1 346,8

Eierforhold

Tinglyste eierforhold

Rolle Status Føds.d./org.nr Navn
Hjemmelshaver LITLESKARE ODD 100344

Bruksenhet Adresse
SKARVEGEN 674
5911 ALVERSUND

Andel
1 / 1

Forretninger

Forretningstype

Årsak til feilretting

Tinglysingsstatus

Tinglysingsstatusdato

Matrikkelføringsdato

Signatur

Annen forretningstype

02.02.2015 02.02.2015 1263rye

Rolle	Matrikkelenhet	Arealendring
Avgiver	148/33	0

Annen forretningstype

22.01.2015 22.01.2015 1263rye

Rolle	Matrikkelenhet	Arealendring
Avgiver	148/33	0

Sammenslåing

Tinglyst

20.01.2015 20.01.2015 19.01.2015 1263rye

Rolle	Matrikkelenhet	Arealendring
Avgiver	148/39	-249,1
Mottaker	148/33	249,1

Annen forretningstype

16.01.2015 16.01.2015 1263rye

Oppmålingsforretning/grensejustering

13.01.2015 02.02.2015 1263rye

Forretningstype **Arsak til feilretting** **Tinglysingsstatus** **Tinglysingsstatusdato** **Forretningsdato** **Matrikkelføringsdato** **Signatur**

Rolle	Matrikkelenhet	Arealendring
Avgiver	148/3	-40,4
Mottaker	148/33	40,4

Annen forretningstype

	19.12.2011	19.12.2011	1263rye
Rolle	Matrikkelenhet	Arealendring	
Mottaker	148/48	2 783,7	

Skylddeling

	18.12.1974		
Rolle	Matrikkelenhet	Arealendring	
Avgiver	148/3	-950	
Mottaker	148/33	950	

Adresser

Adresstype	Adressenavn	Adressekode	Adressenr	Kretser
------------	-------------	-------------	-----------	---------

Vegadresse	Adressetilleggsnavn Skarsvegen	1181	674	
------------	-----------------------------------	------	-----	--

Grunnkrets	0204 FOSSE
Valgkrets:	9 ALVERSUND
Kirkesogn:	07070101 Alversund
Postnr.område:	5911 ALVERSUND
Tettsted:	

Bygning og bygningssending**Bygningsnr:** 9 867 775**Løpenr:**

Bebyggd areal:	0	Ant. boliger:	0	Datoer:
Bruksareal bolig:	0	Ant. etasjer:	1	Rammefillatelse:

Bygningssendingkode:

Bygningstype: Garasjeuthus anneks til bolig

Næringsgruppe: Annet som ikke er næring

Bygningssstatus: Tatt i bruk

Energikilder:

BRA annet:	35	Vannforsyning:		Igangsettingstillatelse: 24.01.1984
Bruksareal totalt:	35	Avløp:		Tatt i bruk: 24.02.1984
Alternativt areal:	0	Har heis:	Nei	Midl. brukstillatelse:
Alternativt areal 2:	0	Oppvarming:		Ferdigattest:

Etasje

Etasje	Antall boenheter	BRA bolig	BRA annet	BRA totalt
H01	0	0.0	35.0	35.0

Bruksenheter

Adresse Bruksenhetsnummer Bruksenhetstype Bruksareal Ant. rom Kjøkkentilgang Bad WC Matrikkelenhet
Unummerert bruksenhet 0 0 0 0 0 0 148/33

Kontaktpersoner

Rolle Føds.dato/org.nr Navn Bruksenhet Adresse
Tiltakshaver LITLESKARE ODD 5911 ALVERSUND

Bygningsnr: 176 218 924

Løpenr:

Bygningsendringstype: Enebolig
Bygningstype: Enebolig
Næringsgruppe:
Bygningsstatus: Tatt i bruk
Energikilder:
Bebyggd areal: 0 Ant. boliger: 1
Bruksareal bolig: 0 Ant. etasjer: 1
BRA annet: 0 Vannforsyning:
Bruksareal totalt: 0 Avløp:
Alternativt areal: 0 Har heis: Nei
Alternativt areal 2: 0
Oppvarming:

Datoer:

Rammeinstallatelse:

Igangsettingsinstallatelse:

Tatt i bruk:

Midl. brukstillatelse:

Ferdigattest:

Etasje


Etasje Antall boenheter BRA bolig BRA annet BRA totalt
H01 1 0.0 0.0 0.0 0.0


Bruksenheter

Adresse Bruksenhetsnummer Bruksenhetstype Bruksareal Ant. rom Kjøkkentilgang Bad WC Matrikkelenhet
1181 Skarsvegen 674 H0101 Bolig 0 0 0 0 0 148/33

Oversiktskart for 148 / 33

Målestokk 1:1 000
EUREF89 UTM Sone 32

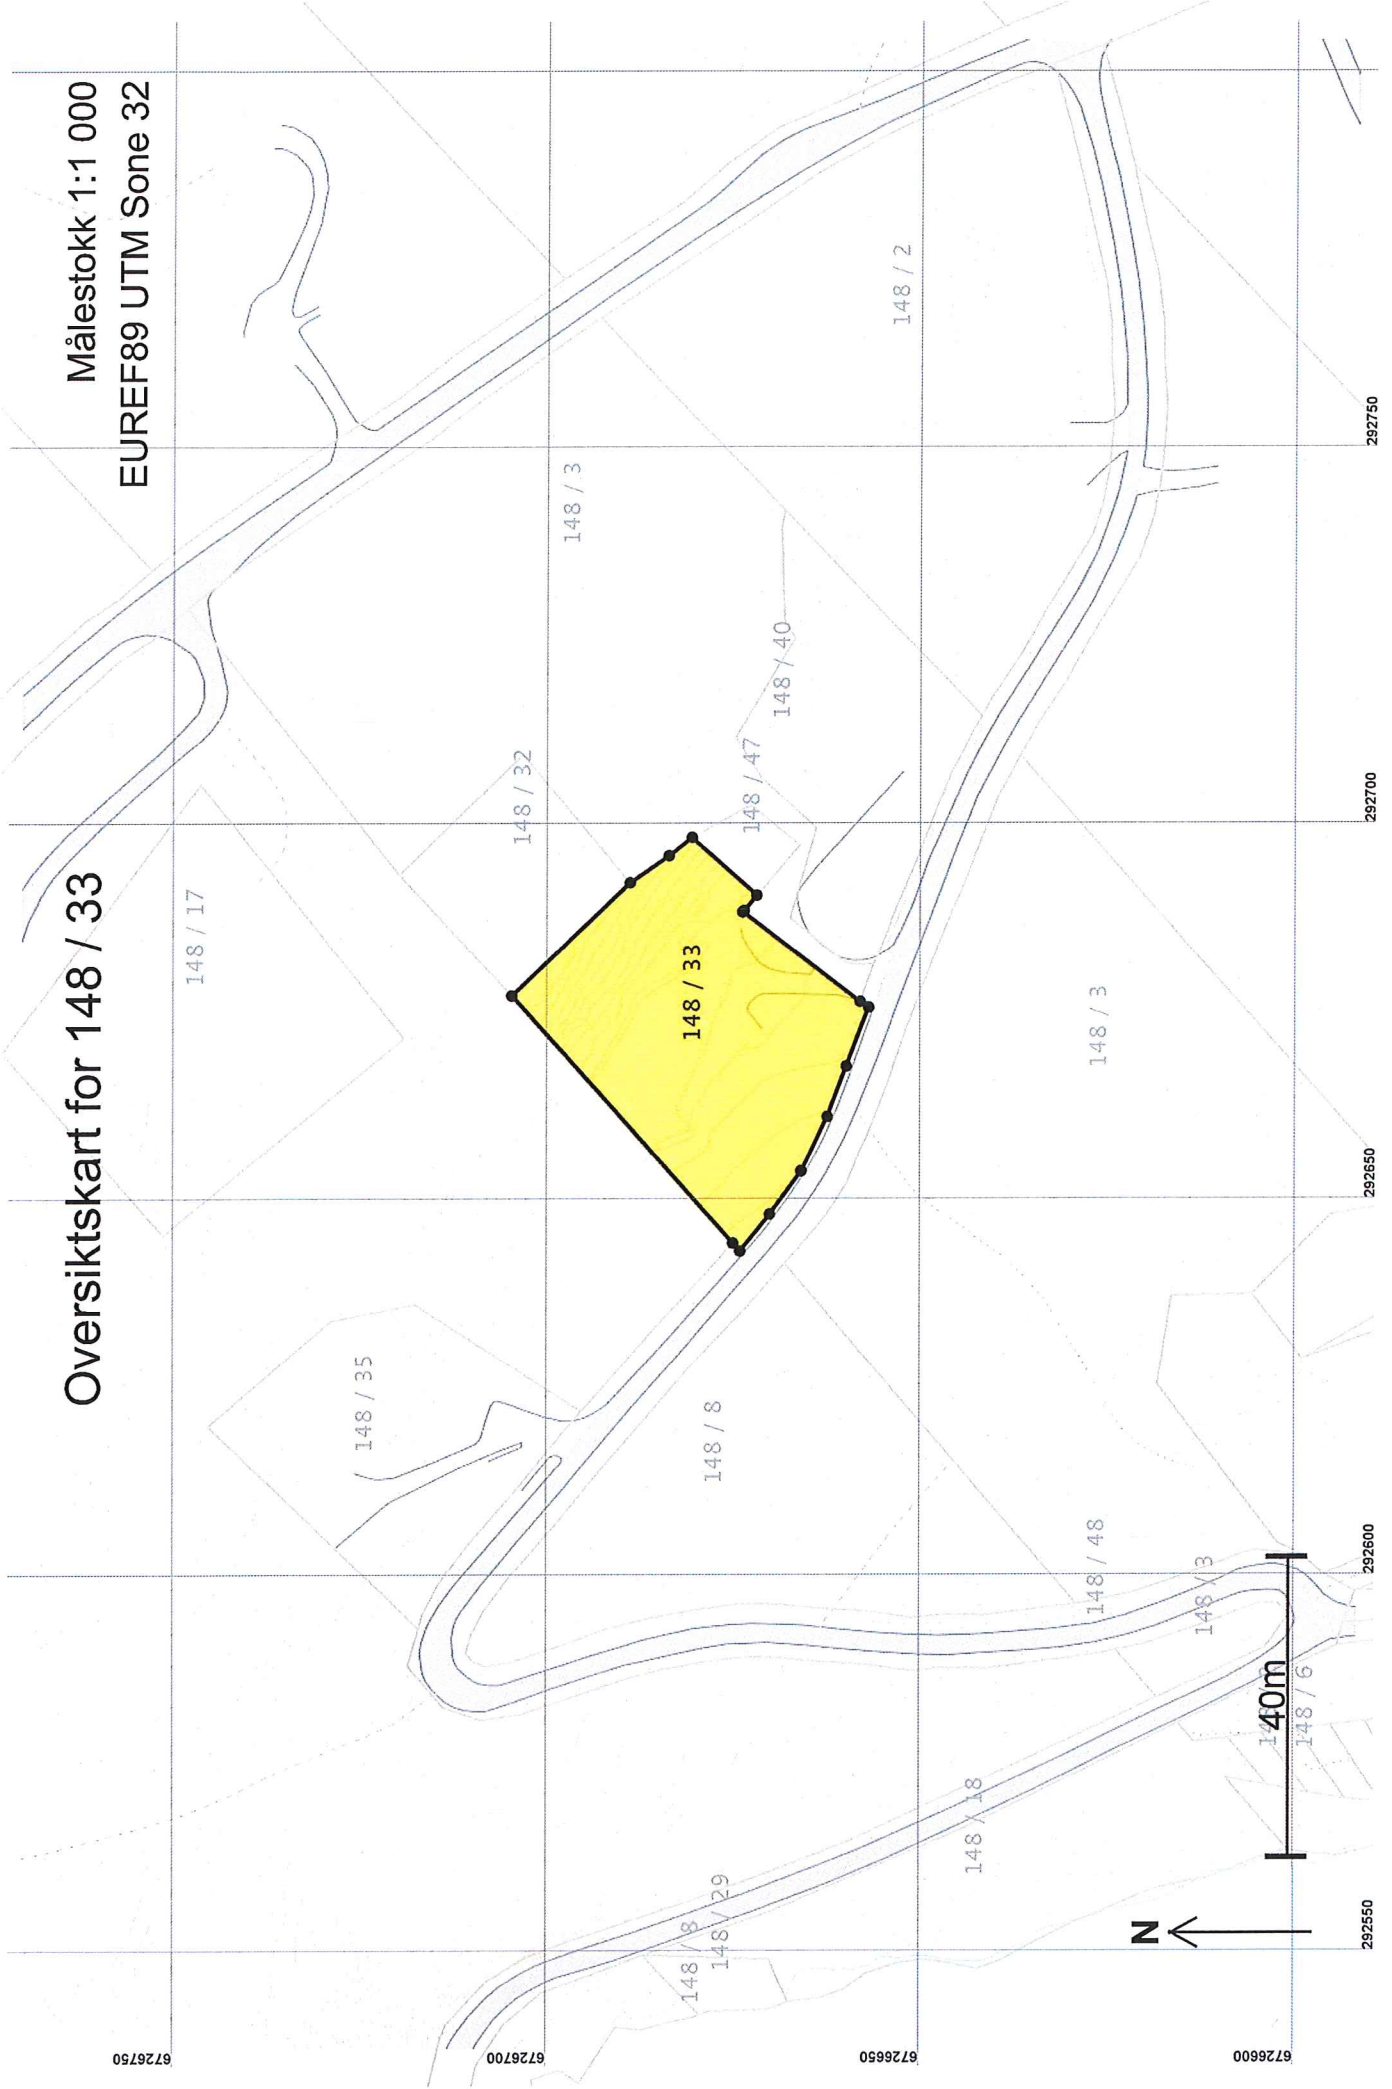

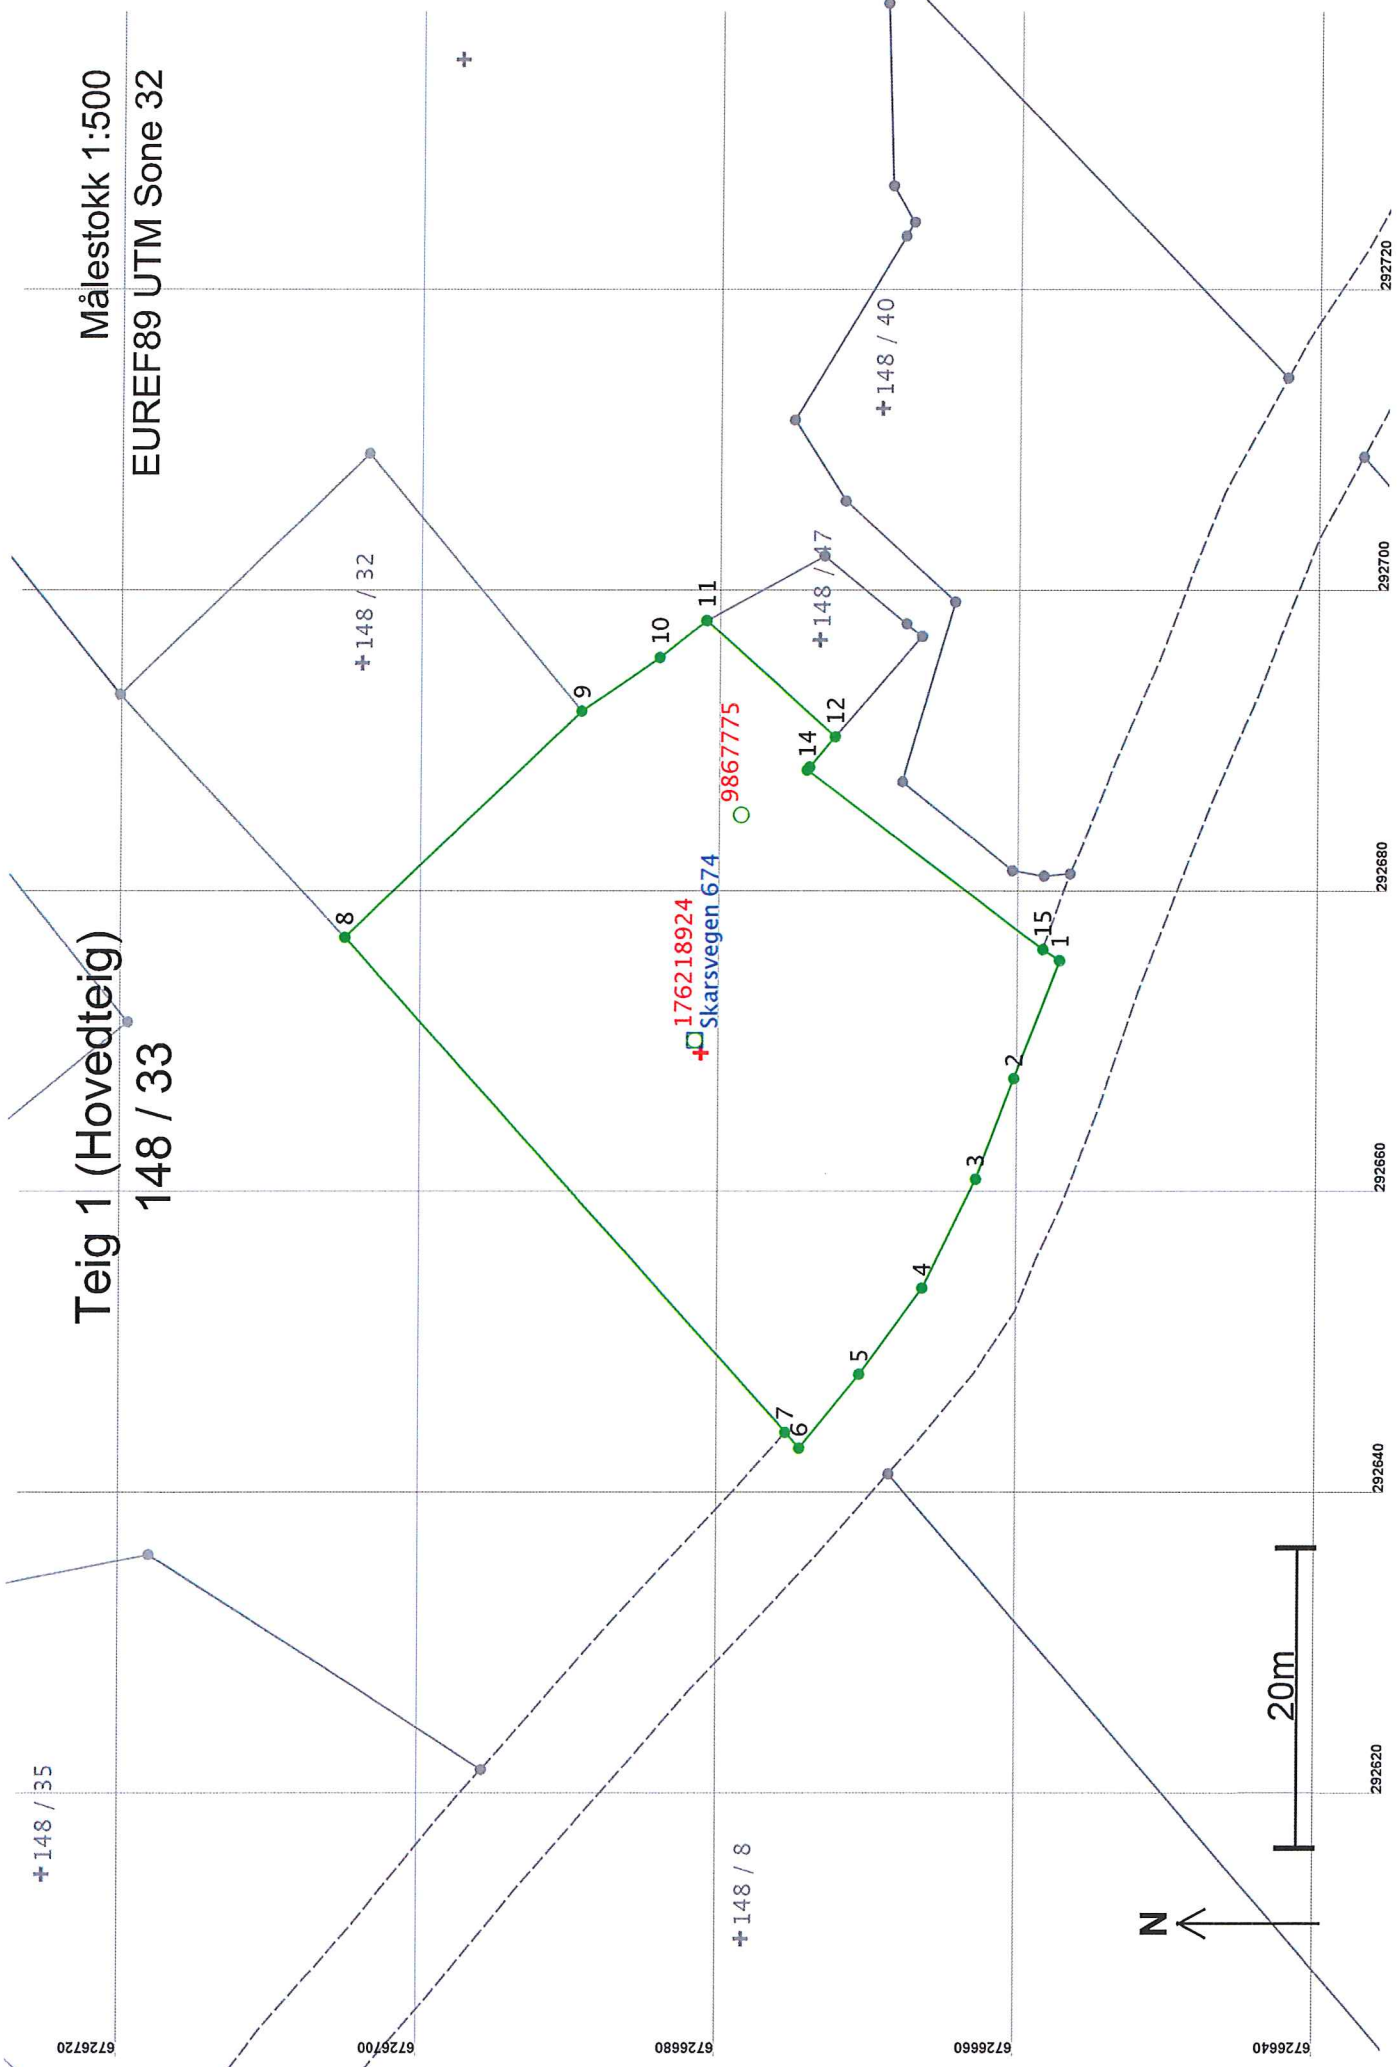

Teig 1 (Hovedteig)

148 / 33

Målestokk 1:500

EUREF89 UTM Sone 32

Areal og koordinater

Areal: 1 346,8

Arealmerknad:

Representasjonssystem: EUREF89 UTM Sone 32

Nord: 6726682

Øst: 292669

Grensepunkt / Grenselinje

Ytre avgrensing

Løpnr	Nord	Øst	Grensemerke nedsatt i / Lengde Hjelpepunkttype / Grensepunkttype /	Målemetode	Nøyaktighet	Radius
1	6726657,68	292675,30	Mur Umerket	96 GPS kinematisk (Real time kinematic)	13	
			8,40 Ikke hjelpeinje		14	
2	6726660,66	292667,45	Mur Umerket	96 GPS kinematisk (Real time kinematic)	13	
			7,16 Ikke hjelpeinje		14	
3	6726663,20	292660,76	Mur Umerket	96 GPS kinematisk (Real time kinematic)	13	
			8,04 Ikke hjelpeinje		14	
4	6726666,70	292653,52	Mur Umerket	96 GPS kinematisk (Real time kinematic)	13	
			7,12 Ikke hjelpeinje		14	
5	6726670,92	292647,79	Mur Umerket	96 GPS kinematisk (Real time kinematic)	13	
			6,30 Ikke hjelpeinje		14	
6	6726674,90	292642,90	Mur Umerket	96 GPS kinematisk (Real time kinematic)	13	
			1,41 Ikke hjelpeinje		14	
7	6726675,84	292643,94	Ikke spesifisert Geometrisk hjelpepunkt	96 GPS kinematisk (Real time kinematic)	13	
			44,29 Ikke hjelpeinje		14	
8	6726705,50	292676,84	Jord Annen detalj	96 GPS kinematisk (Real time kinematic)	13	
			21,82 Ikke hjelpeinje		14	
9	6726689,69	292691,89	Mur Kors	96 GPS kinematisk (Real time kinematic)	13	
			6,30 Ikke hjelpeinje		14	
10	6726684,49	292695,44	Jord Stein eller røys	96 GPS kinematisk (Real time kinematic)	13	
			3,96 Ikke hjelpeinje		14	
11	6726681,39	292697,90	Fjell Offentlig godkjent grensemerke	10 Terrengmålt	13	
			11,59 Ikke hjelpeinje		13	
12	6726672,74	292690,18	Jordfast stein Offentlig godkjent grensemerke	10 Terrengmålt	13	
			2,63 Ikke hjelpeinje		14	
13	6726674,44	292688,17	Jordfast stein Offentlig godkjent grensemerke	96 GPS kinematisk (Real time kinematic)	13	
			0,26 Ikke hjelpeinje		13	

Løpenr	Nord	Øst	Grensemerke nedsatt i / Lengde	Grensepunkttype / Hjelpelinjetype	Målemetode	Nøyaktighet	Radius
14	6726674,60	292687,97	Ikke spesifisert	Umerket	69 Beregnet	13	
15	6726658,80	292676,04	19,80	Ikke hjelpelinje		14	
			Jordfast stein	Offentlig godkjent grensemerke	96 GPS kinematisk (Real time kinematic)	13	
			1,34	Ikke hjelpelinje		14	