

7

6733900

6733950



Skala
1:250

Vest Oppmåling AS
5281 Vålestrandfossen
helge@vestoppmaaling.no



Dato: 2015.01.09
Stip: helge

009162


55/31

55/2

Trælandsvegen 93A
Gnr. 55 Bnr. 32

Terrang etterfylles

terrang etterfylles

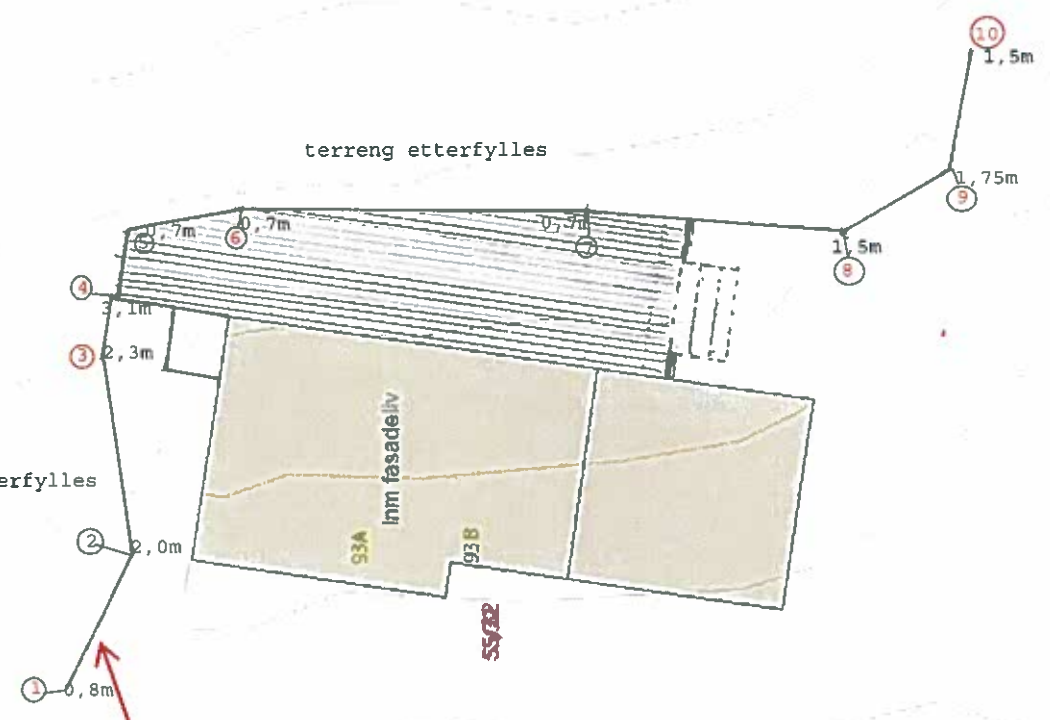

Støpt mur med angitt høyder

kart med plassering av støpte murer på tomten