


<ul style="list-style-type: none"> — Målte Grenser — Registrerte Grenser — Udefinert grense — Terrengmålte grense — Konstruert grensepunkt Bolig Bustad m/leilighet Våningshus 	<ul style="list-style-type: none"> Storre bustader Hytte/feriehus Garasje/uthus Industri/lager Andre bygg 	 <p style="text-align: center;">Lindås kommune Geodata avdeling</p>	<p style="text-align: center;">N</p>  <p style="text-align: center;">Målestokk 1:2000</p>
<p>Beliggenhet og høyder må oppfattes som orienterende.</p>		<p>Dato: 2013.11.19</p> <p>Sign: lima</p>	



- Målte Grenser
- Registrerte Grenser
- Udefinert grenser
- Terrengmålte grense
- Konstruert grensepunkt
- Bolig
- Bustad m/leilighet
- Våningshus
- Storre bustader
- Hytte/feriehuis
- Garasje/uthus
- Industri/lager
- Andre bygg

Beliggenhet og høyder må oppfattes som orienterende.

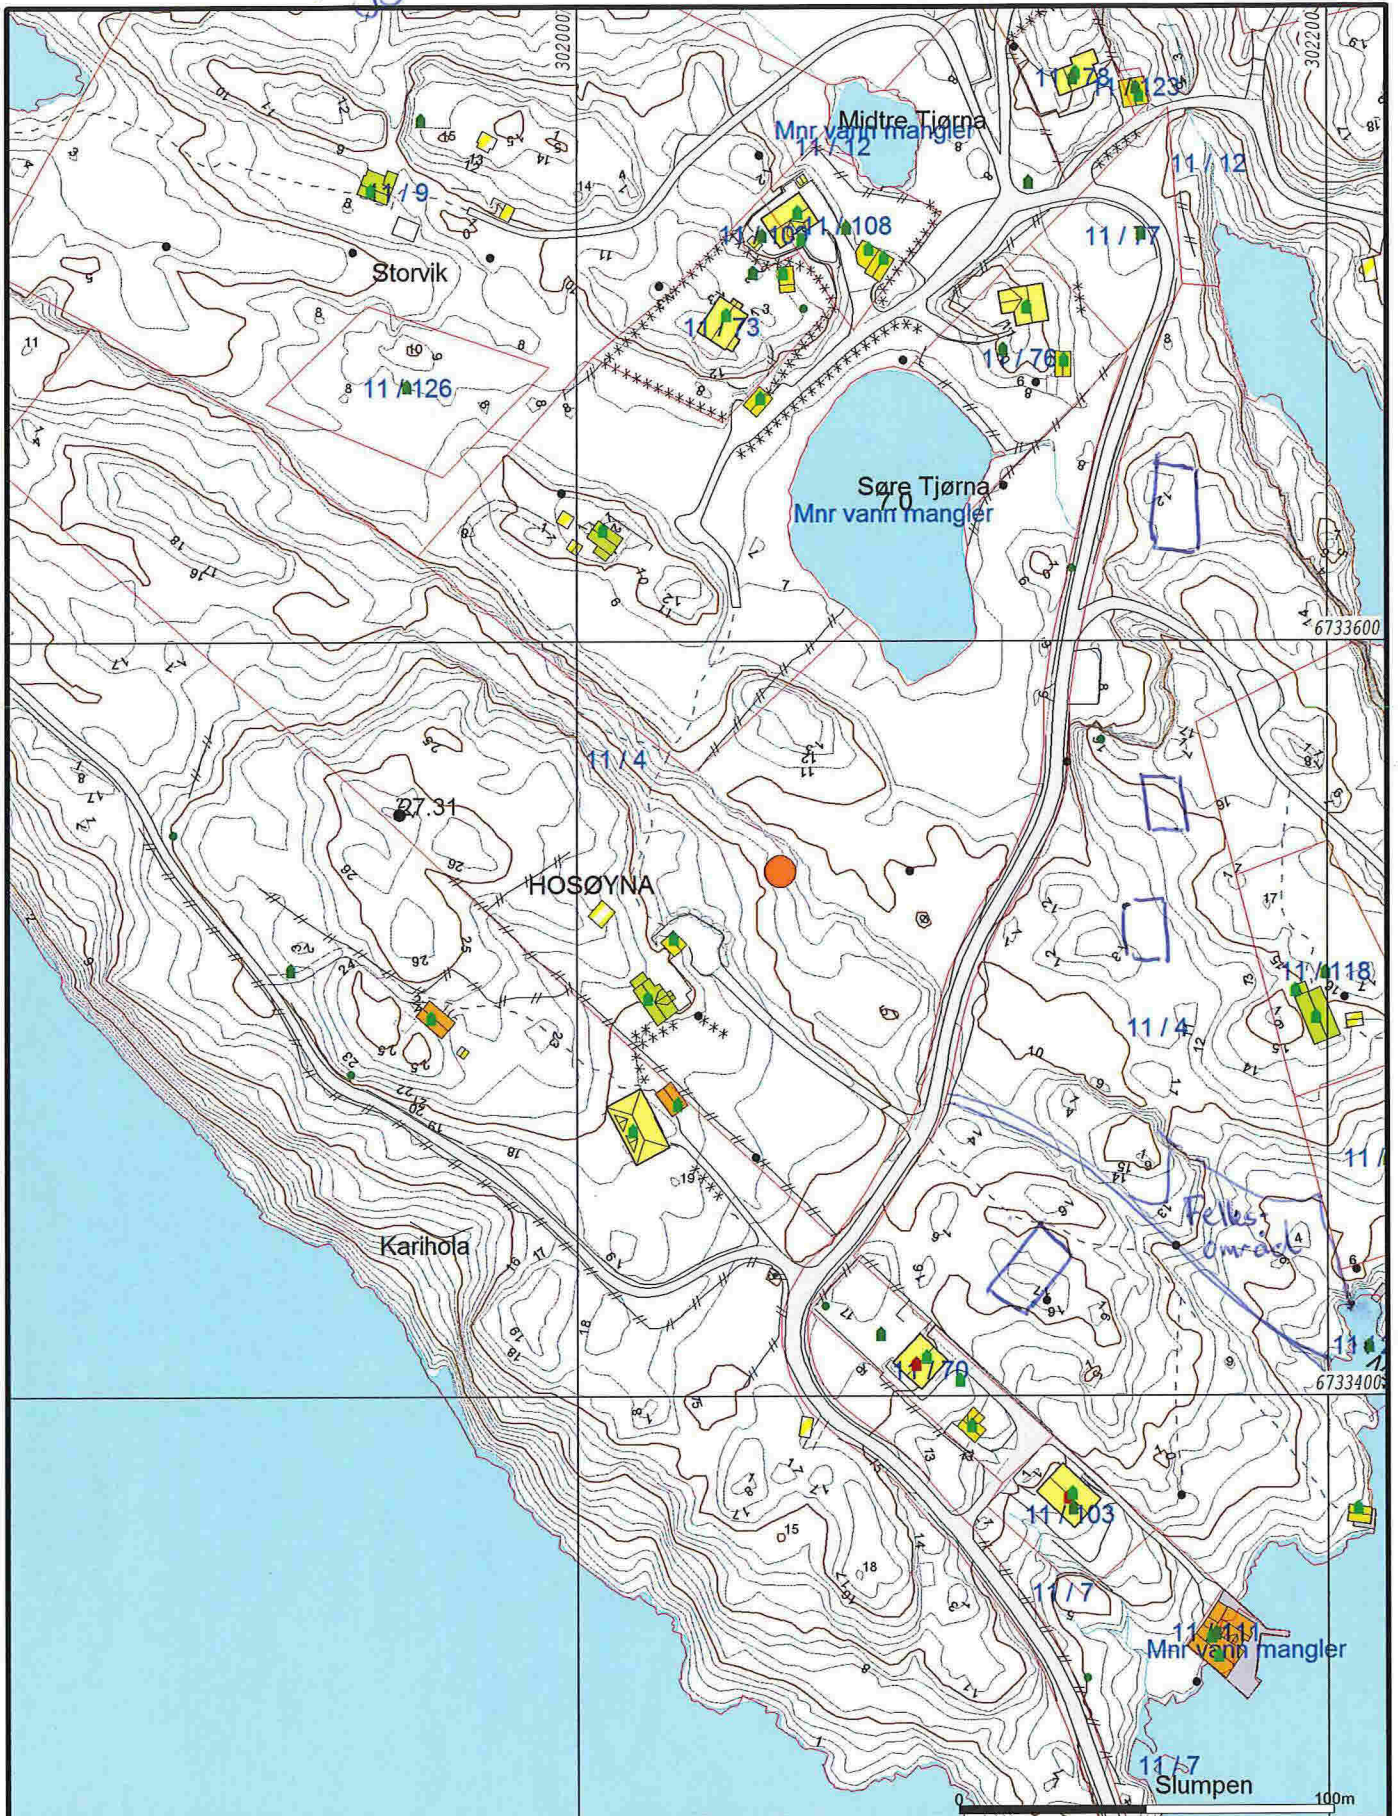

Lindås kommune
Geodata avdeling
gnr. 11 bnr. 4



Dato: 2013.11.19
Sign: lima

Situasjonskart

Målestokk
1:2000