


1

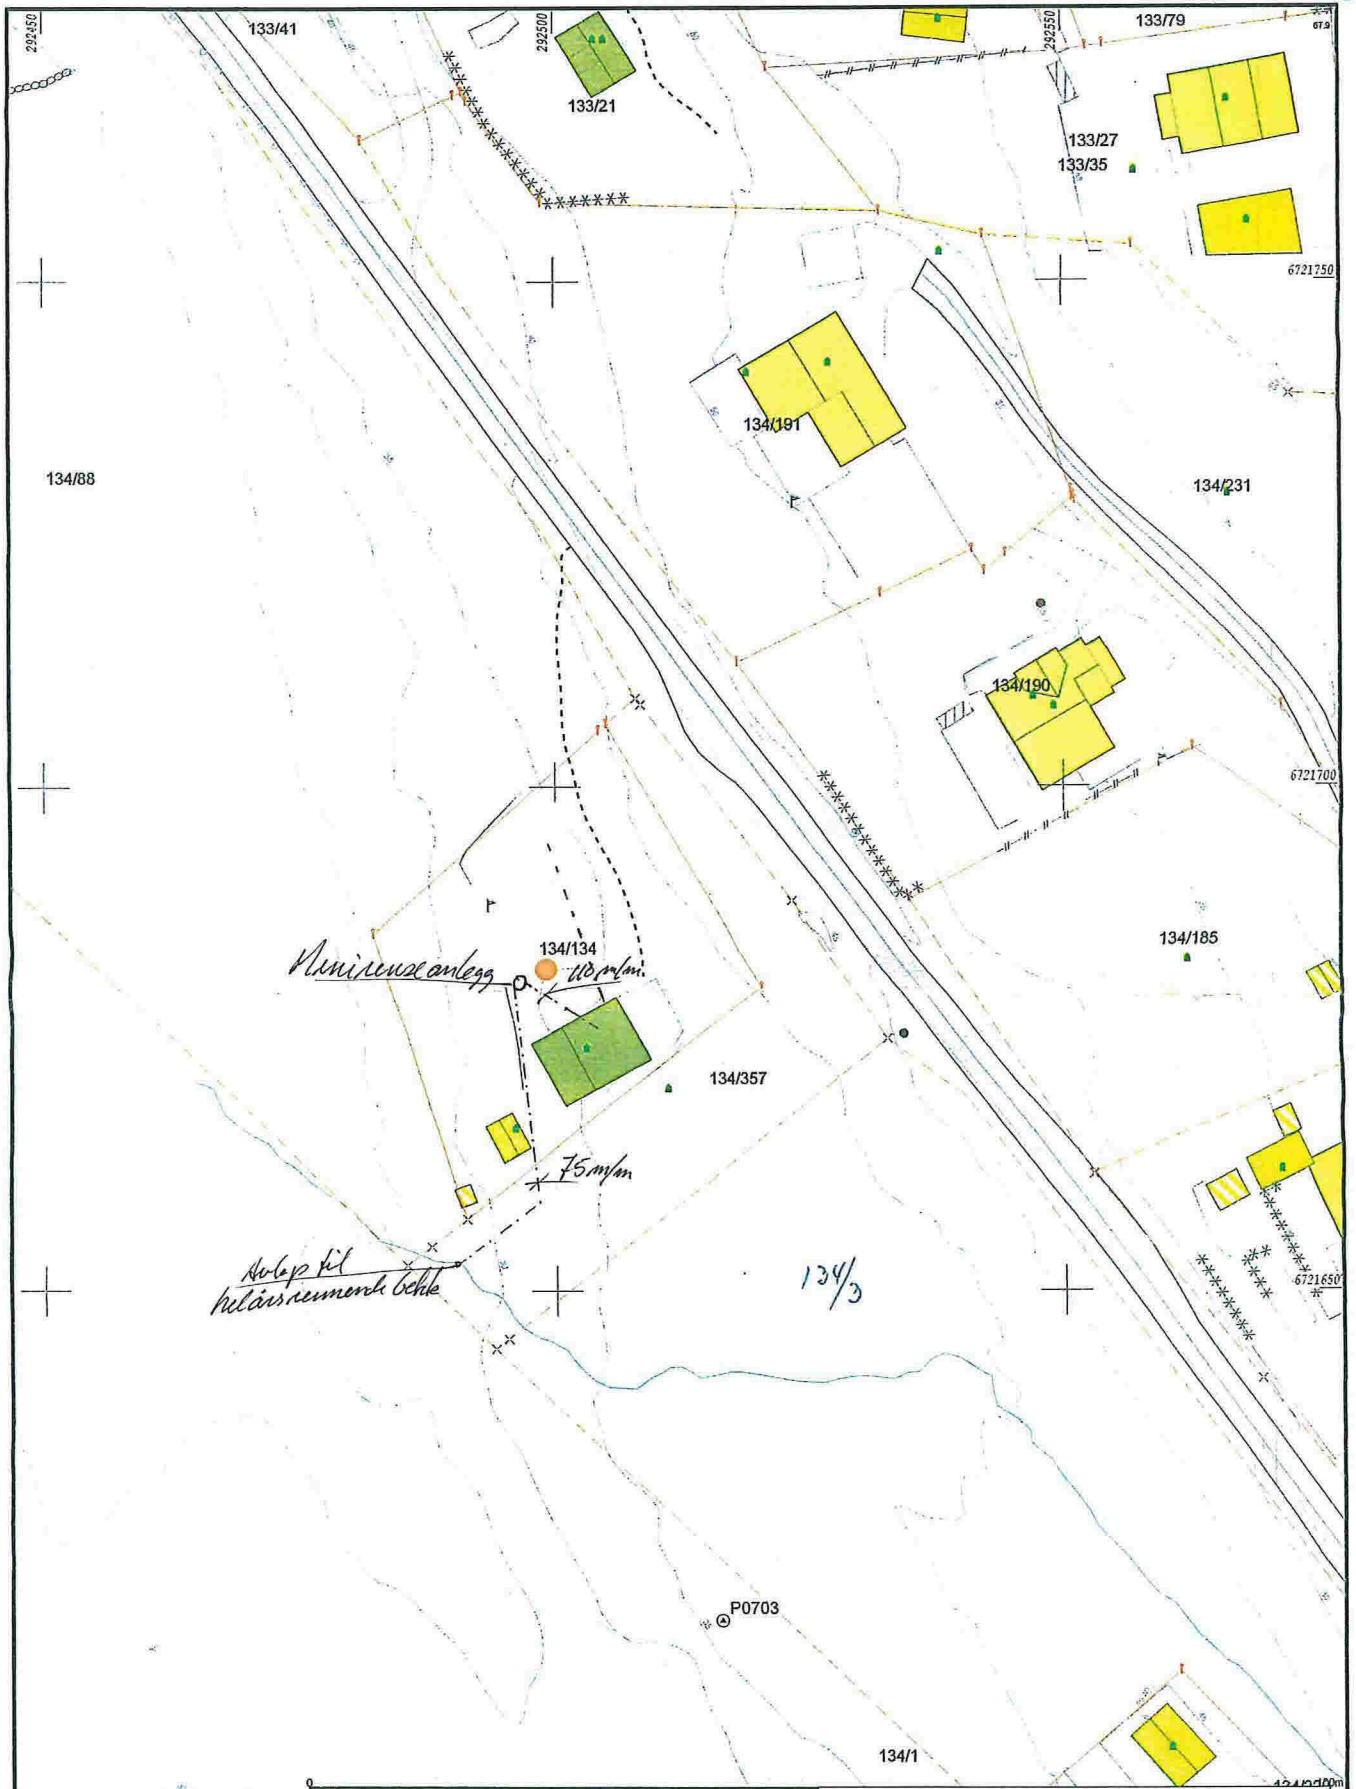

	Målte Grenser		Bustad n/leilighet		Andre bygg
	Registrerte Grenser		Våningshus		Storre bustader
	Udefinerte grenser		Hytte/feriehuis		Garasjeføtuis
	Terrengmålte grense		Garasjeføtuis		Industribygginger
	Konstruert greusepunkt				
	Bolig				

Beliggighet og høyder på oppfattes som orienterende.



Lindås kommune
Geodata avdeling

Etter: 2007.04.02
Elev: EWL

Gnr.134 bnr137 og 357



1:500