


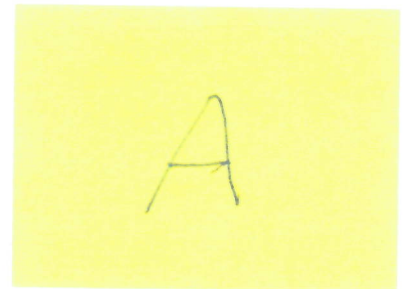

Flytebrygge , Gnr. 59 , Bnr. 2

Størrelse : 2,0 x 6,0 m.



Takst & Eiendomstjenester AS
Skodvinvegen 200
06.10.2010
5955 LINDAS



Bildet viser prinsipp av landgang til flytebrygger


B₁ / B₂



6 st. båtplasser ved flytebryggeanlegg

Gnr. 59 , Bnr. 2

Takst & Eiendomstjenester AS
Skodvinvegen 200
06.10.2010
5955 LINDÅS

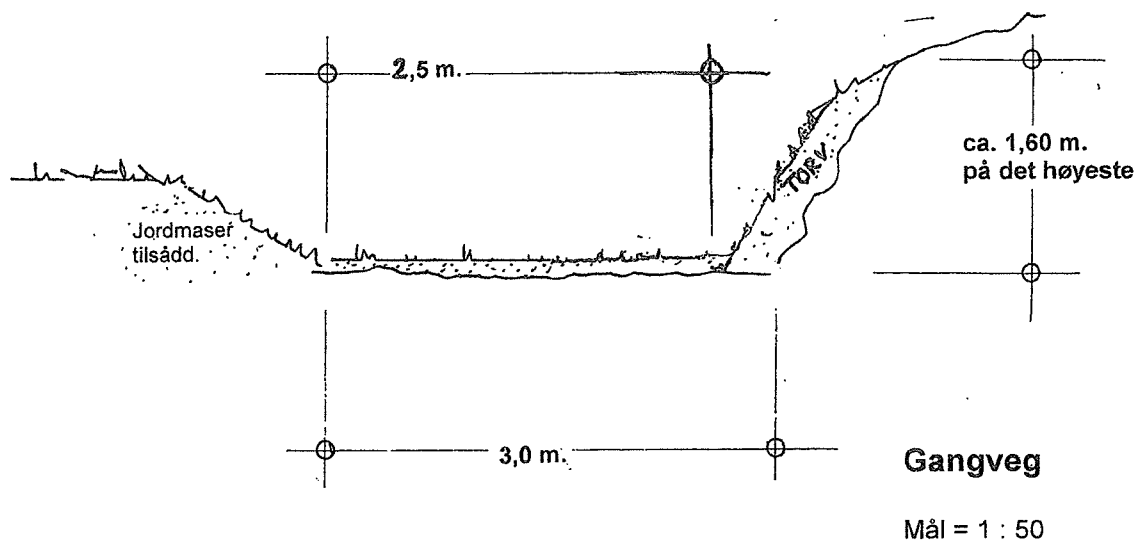

Bergfjord Camping
Gnr. 59, Bnr.2 | Lindås kommune

Takst & Eiendomstjenester
Skodvinvegen 200
5955 LINDÅS
06.10.2010

C₁



Vei tildekkes med jordmasser - og tilsåes. Vei tilpasses for bevegelseshemmede, da denne kaien gir rullestolbrukere muligheter for å komme til sjø for å fiske



Kai , bygget i gråsteinsforband. Kaien har støpt betongplate, dette for at rullestolbrukere lett skal kunne snu – og benytte denne plassen, Benyttes som utsiktspunkt og fiskeplass med universell utforming. Kaifront skal dempes.

Tiltaket skal ikke fungere som kaifront.

BERGFJORD CAMPING


v/ Frank Nesse
Gnr. 59 , Bnr. 2

Terrengarbeider.
Foto, 27.sept. 2010

Lindås, 07.10.2010
Takst & Eiendomstjenester AS

B 3

C 2

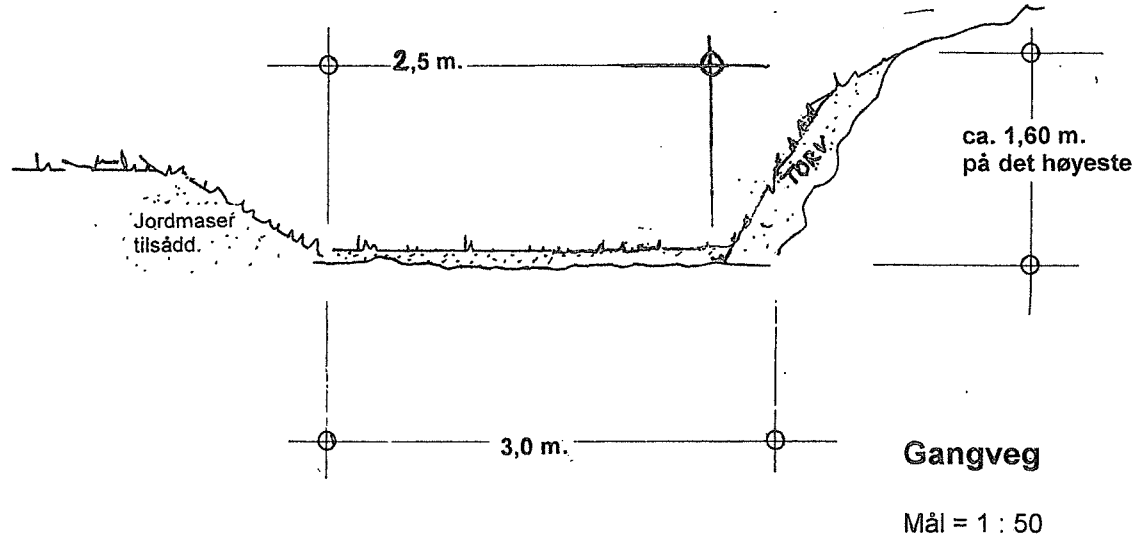

Bergfjord Camping
Gnr. 59, Bnr.2 i Lindås kommune

Takst & Eiendomstjenester
Skodvinvegen 200
5955 LINDÅS
06.10.2010