

# SØKNAD OM GRAVETILLATELSE I OFFENTLIG VEG OG GATEGRUNN (eller kryssing med luftstrekk)

Etter bestemmelsene i Vegloven, §§ 32 og 57, og forskrifter om varsling av arbeid på offentlig veg søkes om gravetillatelse for legging/utskifting/reparasjon. (Stryk ut).

- Kryss av:
- |   |                                    |                                     |
|---|------------------------------------|-------------------------------------|
| <input checked="" type="checkbox"/> Vannledning   | <input type="checkbox"/> Telekabel | <input type="checkbox"/> Eks. dekke |
| <input checked="" type="checkbox"/> Avløpsledning | <input type="checkbox"/> TV-kabel  | <input type="checkbox"/> Asfalt     |
| <input type="checkbox"/> El-kabel                 | <input type="checkbox"/> Annet     | <input type="checkbox"/> Brostein   |
|   |                                    | <input type="checkbox"/> Annet      |

Off. veg nr.: KV1110 Hp.: \_\_\_\_\_ Arbeidssted: Fyllingsnesveien 112

Lengde på grøft/luftspenn langs veg: \_\_\_\_\_ m. Kryssinger: 1

Opplysninger om gravingen: Gjennom boring under veg bana med føringsrør - frostfritt

Fra eiendom gnr.: 214 bnr.: 227 Slik det er vist på vedlagt kart/skisse (M = 1:1000).

Arbeidet ønskes oppstartet: 23-3 og ventes avsluttet 28-8

Jeg er kjent med de plikter som gjelder for undersøkelse av gravestedet. Det er satt kryss for de typer anlegg/interesser som finnes på stedet.

- |                                    |   |                                       |  |
|------------------------------------|---|---------------------------------------|--|
| <input type="checkbox"/> El-kabel  | <input checked="" type="checkbox"/> Vannledning | <input type="checkbox"/> Signalkabel  | <input type="checkbox"/> Andre berørte |
| <input type="checkbox"/> Telekabel | <input type="checkbox"/> Avløpsledning          | <input type="checkbox"/> Polygonpunkt | <input type="checkbox"/> Antikvarisk   |
| <input type="checkbox"/> TV-kabel  | <input type="checkbox"/> Skilt                  | <input type="checkbox"/> Grøntanlegg  |  |

Nødvendige opplysninger og direktiv vedr. anleggene er innhentet, og varsel om graving er gitt (kryss av) . Arbeidet skal utføres etter regler i offentlig veg- og gategrunn, og etter anvisning fra berørte parter. Jeg godtar de forpliktelser som graving i off. veg medfører etter reglene.

Entr.: F. Havgsvær maskin AS Adresse: 5981 Masfjordnes

Dato: 27.1.2015 Edmund Myheim  
Underskrift  
Tlf: 95220312

Kontaktperson hos entreprenør: Edmund Myheim

Som eier av og oppdragsgiver for anlegget påtar jeg meg det ansvar som reglene pålegger meg og garanterer for ferdigstillelse av anlegget uten utgift for vegetaten. Jeg godtar også de til enhver tid gjeldende betingelser for å ha anlegg i offentlig veg.

Fier/søker: RICHARD HANSEN Adresse: INDALSVETEN 99, 5063 BERGEN


Dato: 30.01.2015 Richard Hansen  
Underskrift  
Tlf: 93006543

Kontaktperson hos eier/søker: RICHARD HANSEN

- Gravetillatelse er gitt med forbehold at det stilles garanti, etter reglene, pålydende kr. \_\_\_\_\_
- Endelig vegdekke skal utføres av: \_\_\_\_\_
- Spesielle vilkår gjelder: \_\_\_\_\_

Gravetillatelse gitt \_\_\_\_\_ den 1 199 \_\_\_\_\_  
 Gravetillatelse avslått \_\_\_\_\_ Etat \_\_\_\_\_ Underskrift \_\_\_\_\_

Tillatelsen og godkjente planer skal oppbevares på arbeidsstedet og fremvises ved kontroll

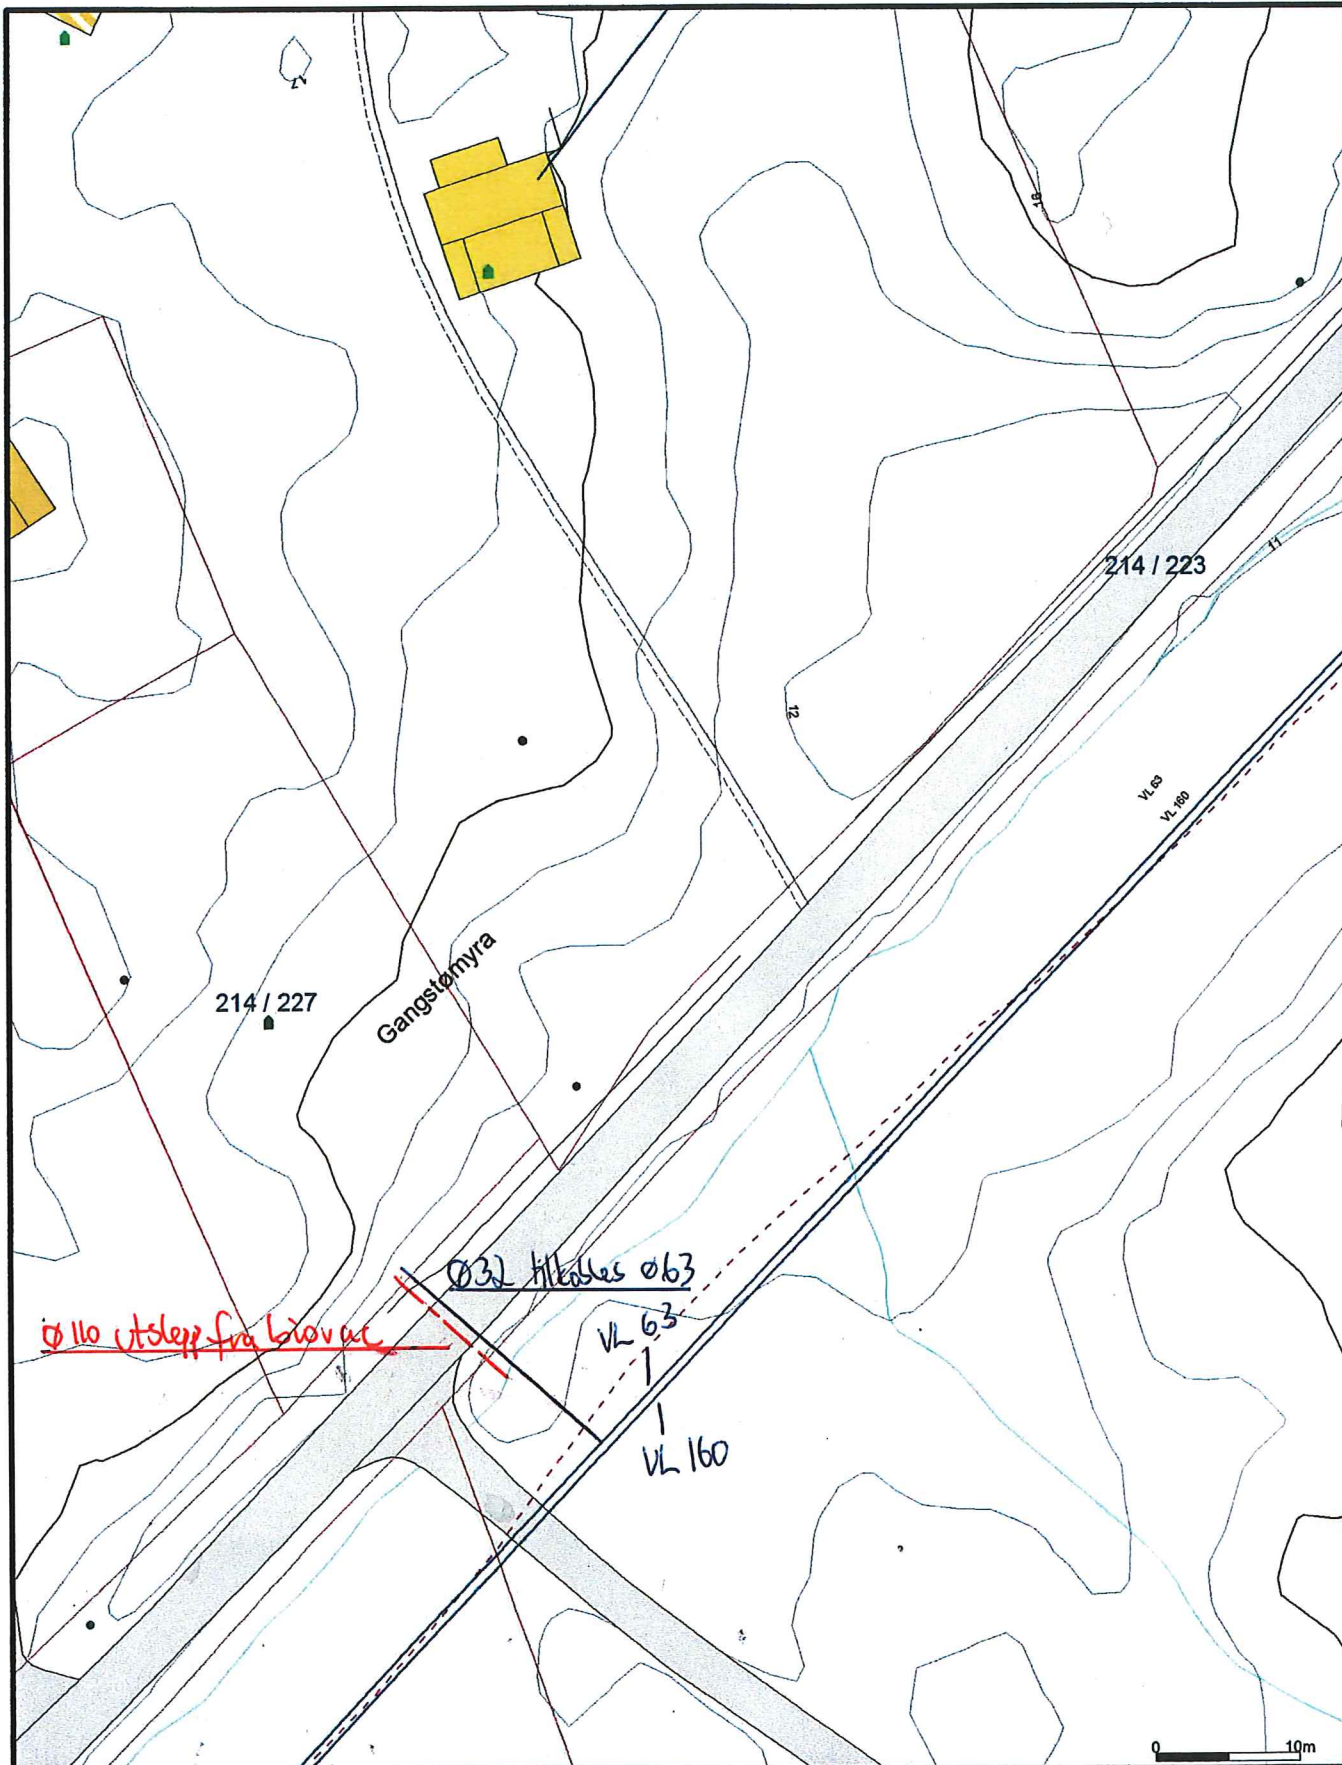

— Avløp felles	⚡ Terrengmålte grense	■ Industri/lager
— Drensledning	⚡ Konstruert grensepunkt	■ Andre bygg
— Overvann	■ Bolig	
→ Pumpeledning spillvann	■ Bustad m/leilighet	
→ Pumpeledning vann	■ Våningshus	
— Spillvann	■ Større bustader	
— Vannledning	■ Hytte/feriehuis	
⚡ Udefinert grenser	■ Garasje/uthus	

Beliggenhet og høyder må oppfattes som orienterende.




Lindås kommune  
VVA-avdeling



Dato: 2014.10.02  
Sign: liat

Målestokk  
1:500



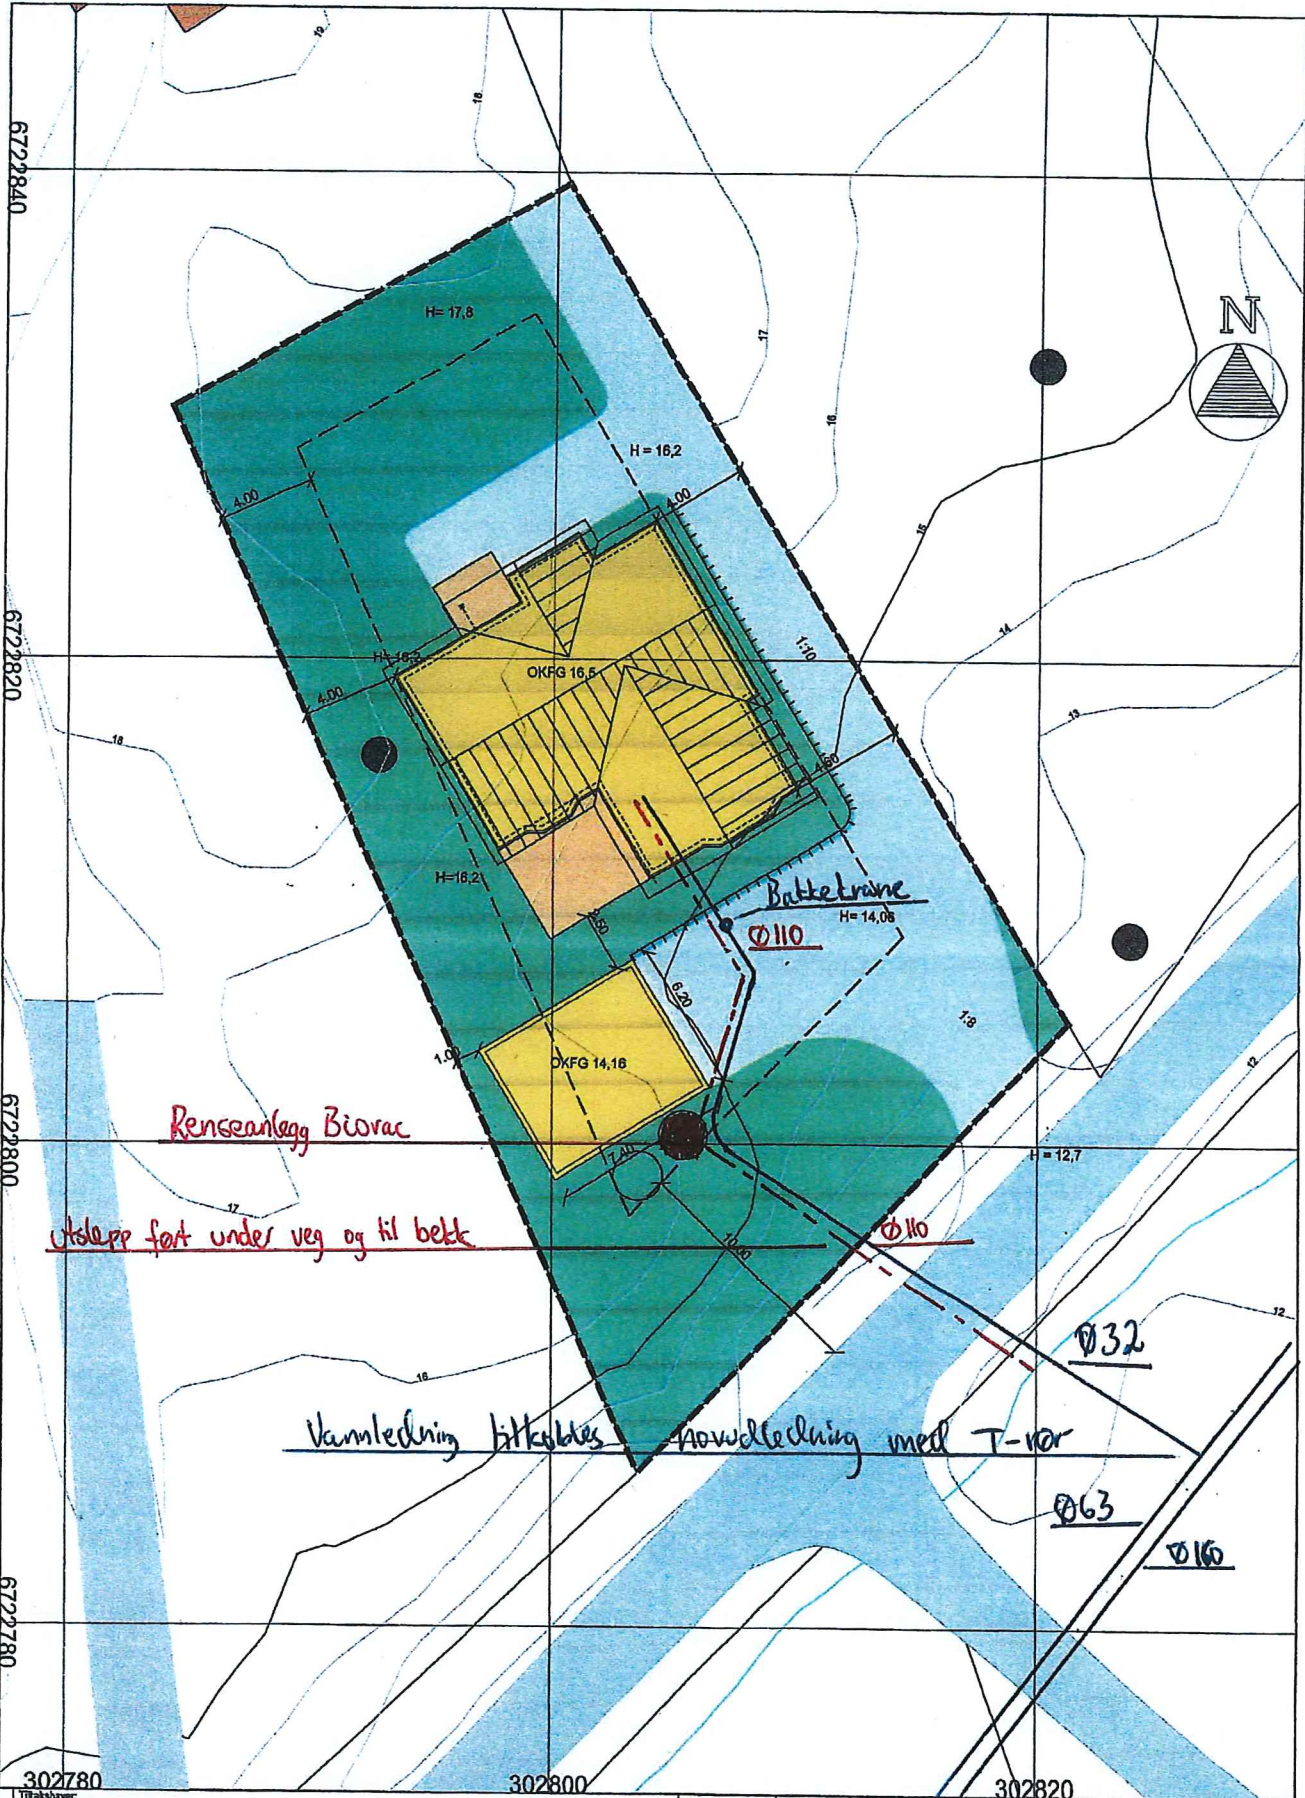


Tilrasker: Richard Hansen		Målestokk 1 : 200	Utarbeidet av Larsen/ryvold 12 4113 Sandness 51 53 85 50 stavanger@aneko.no	Dato: 20.08.2014	
Byggeplatt(Ans./Bru): Fyllingsnesvegen 110, Lindås		214/227	Prosjekt-nr.: 101-4070	Sign.: ga	
Husstype: Utv. Steinvik spv		902 Utomhusplan	Tegn.nr.: 6657	Rev.:	

*Utvendelig rør tegning 1/10-14*



21.01.2015

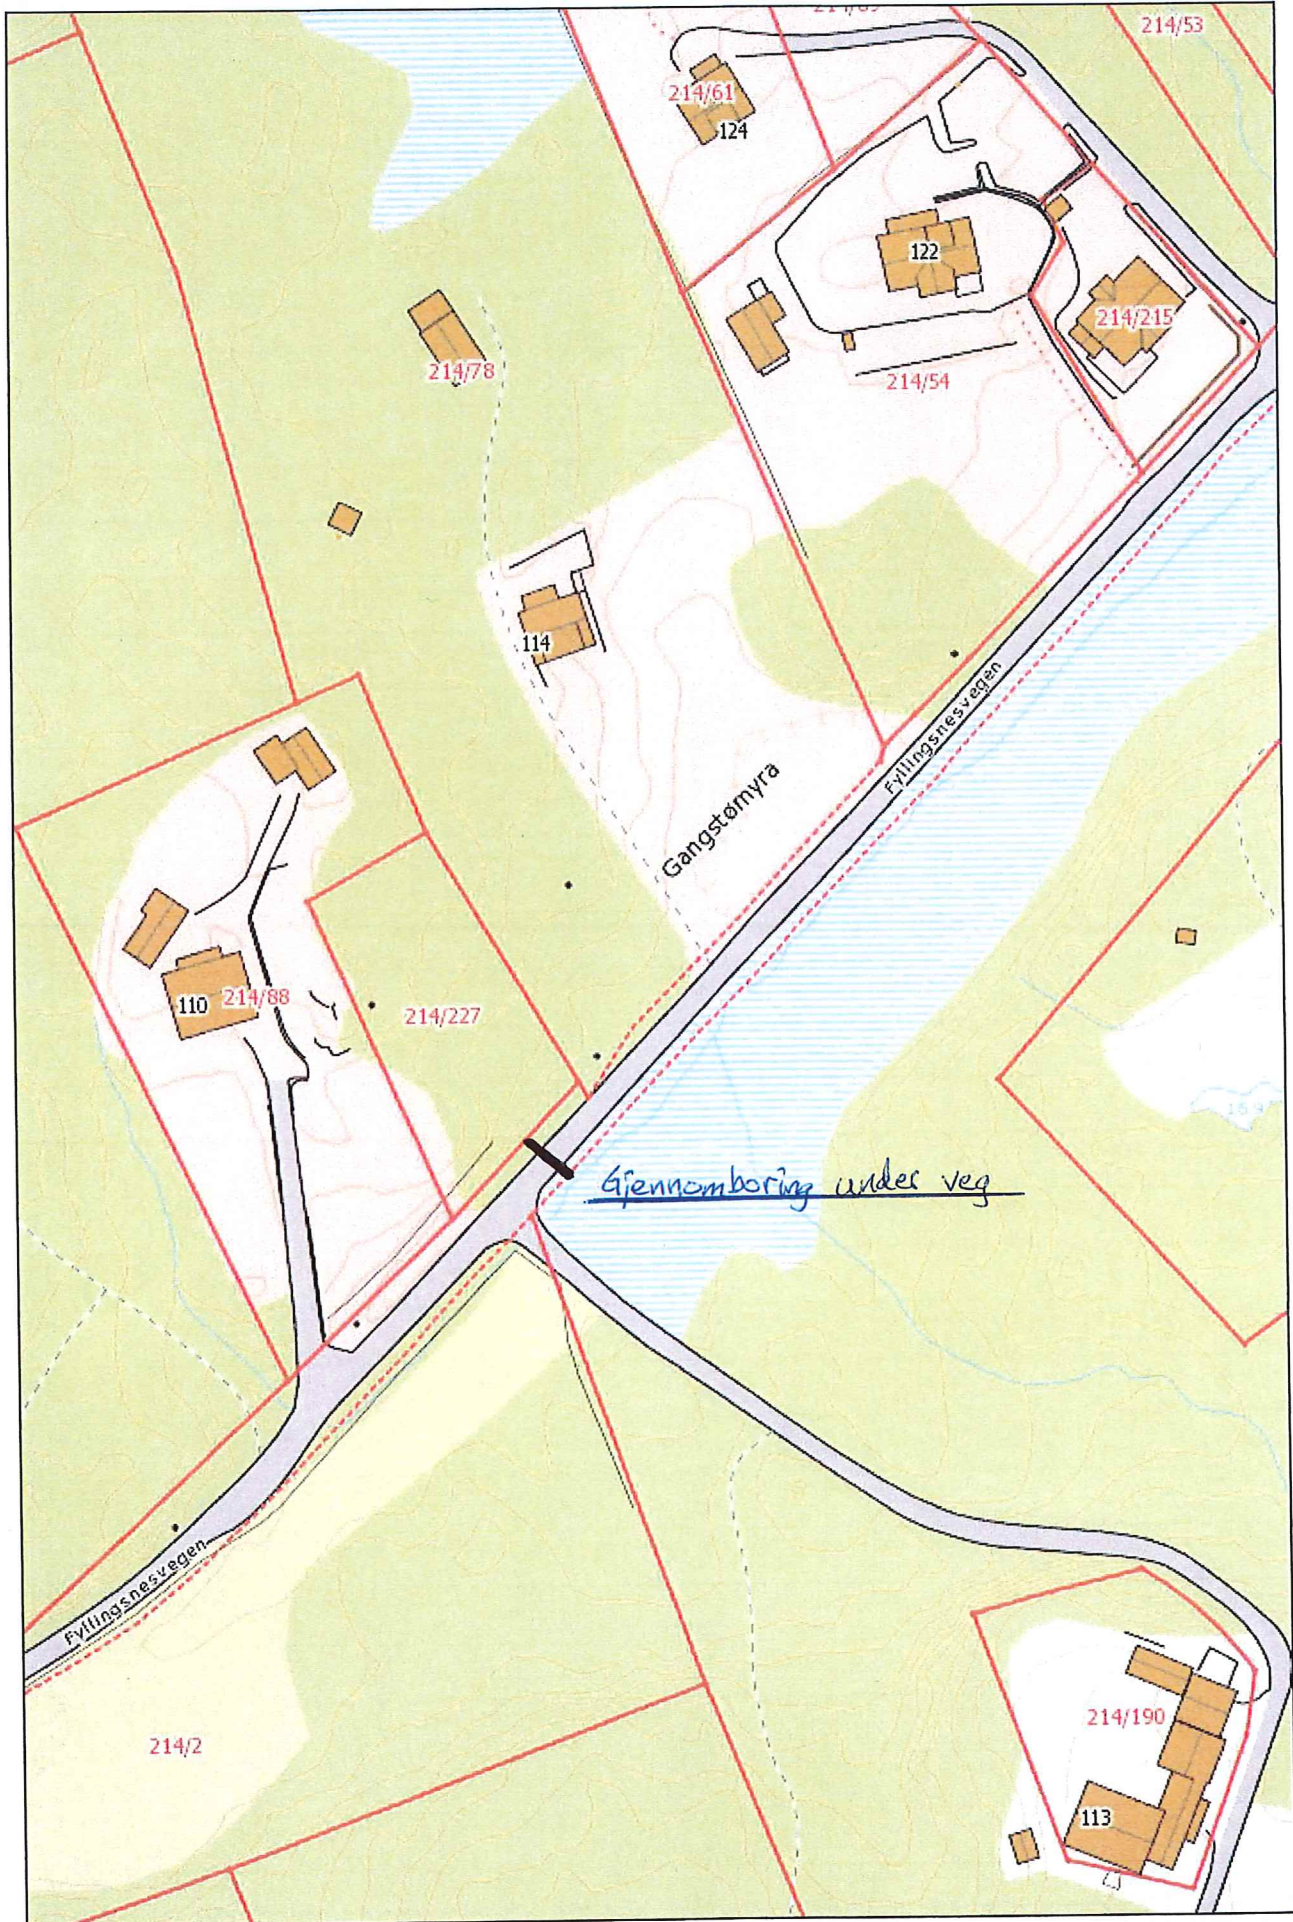

Målestokk: 1:1 000