



HOVEDPLAN

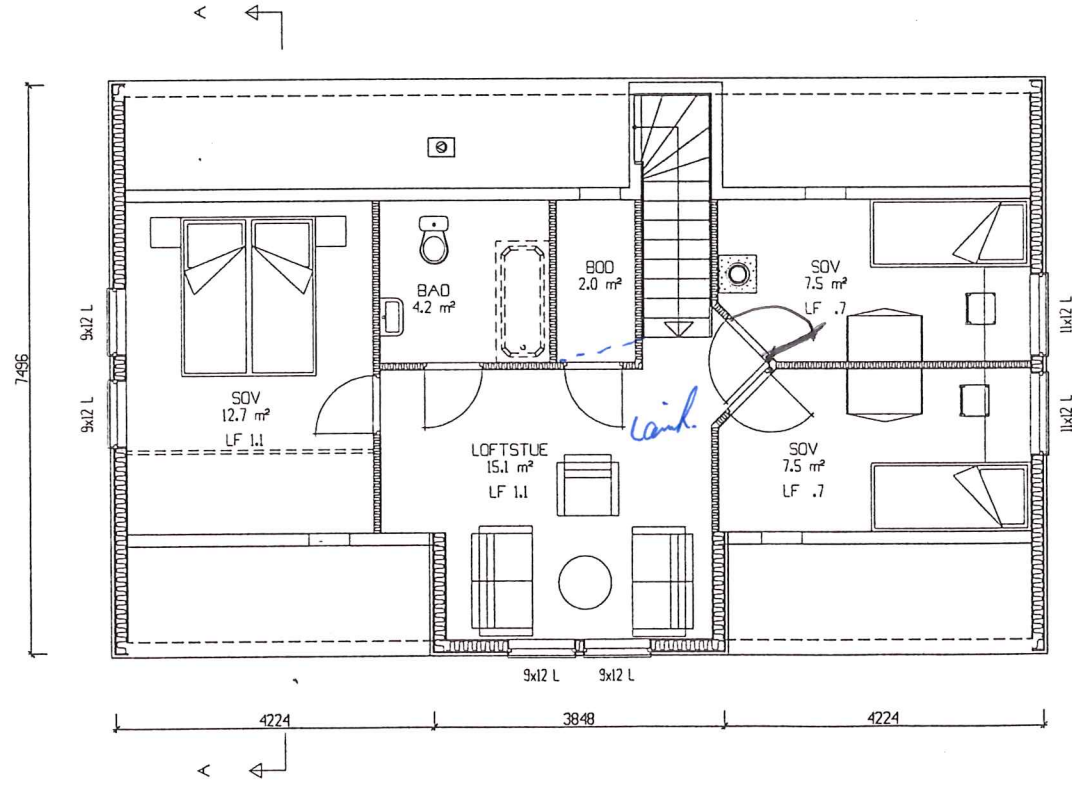

LOFTPLAN

vedlegg E 1-3
Eksisterende
situasjon

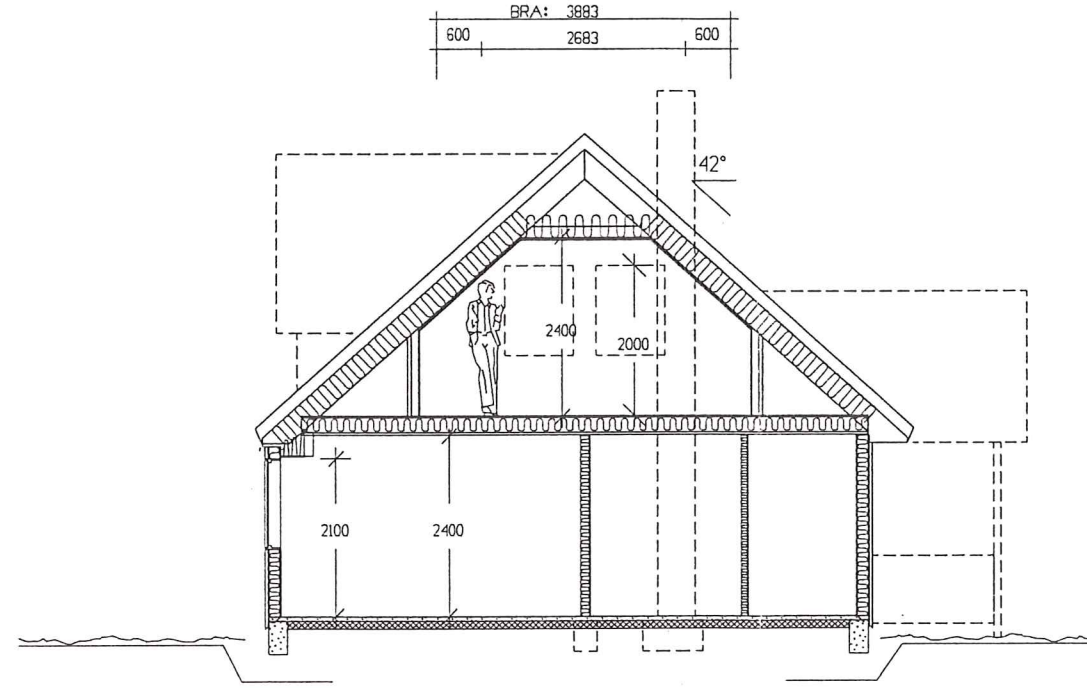


AREALER	BRA	BRA-K	BA
Sokkel/Kjeller			
Hovedplan	87.6	87.6	87.6
Loftplan	52.4	52.4	31.4
SUM	140.0	140.0	119.0
Loft-bredde ved 1.9m høyde : 2.683			

Rev.nr.	Tegn.	Dato :	Kontr.:
Rev.:	Tegn. M.B.	Dato: 04.08.99	Kontr.:
Byggherre : Kari-Anne Mjelde & Trond Eknes			
Byggeplass : Eikangervåg			
Kommune : Lindås			
Hustype	Mål: 1 : 100	Arkiv: 92611DD5	Nr. A01+
SIRIUS 10, VAR.	Rev.:	Etterligning kfr. lov om ardsverk av 12.5.1961.	Dato: 04.08.99







FASADE

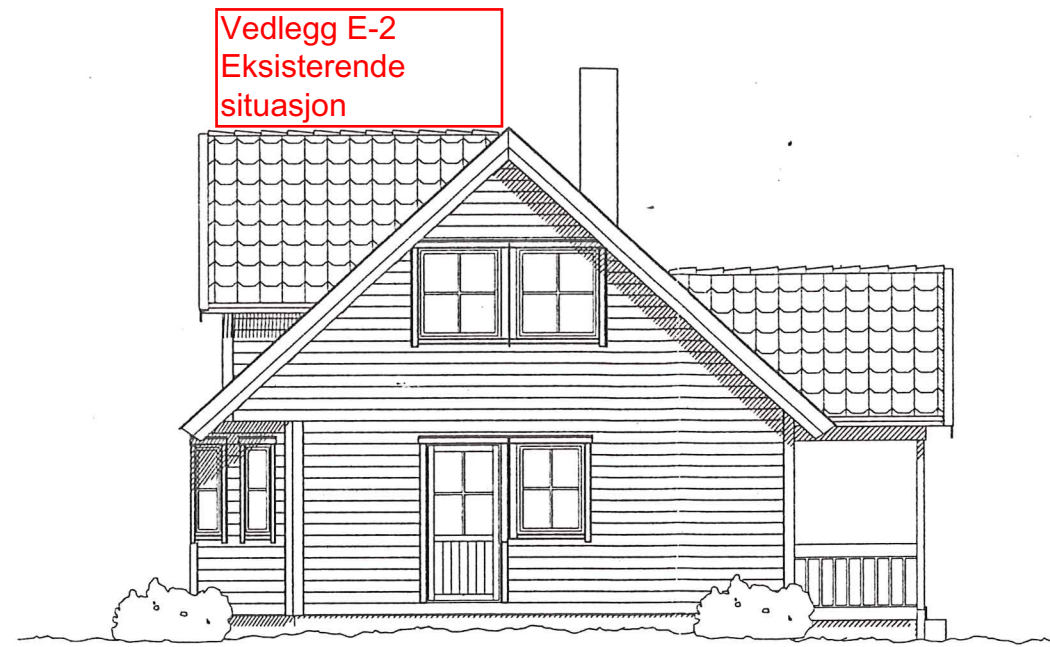

FASADE

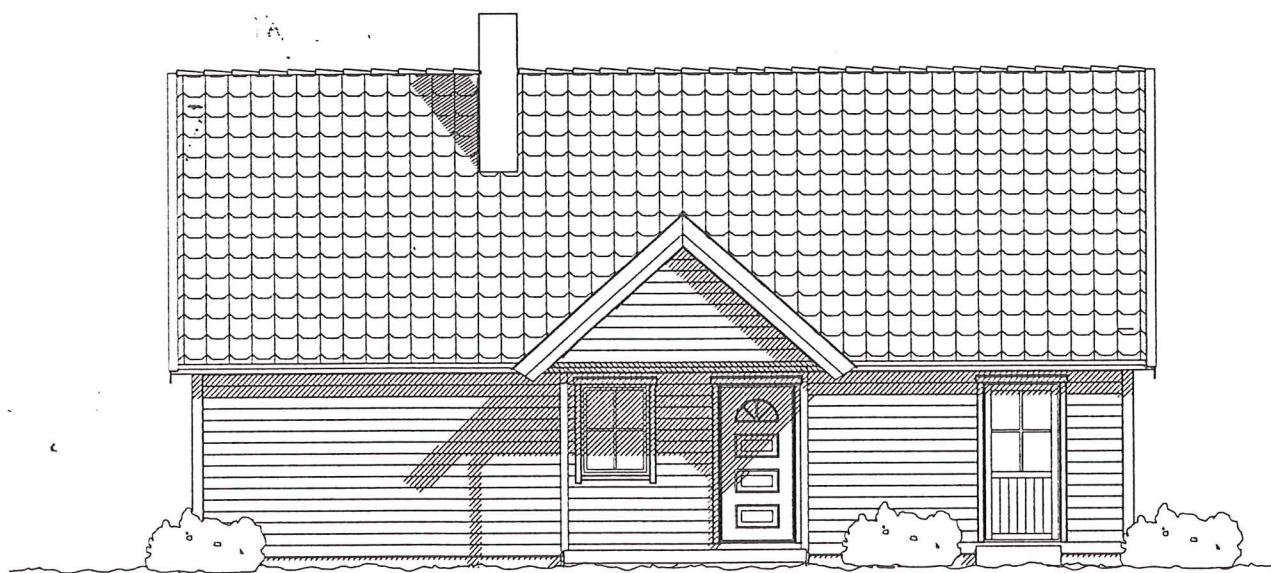

FASADE

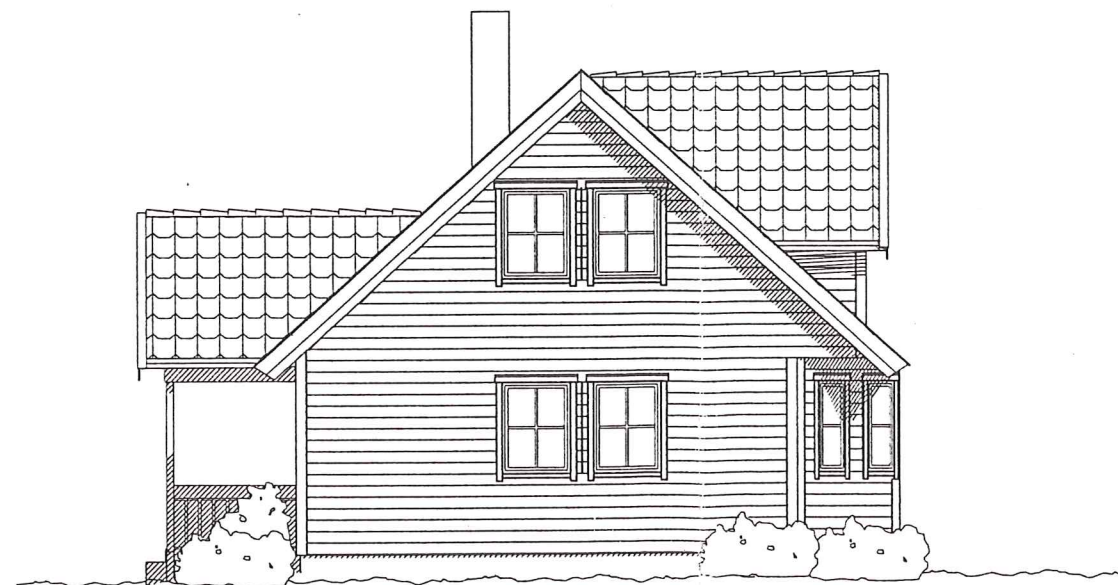

FASADE

Rev.nr.:	Tegn.:	Dato:	Kontr.:
Rev.:			Kontr.:
Byggherre : Kar1-Anne Mjelde & Trond Eknes		Dato: 04.08.99	
Byggeplass : Eikangervåg		Kontr.:	
Kommune : Lindås		Dato: 04.08.99	
Mål: 1 : 100	Tegn. M.B.	Dato: 04.08.99	Arkiv: 926110DS
Denne tegning tilhører Nordbohus AL.		Etter ligning kfr. lov om åndsverk av 12.5.1961.	
Hustype		Nr. A05+	
SIRIUS 10, VAR.		Tegning	
		FASADER	



Hustype

SIRIUS 10, VAR.

Tegning
FASADER

Nr. A05+