


D-1.

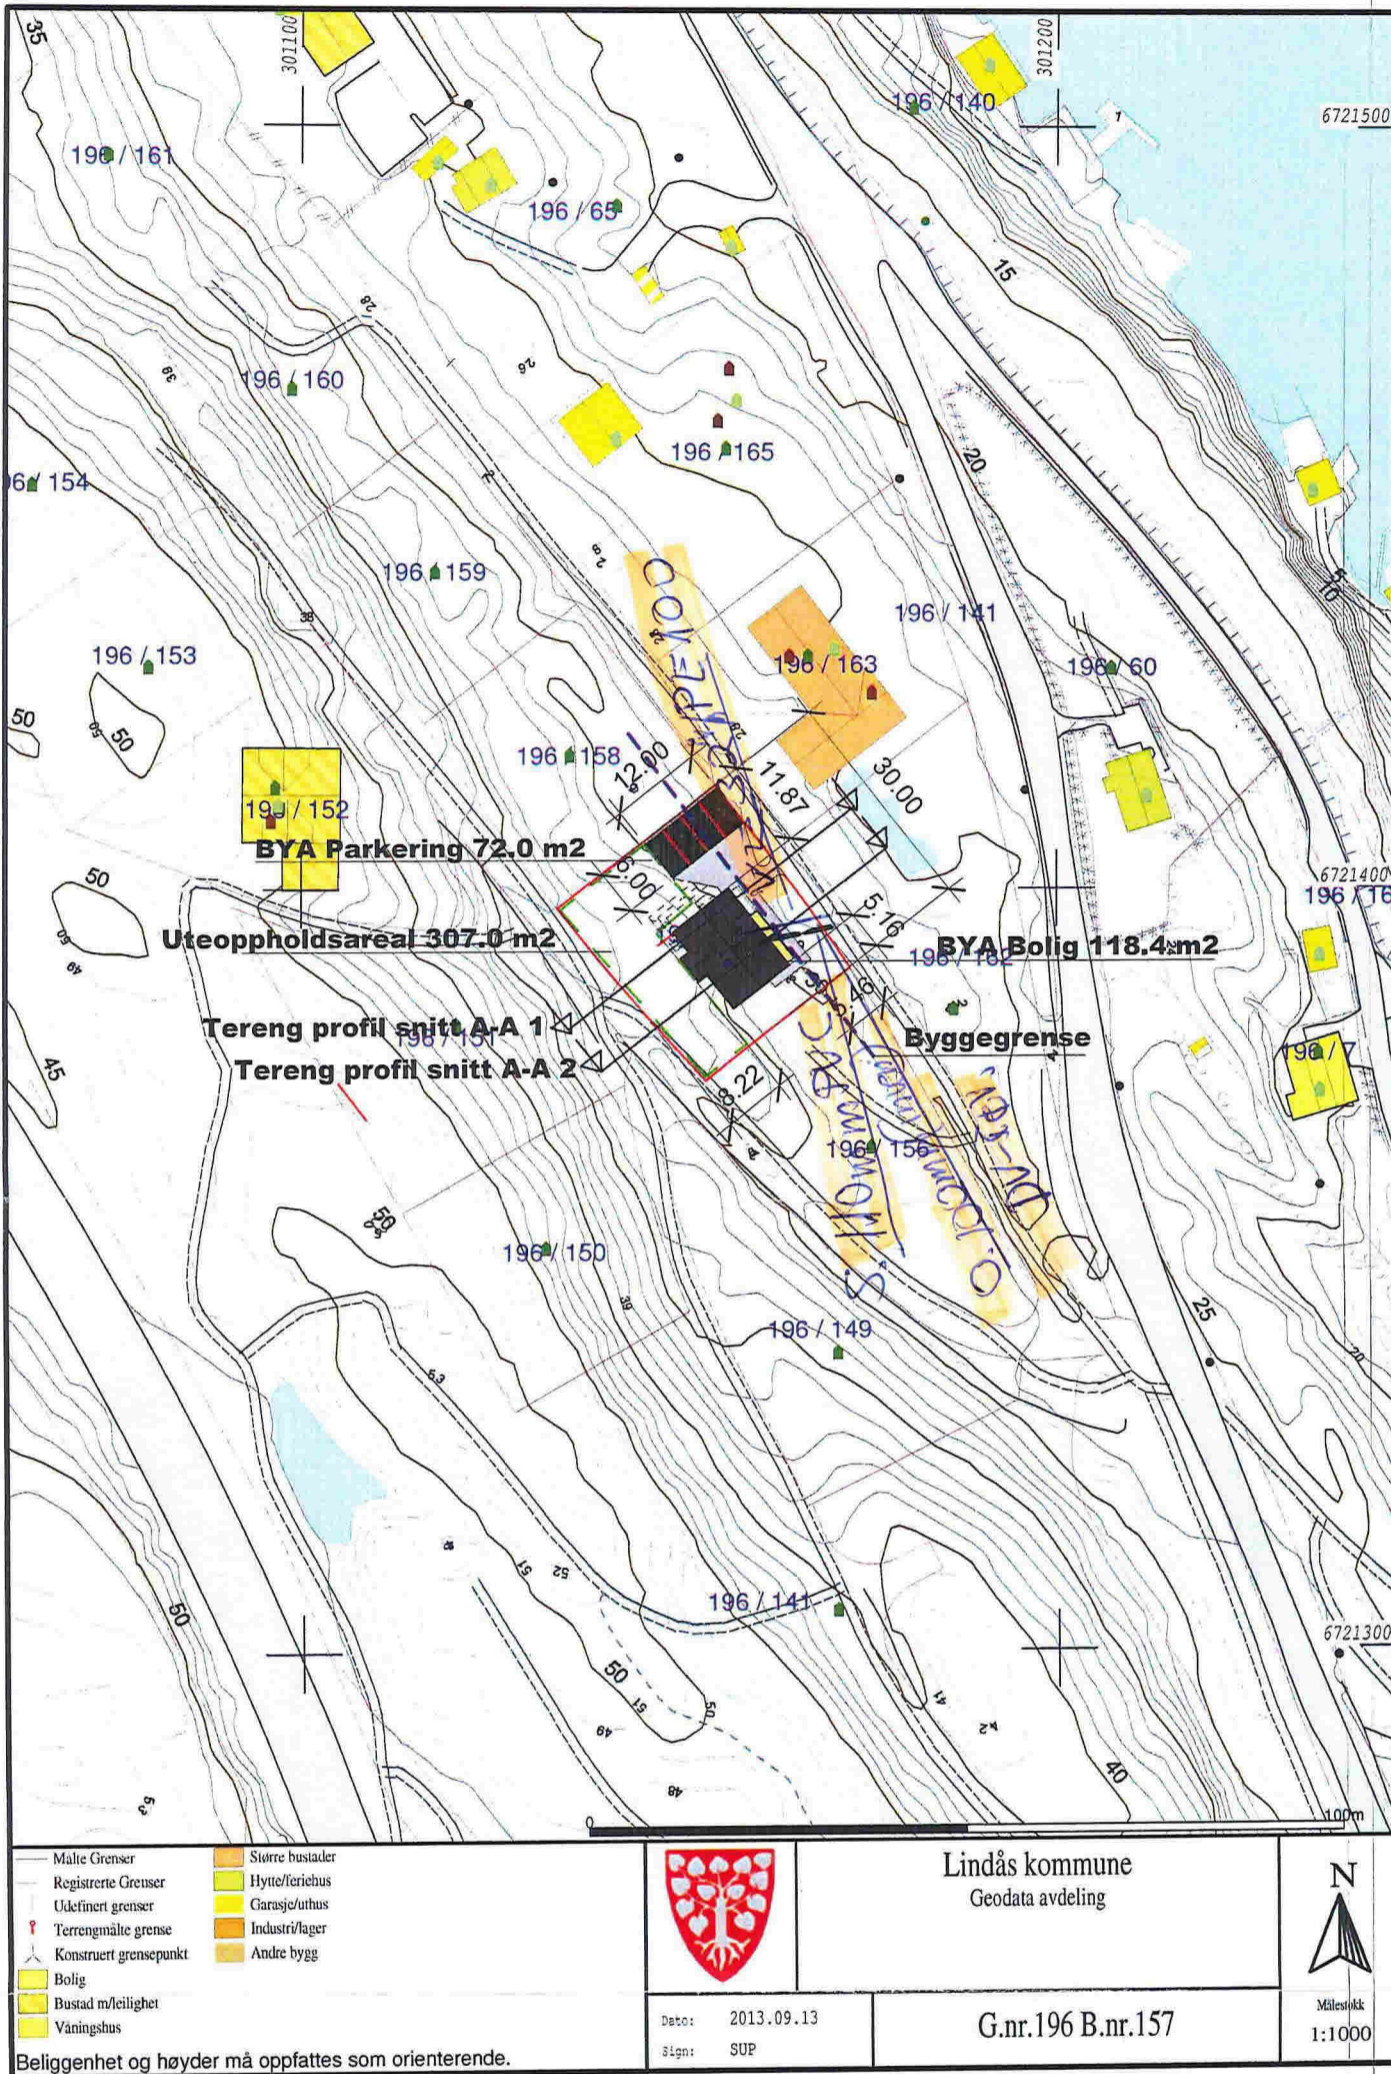

**Tomt areal - 775.0 m2**

**BYA totalt - 190.4 m2**

REV:	DATO:	REVISJON:	SIGN:
	05.02.2014	Kunde revisjon	

BYGGEFIRMA  
 Nilsen & Andersen as

TILTAKSHAVER: Kristine Rosslund og Kristian Nese	
BYGGEPLASS: Mitgård - Leknes	Utarbeidet av: Byggefirma Nilsen & Andersen AS Salhusvegen 55 5131 NYBORG
G.nr/B.nr: 196/157	firmapost@nilsenogandersen.no www.nilsenogandersen.no
KOMMUNE: LINDÅS	

TEGN, INNHOLD: Situasjonplan	TILTAKSART: Enebolig	MÅL: 1 : 1000
PROSJEKT: <b>Grete Tomt 14</b>	ARKITEKT: SB	DATO: 29.01.2014
TEGN: SB	PROSJEKT NR: <b>878</b>	TEGN.NR: <b>0</b>



**Tegnforklaring**

Existerende	Plantegl.
	Vannledning
	Spilvannledning
	Overvannledning
	Vannrettikum
	Avløpskum
	Avløpspumpestasjon
	Vegskuk
	Kjølleskuk
	Stoppeskan

Kvadratanse bærer fra digitalt kart 1 m  
 kvadratanse senter fra inntatt situasjon 0,5 m

NR. 130255-3	BRUK DATO
--------------	-----------

**R.S. BYGG OG ENTREPRENØR** DATO 3.03.2009  
**BOLIGFELT LEIKNES - MIDTGÅRD** PROSJEKT  
**VA - ANLEGG I BOLIGFELT** MÅL 1:1500  
**PLANTEGNING** TEKNIK  
**Ing. Stein Hallgren** 130255-3  
**VVA-planlegging as** Tlf: +47 6108 1000 - Mobil: 98 19 10 01 - Faks: 20 19 14 10

