


Situasjonskart

Vedlegg D-1

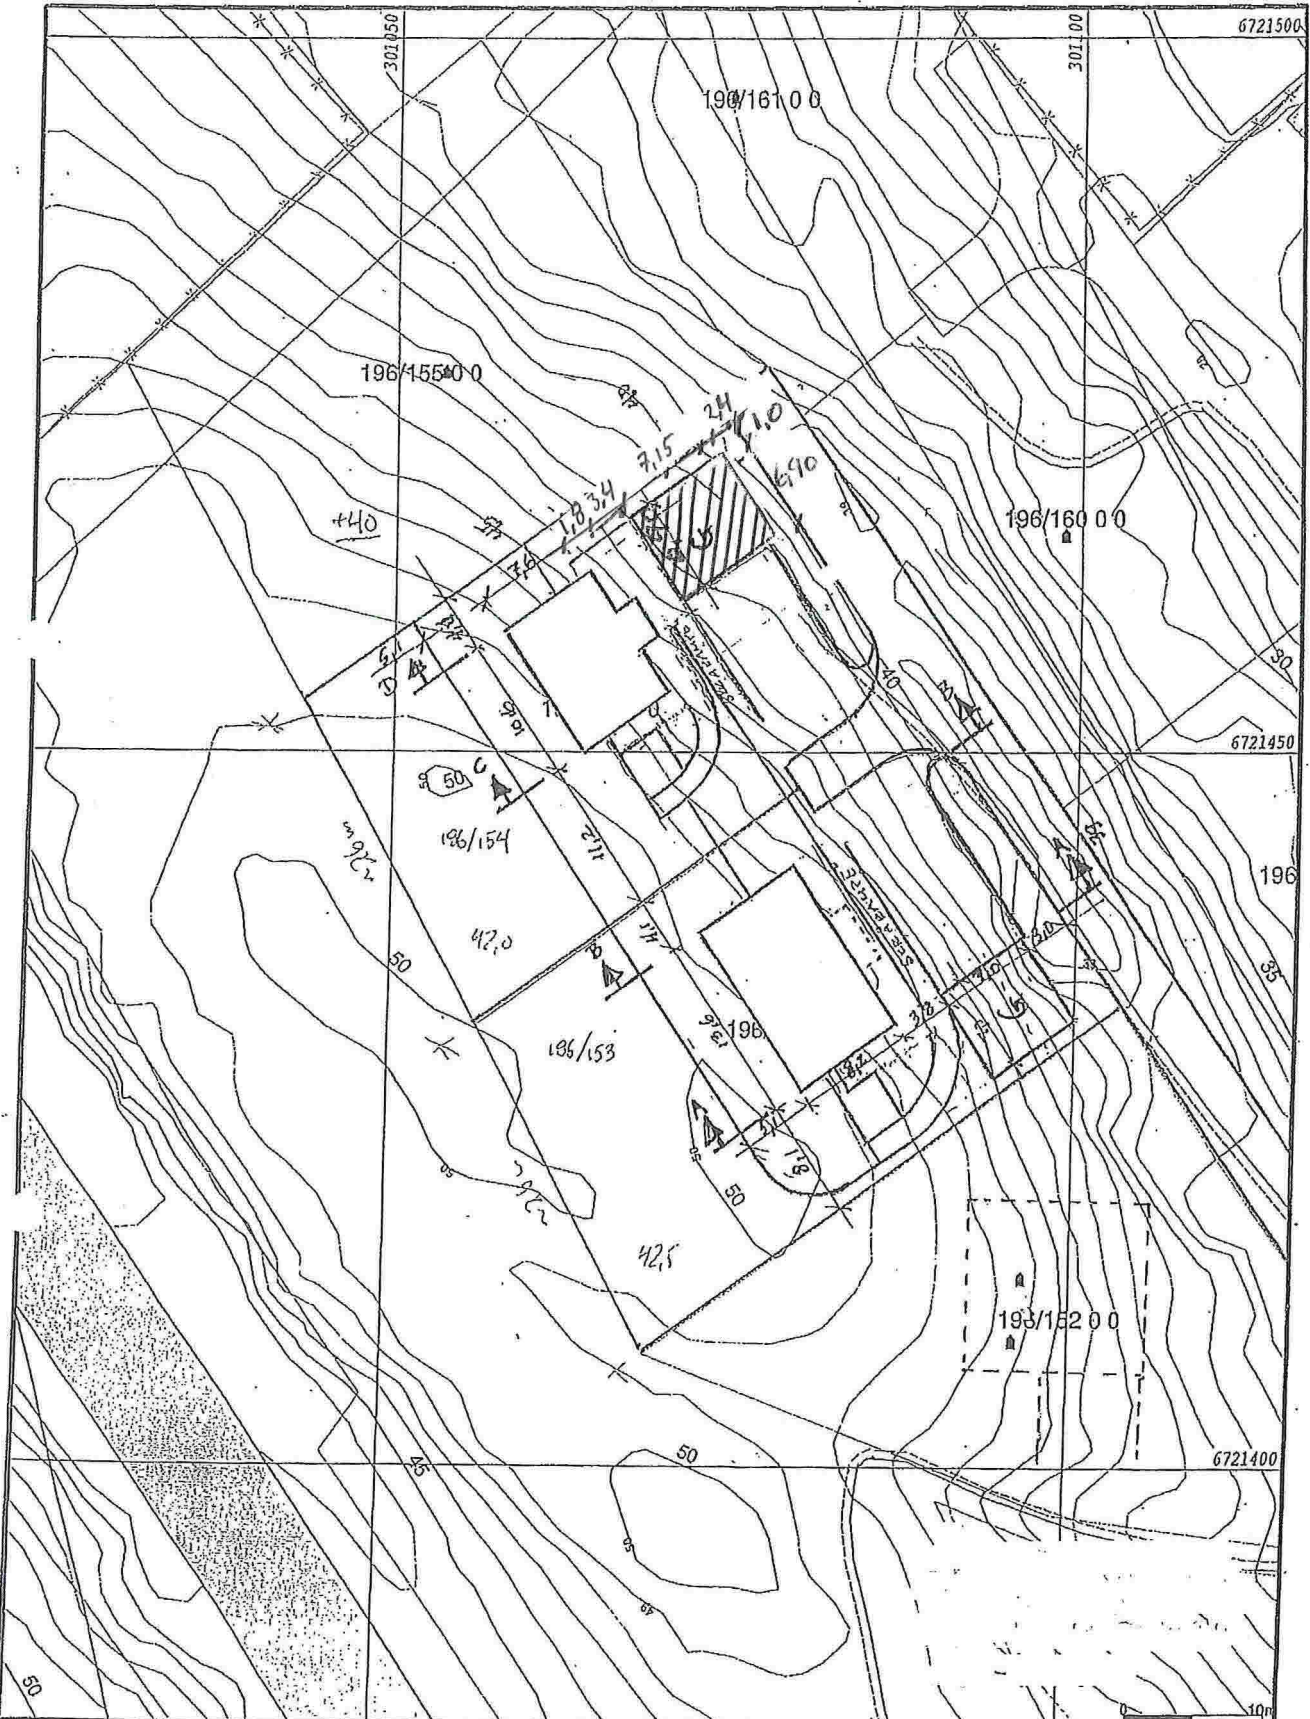

- - Målte Grenser
- Registrerte Grenser
- ↑ Udefinert grense
- ↑ Terrengmålte grense
- ↑ Konstruert grensepunkt
- Bolig
- Bustad m/teillighet
- Våningsbus
- Større bustader
- Hyttelieferhus
- Garasje/uthus
- Industri/lager
- Andre bygg



Lindås kommune
Geodata avdeling



Dato: 2013.03.11
Sjgn: eir

Gnr 196 bnr 153 og 154

Målestokk
1:500

Beliggenhet og høyder må oppfattes som orienterende.

