


Situasjonskart

12.02.2015

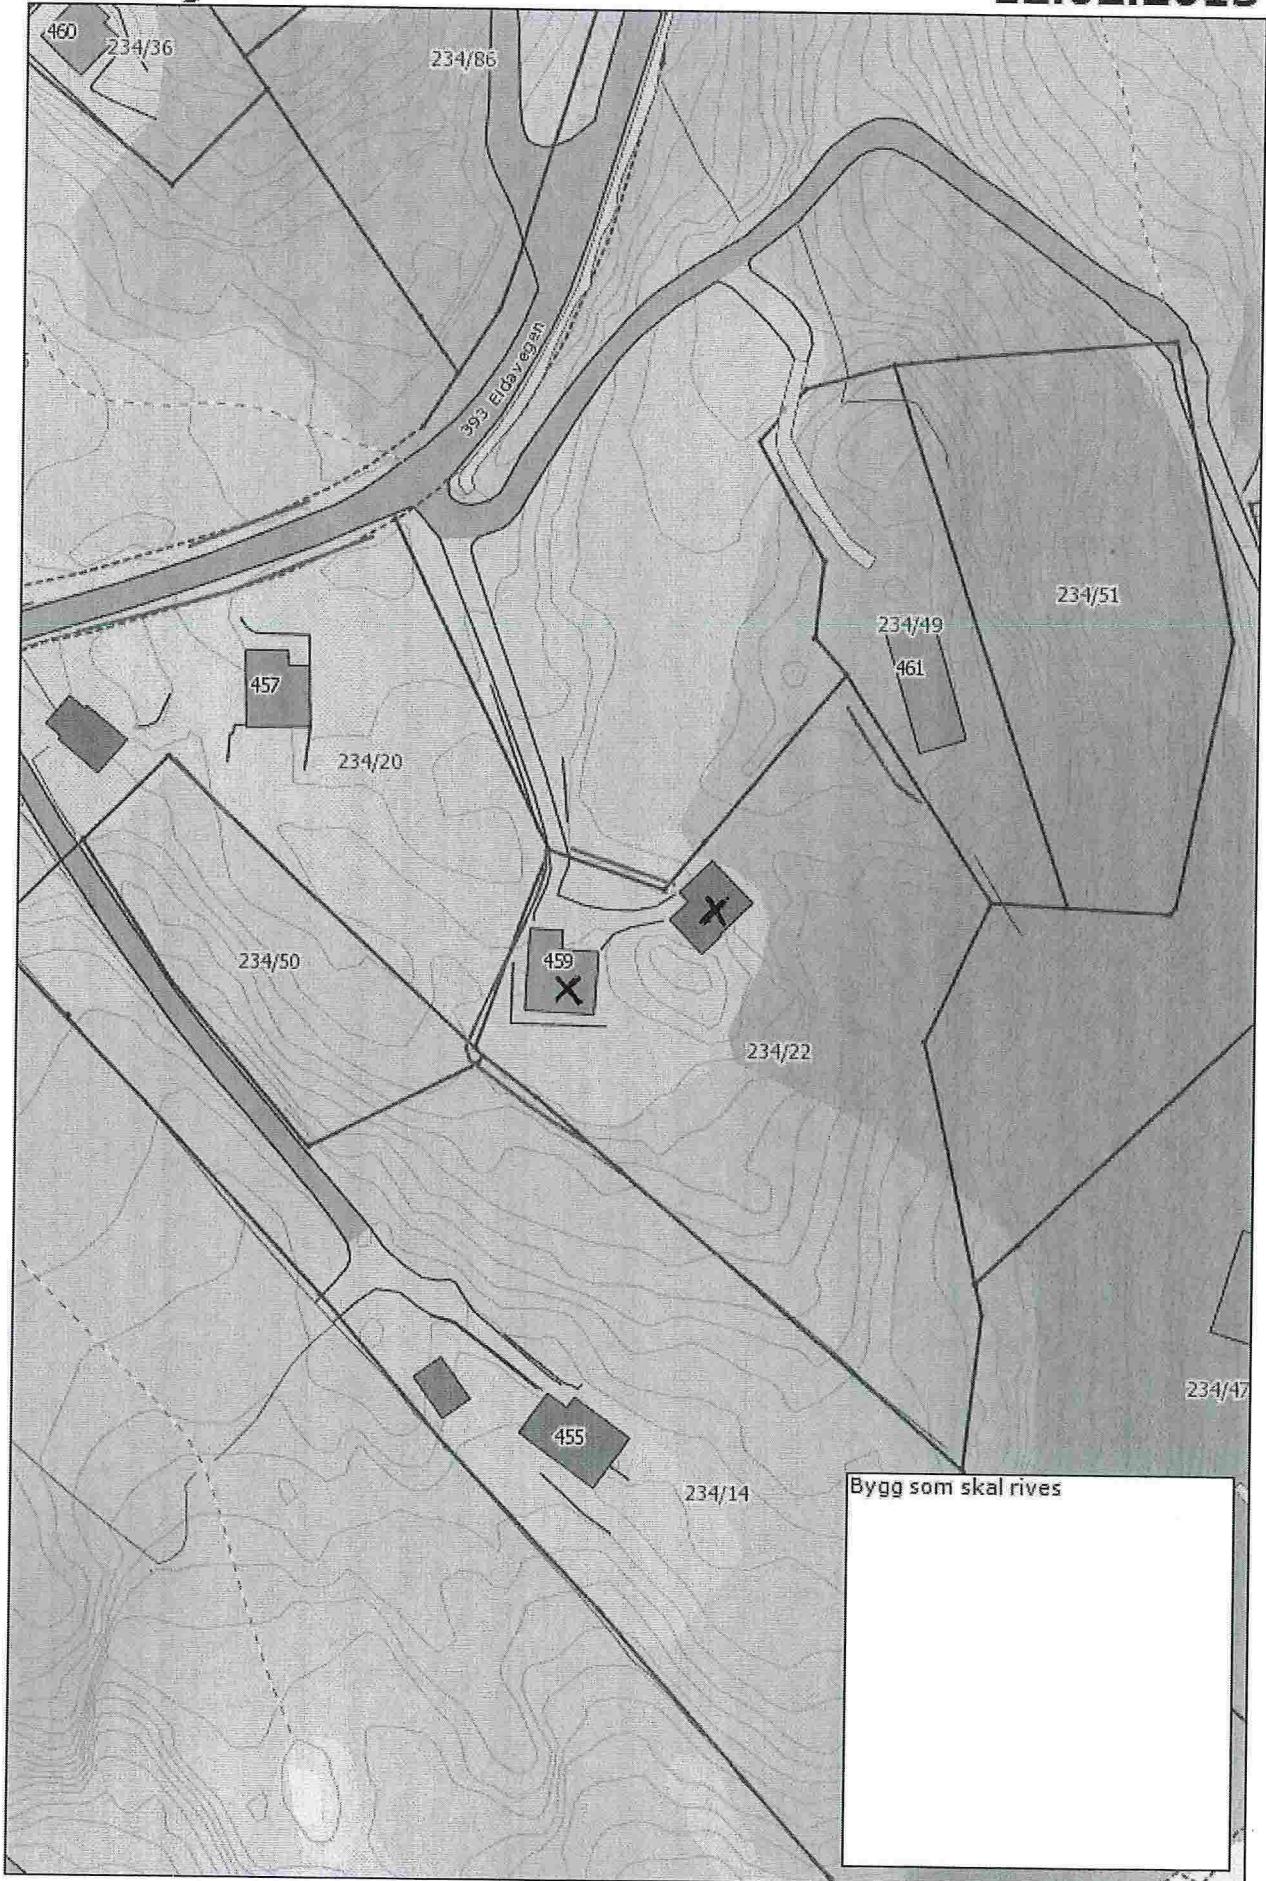

Målestokk: 1:834