


Kaifront og gangveg merka C

Bergfjord camping

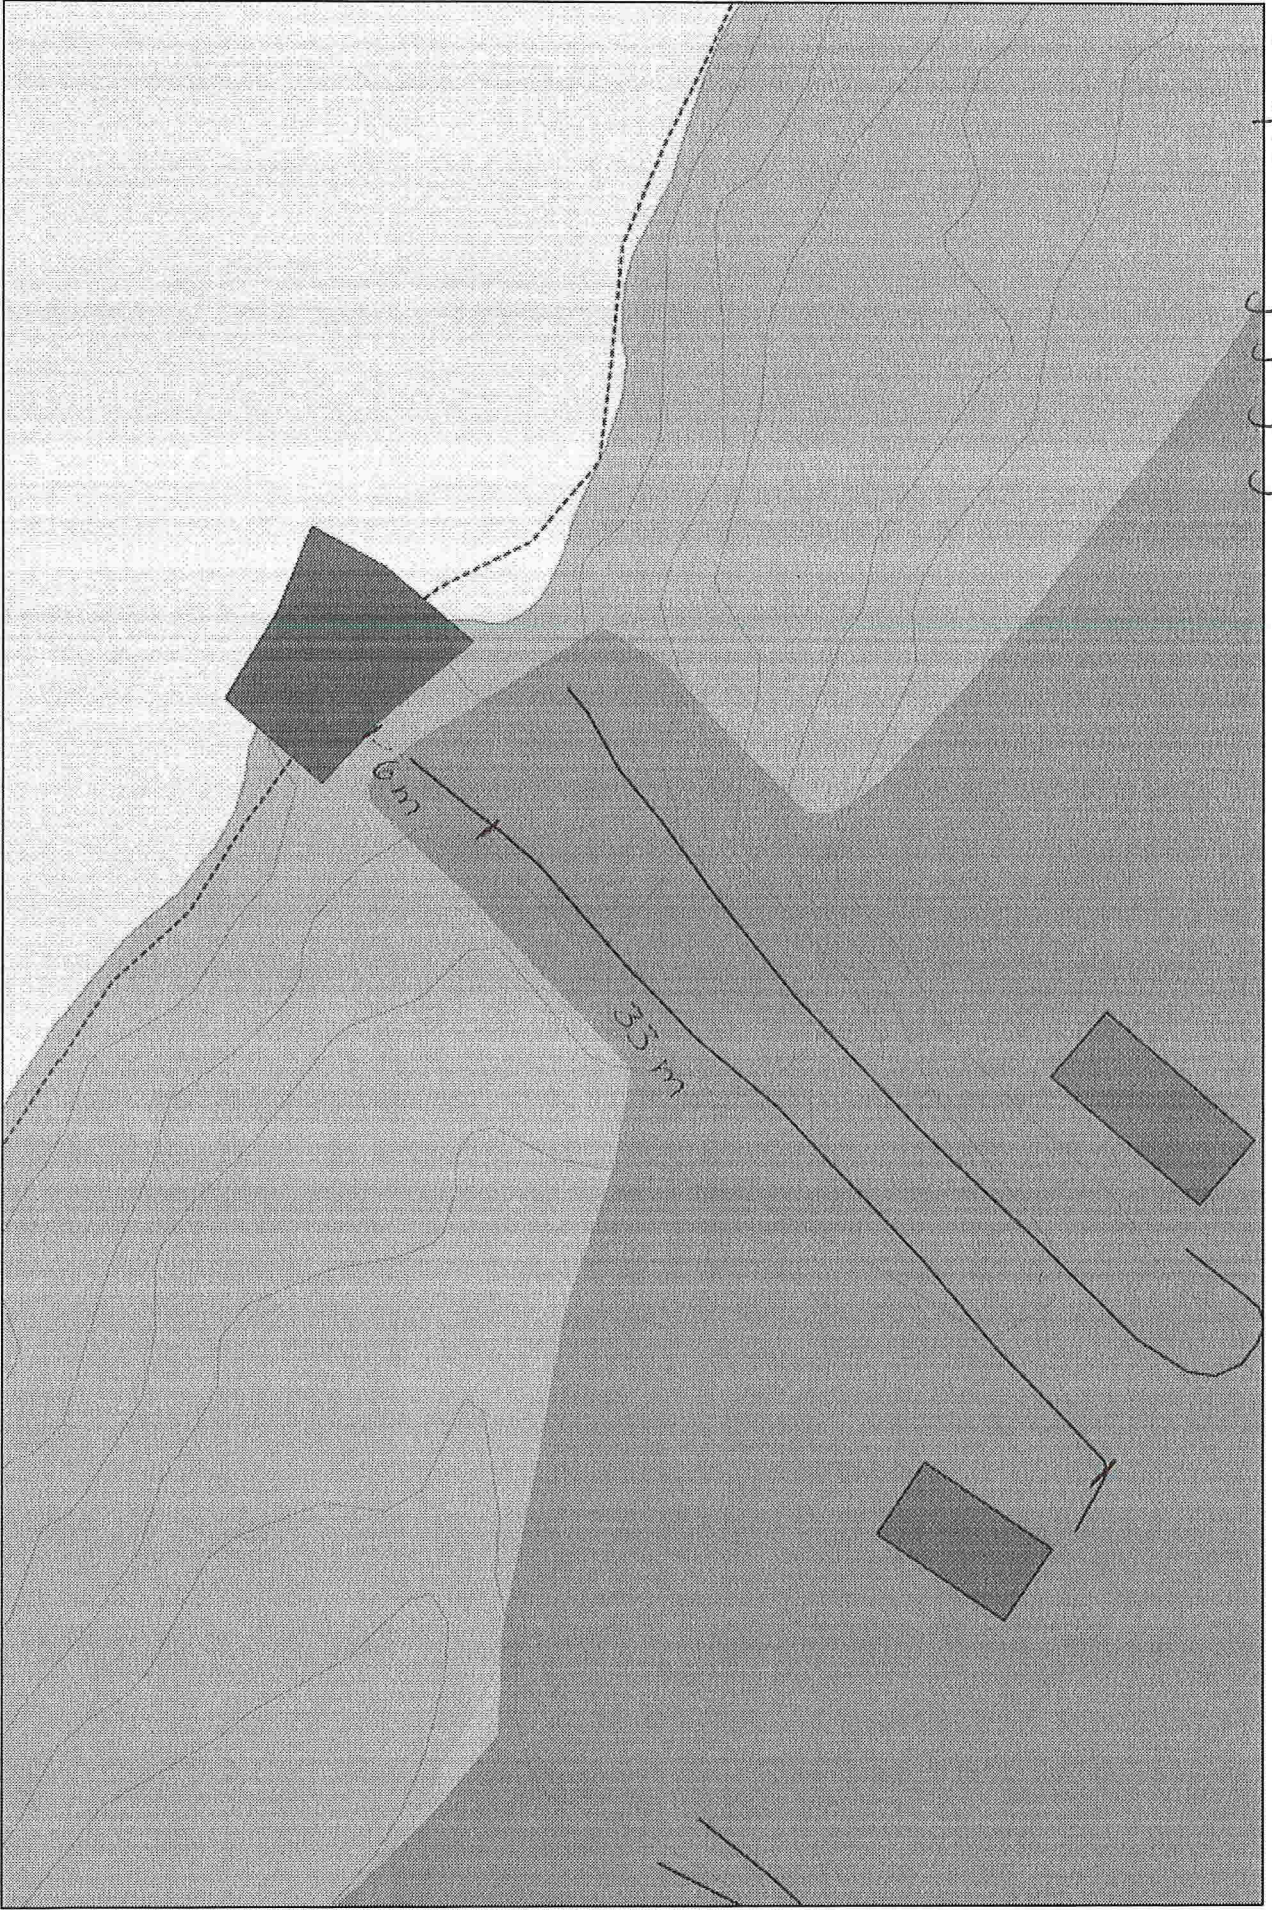

hendeprofil gangveg merka C
10,27% stigning

Begjend camping

