


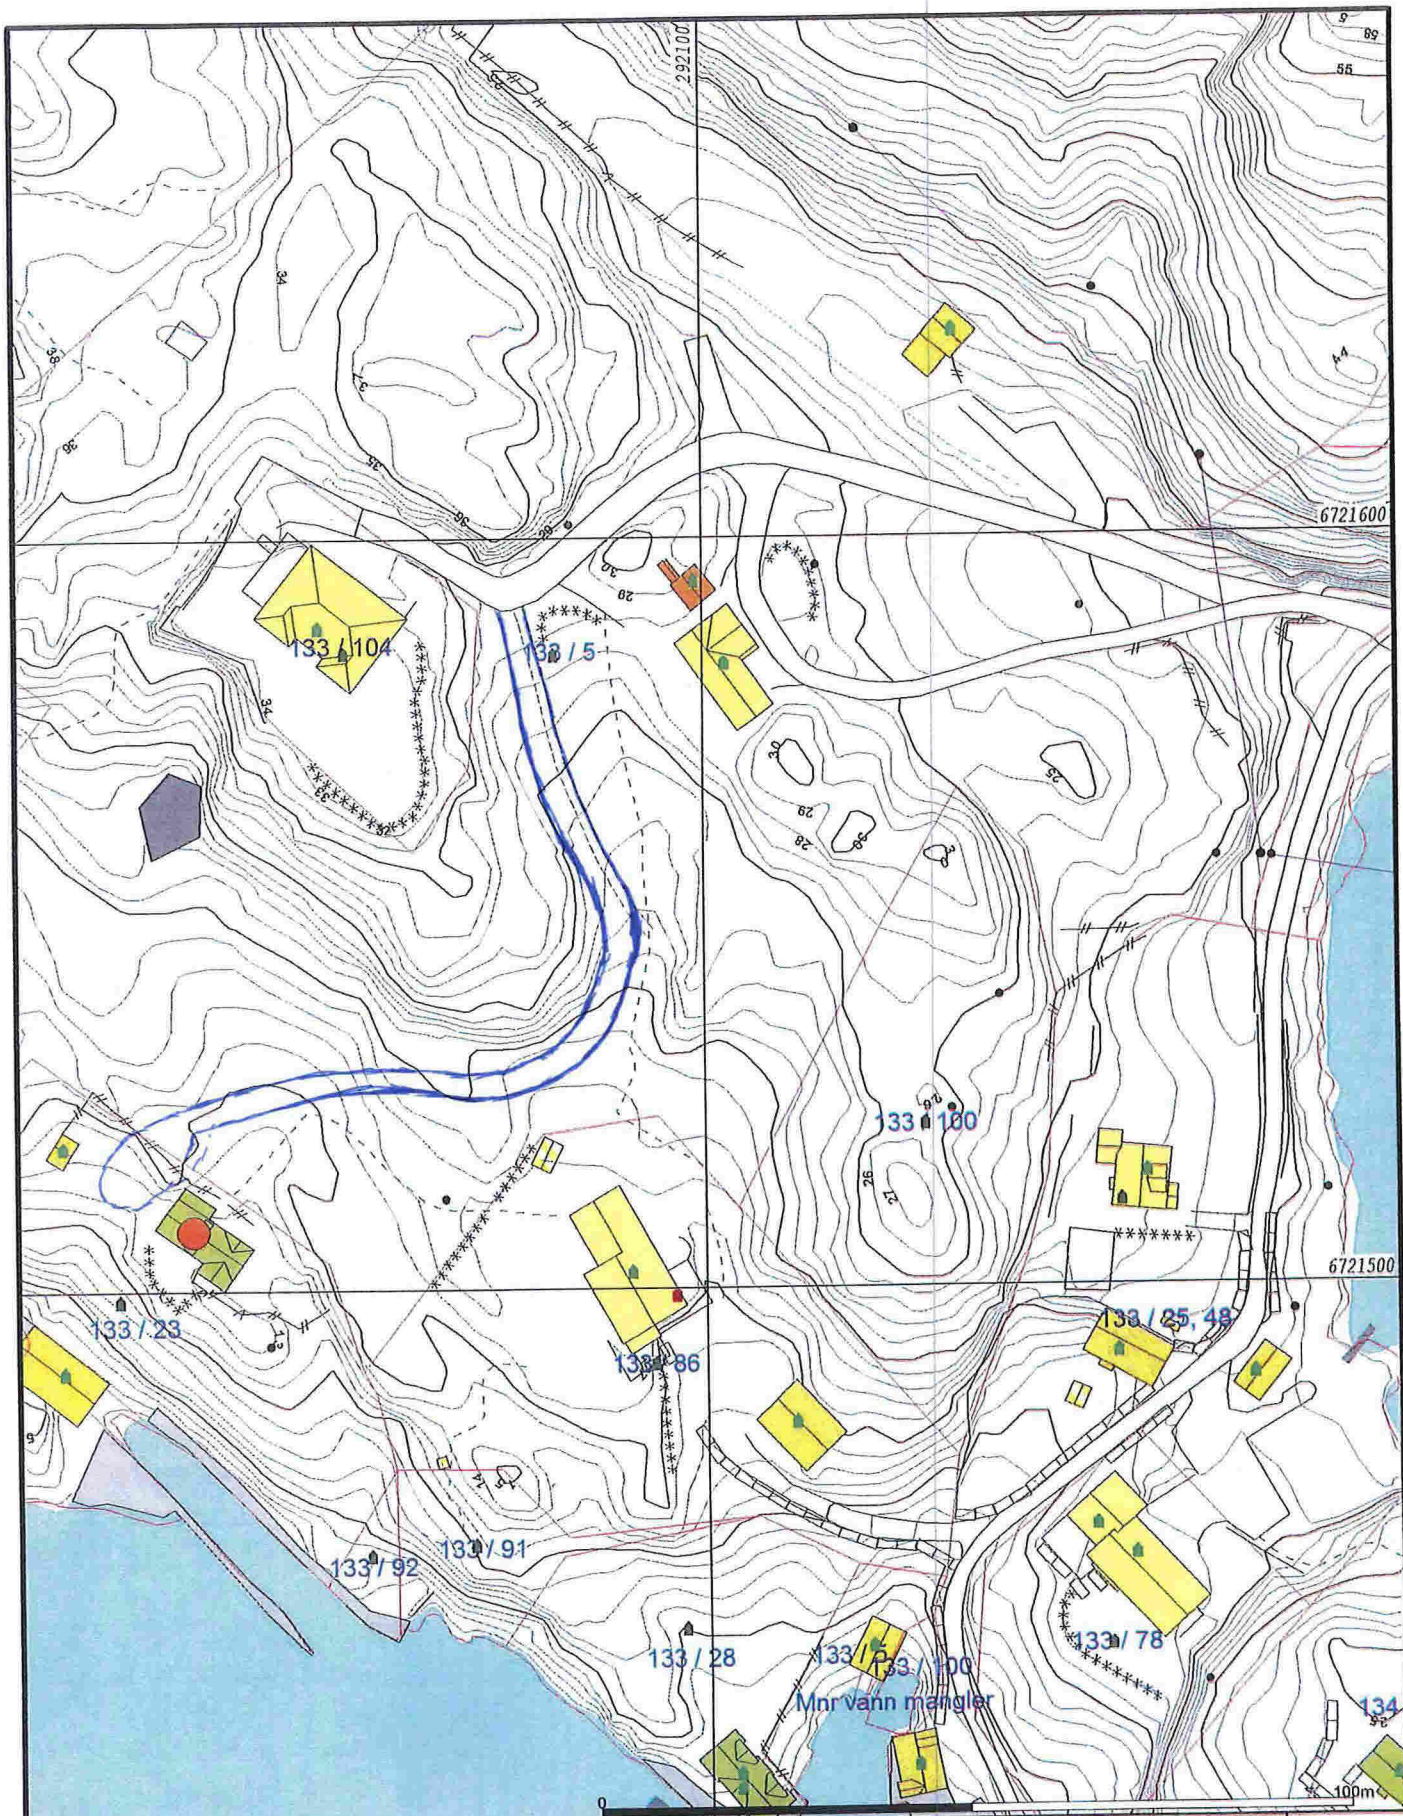

- | | |
|--------------------------|-----------------|
| — Målte Grenser | Storre bustader |
| — Registrerte Grenser | Hytte/feriehus |
| — Udefinert grense | Garasje/uthus |
| — Terrengmålte grense | Industri/lager |
| — Konstruert grensepunkt | Andre bygg |
| — Bolig | |
| — Bustad m/seilighet | |
| — Våningshus | |

Beliggenhet og høyder må oppfattes som orienterende.



Lindås kommune
Geodata avdeling


Gnr. 133 bnr. 23

Dato: 2014.10.02
Sign: lima

Situasjonskart



Målestokk
1:1000

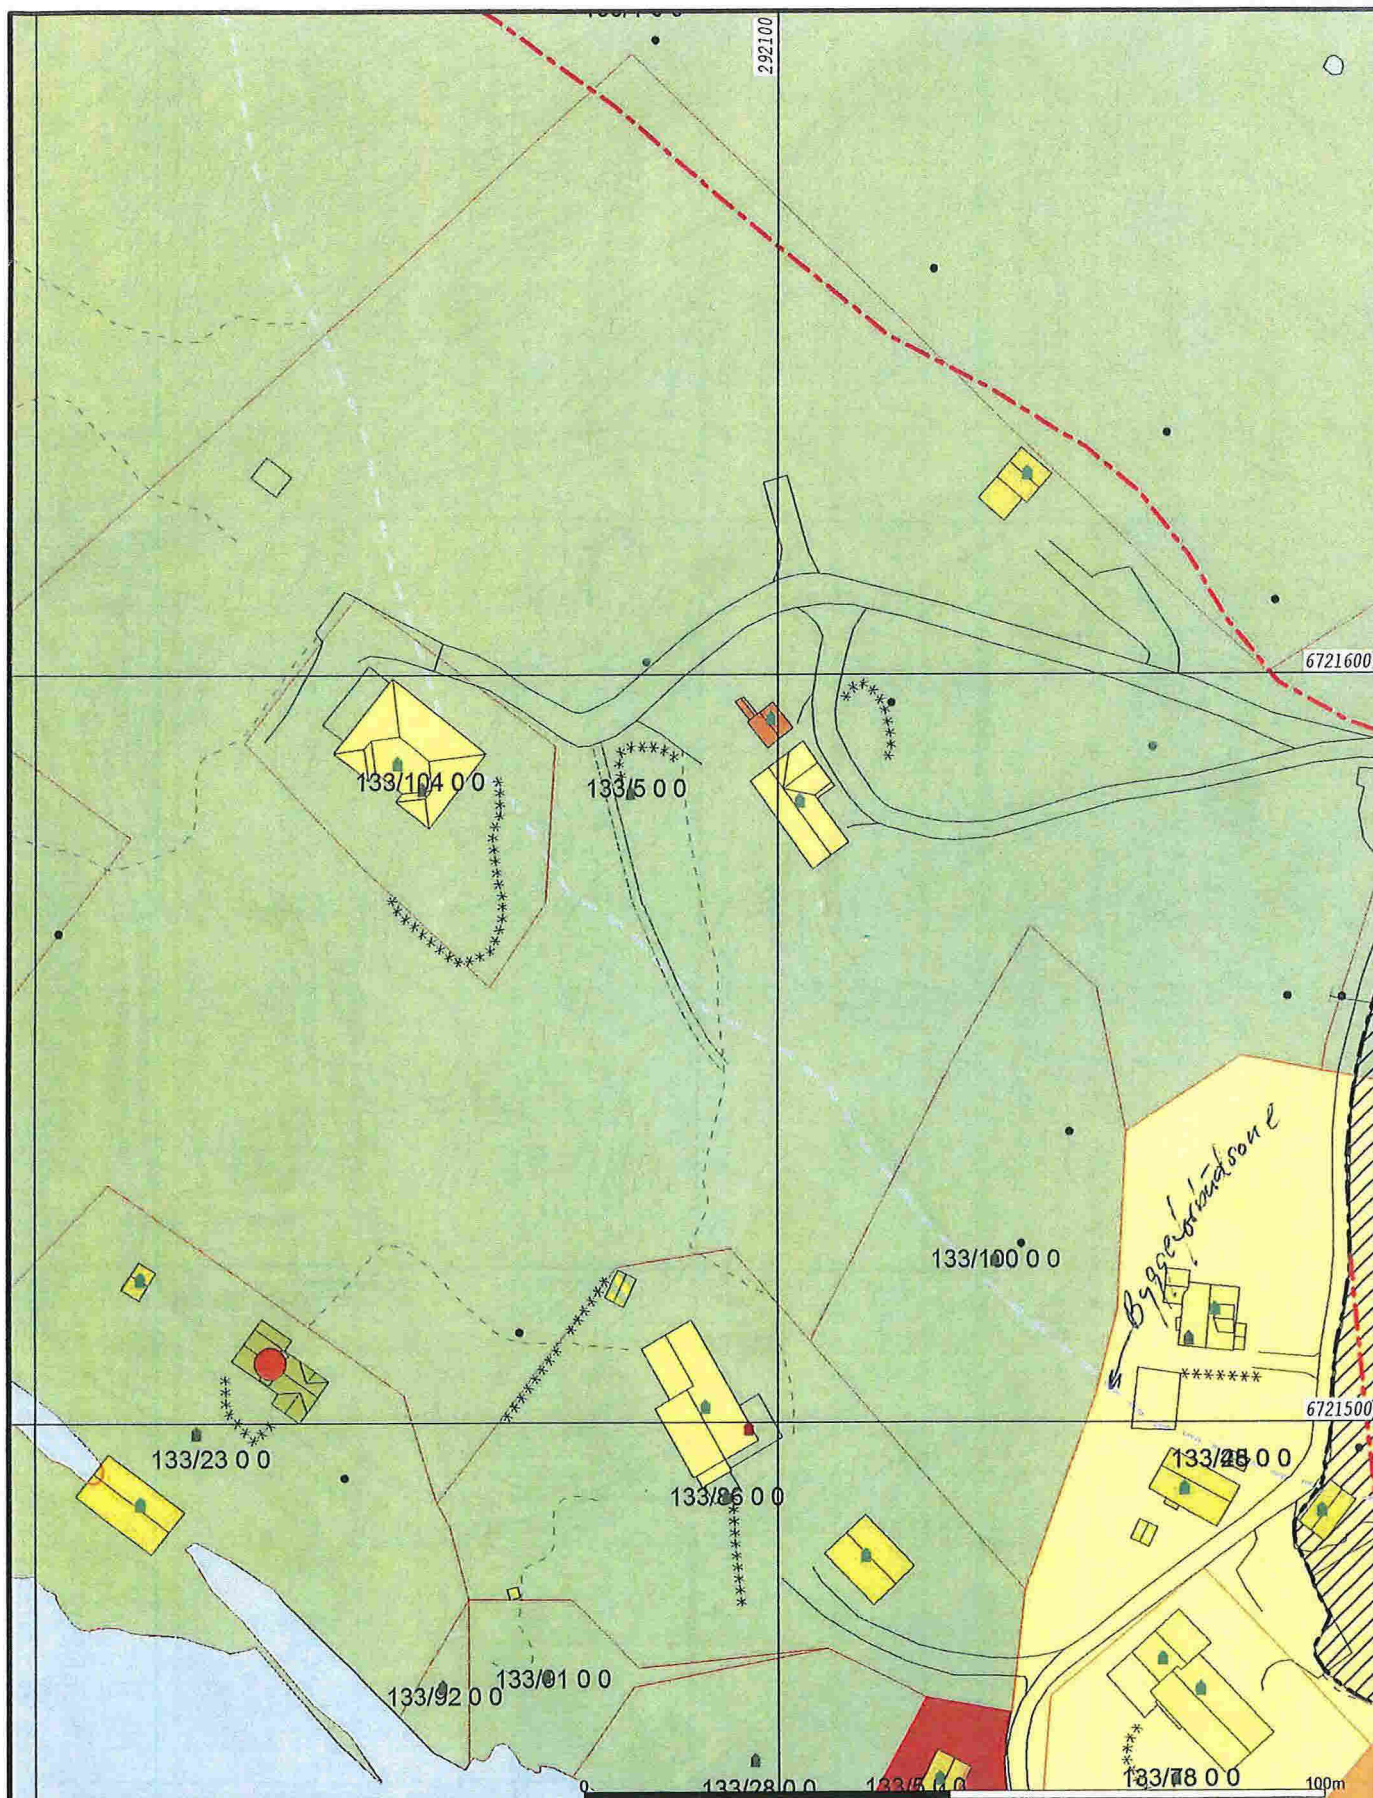

- | | | |
|---------------------------|----------------------------|-------------------------------|
| Bustadbygging | Andre typer nærmere angitt | Spredt bustadbygging |
| Fritidsbustader | Grav og urnelund | Spredt fritidsbustader |
| Semtrunnsformål | Komb bebyggelse og Nærin | Spredt næringsbygging |
| Off. privat tenesteyting | Veg | Bruk og vern av sjo og vassdr |
| Fritids- og turistforenål | Havn | Småbåthavn |
| Råstoffutnyting | Gronstruktur | Fiske |
| Næringsbebyggelse | Frionråde | Akvakultur |
| Idrettsanlegg | Parkområde | |



Lindås kommune
Geodata avdeling
Gnr. 133 bnr. 23



Dato: 2014.10.02
Sign: lima

Kommuneplanens arealdel

Målestokk
1:1000

Beliggenhet og høyder må oppfattes som orienterende.