

SØKNAD OM GRAVETILLATELSE I OFFENTLIG VEG OG GATEGRUNN
(eller kryssing med luftstrekk)

Etter bestemmelsene i Vegloven, §§ 32 og 57, og forskrifter om varsling av arbeid på offentlig veg søkes om gravetillatelse for legging / utskifting / reparasjon. (Stryk ut)

Kryss av:

<input type="checkbox"/> Vannledning	<input checked="" type="checkbox"/> Telekabel	Eks dekke:
<input type="checkbox"/> Avløpsledning	<input type="checkbox"/> TV-kabel	<input checked="" type="checkbox"/> Asfalt
<input type="checkbox"/> EI-kabel	<input type="checkbox"/> Annet	<input type="checkbox"/> Brostein
		<input type="checkbox"/> Annet

Off. veg nr.: _____ Hp. _____ Arbeidssted: Kvernhusmyrane 8

Lengder på grøft/luftspenn langs veg: 40 m. Kryssinger: 1

Opplysninger om gravingen: grave grøft for fiber til skolen

Fra eiendom gnr.: _____ bnr.: _____ Slik det er vist på vedlagte kart / skisse (M = 1: 1000).

Arbeidet ønskes oppstartet: 17.02.2015 og ventes avsluttet: 31.03.2015

Jeg er kjent med de plikter som gjelder for undersøkelse av gravestedet. Det er satt kryss for de typer anlegg/interesser som finnes på stedet.

<input checked="" type="checkbox"/> EI-kabel	<input type="checkbox"/> Vannledning	<input type="checkbox"/> Signalkabel	<input type="checkbox"/> Andre berørte
<input checked="" type="checkbox"/> Telekabel	<input type="checkbox"/> Avløpsledning	<input type="checkbox"/> Polygonpunkt	<input type="checkbox"/> Antikvarisk
<input checked="" type="checkbox"/> TV-kabel	<input type="checkbox"/> Skilt	<input type="checkbox"/> Grøntanlegg	

Nødvendige opplysninger og direktiv vedr. anleggene er innhentet, og varsel om gravingen er gitt. (Kryss av)

Arbeidet skal utføres etter regler i offentlig veg- og gategrunn, og etter anvisning fra berørte parter.

Jeg godtar de forpliktelser som graving i offentlig veg medfører etter reglene.

Entr.: B J Berge Maskinstasjon AS Adresse: Postboks 4 Nesttun, 5852 Bergen

Dato 10.02.2015 Frøde Natland
Underskrift

Kontaktperson hos entreprenør: Frøde Natland Tlf.: 928 90 884

Som eier av og oppdragsgiver for anlegget påtar jeg meg det ansvaret som reglene pålegger meg og garanterer for ferdigstillelse av anlegget uten utgift for vegetaten. Jeg godtar også de til enhver tid gjeldende betingelser for å ha anlegg i offentlig veg.

Eier/søker: BKK NETT AS Adresse: Kokstadvegen 37, 5257 Kokstad

Dato 10.02.2015 Morten Lavik
Underskrift

Kontaktperson hos eier/søker: Morten Lavik Tlf.: 416 33 627

Gravetillatelse er gitt med forbehold at det stilles garanti, etter reglene, pålydende kr. _____

Endelig vegdekke skal utføres av: Godkjent asfaltentreprenør.

Spesielle vilkår gjelder: Arbeid skal utføres etter gjeldende regelverk
"Retningslinjer for graving i off. veg" NKF nettverksgr Veg og Trafikk
Hordaland, Okt 2013 Kabelpåsning fra BKK og Geomatikk skal
ligge ferdig

Gravetillatelse er gitt Teknisk drift den 03/03 2015 Linda Folkvold
Etat Underskrift

Gravetillatelse avslått _____

Tillatelsen og godkjente planer skal oppbevares på arbeidsstedet og fremvises ved kontroll

LINDÅS KOMMUNE
Teknisk drift VVA



Statens vegvesen

Plan for varsling og sikring av vegarbeide

Plan nr.:	0	Sveis nr:	0	Vedtak nr.:	0
Veg nr.:	KV 1046	fra Hp/km:	3/0,041	til Hp/km:	3/0,041
Strekning:	0	Sted:	Kvernhusmyrane 8		
Arbeid som skal utføres:	grave kryssing for å legge ned fiber til skolen				
Entreprenør:	B J Berge Maskinstasjon AS				
Adresse:	postboks 4 Nesttun	5852 Bergen	fn@bjbmaskin.no		
Ansvarshavende:	Frode Natland	Tlf./e-post: 928 90 884 / fn@bjbmaskin.no			
Stedsansvarlig(e):	Roar Klepsvik	Tlf./e-post: 95040214			
Arbeidet utføres	fra dato:	17 februar	2015	Til dato:	28 februar 2015

Underskrevet plan er vedtak med hjemmel i skiltforskriftens §29 og §30. Særskilt vedtak for trafikkregulerende tiltak skal vedlegges.

Varslingsmaterieill:



Skilt nr.:	Ant.:
110	2




106.1	2
-------	---

0

0

Skisse:

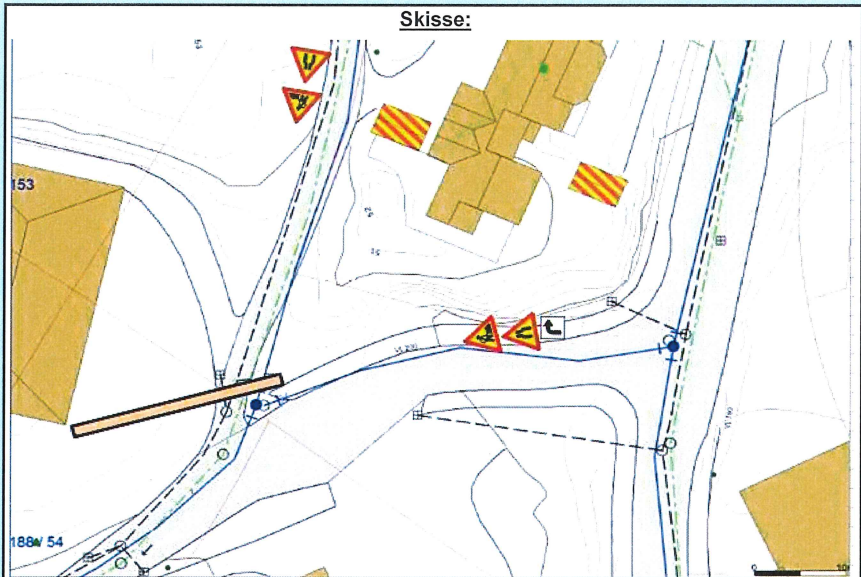

Merknader:

Blankettfordeling:

- Statens vegvesen
- Entreprenør
- Ansvarshavende
- Politiet
- _____

Fylles ut av skiltmyndigheten:


Blank space for signature

Sted

Dato

Blank space for signature

Sign. (etter fullmakt)

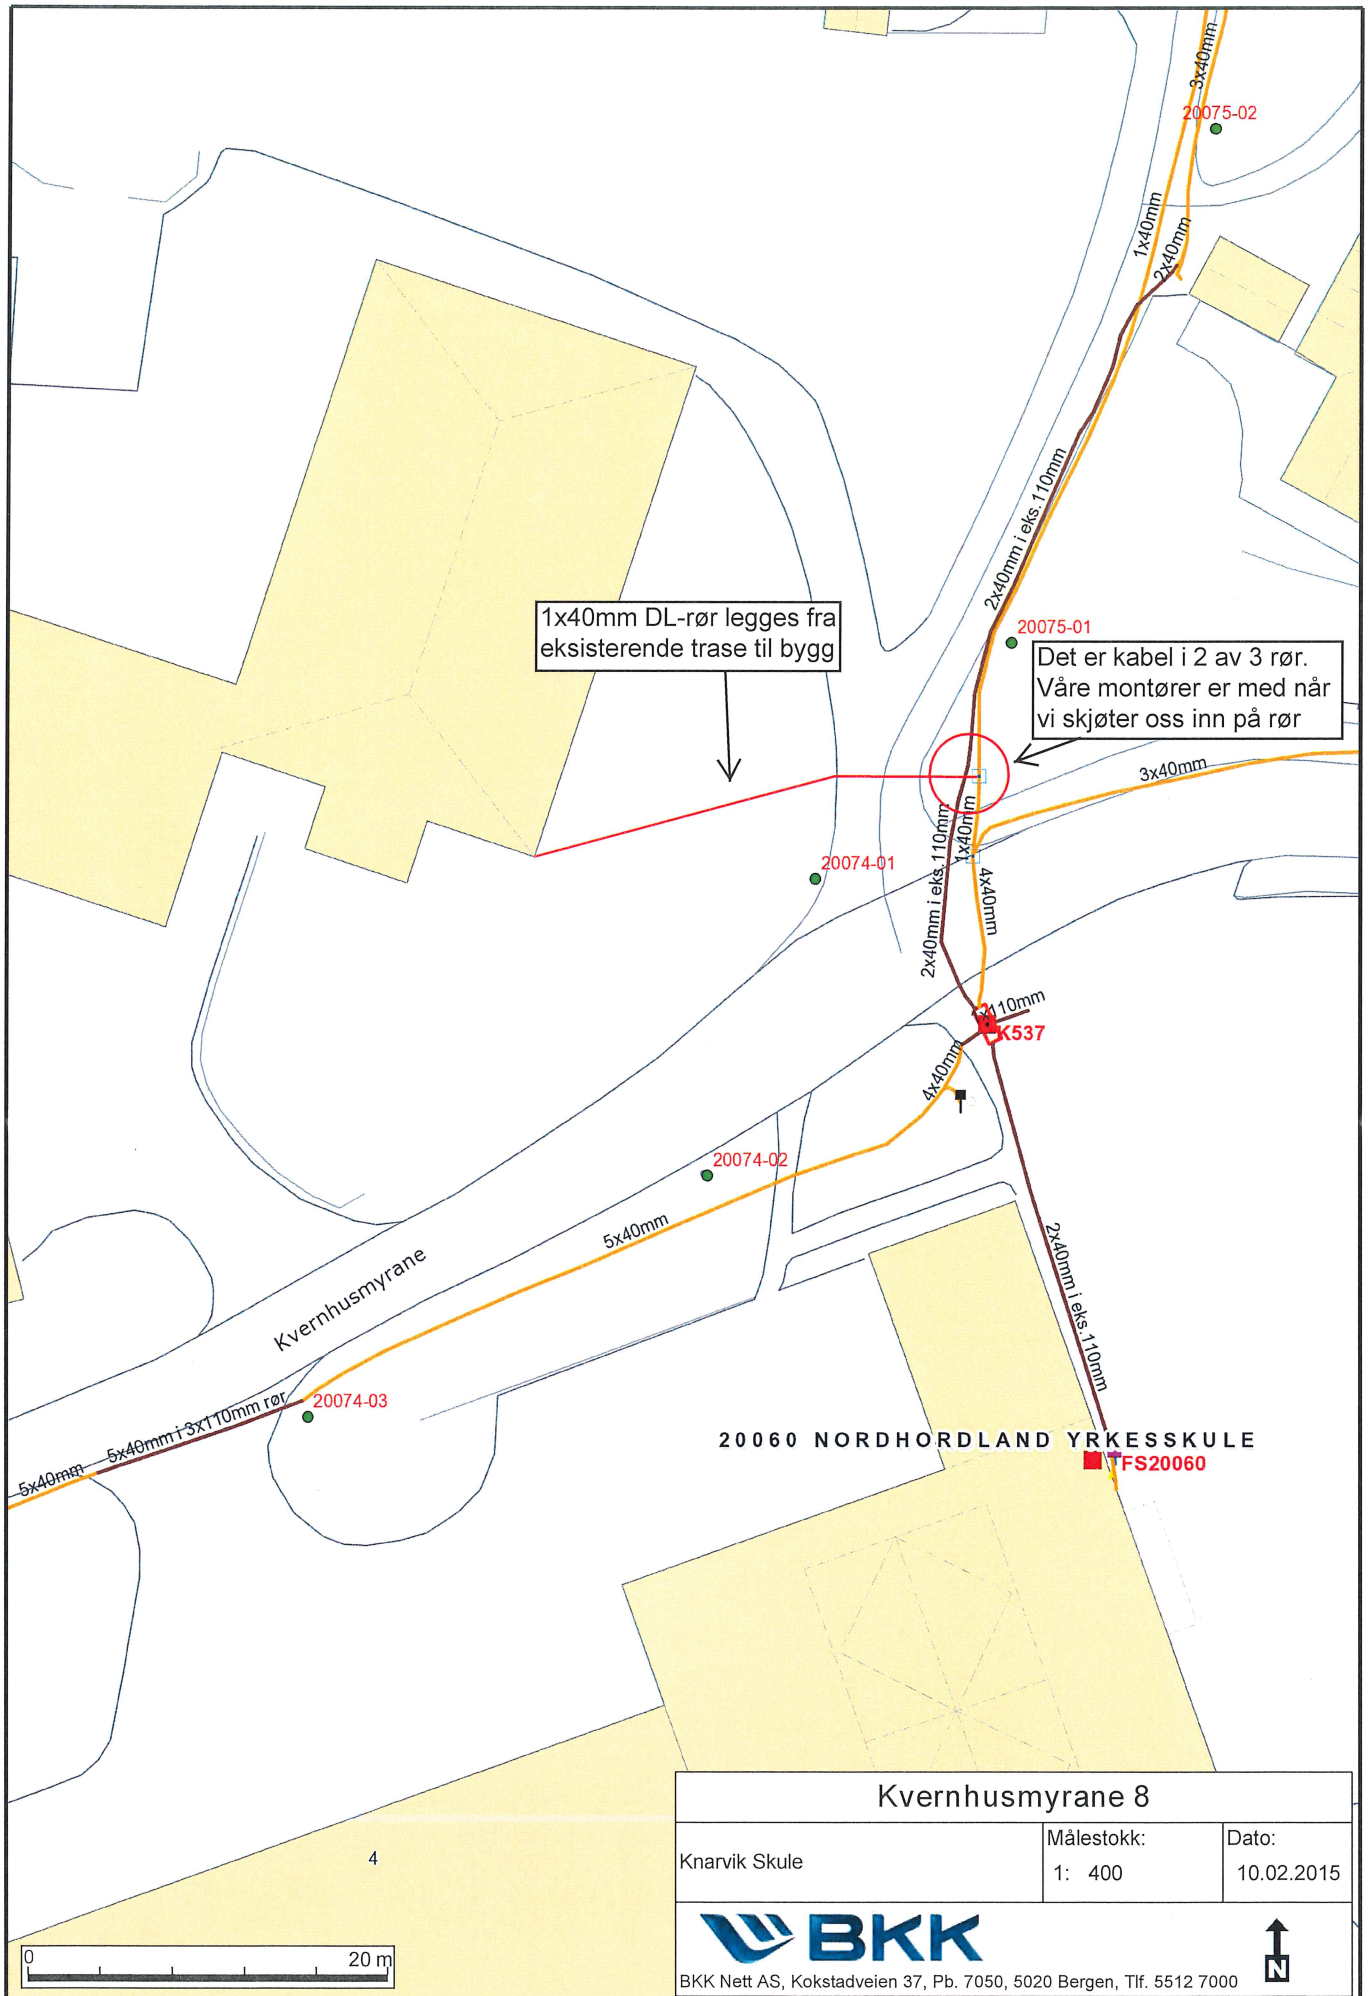

1x40mm DL-rør legges fra eksisterende trase til bygg

Det er kabel i 2 av 3 rør. Våre montører er med når vi skjøter oss inn på rør

Kvernhusmyrane

20060 NORDHORDLAND YRKESKULE

Kvernhusmyrane 8

Knarvik Skule	Målestokk: 1: 400	Dato: 10.02.2015
---------------	----------------------	---------------------



BKK Nett AS, Kokstadveien 37, Pb. 7050, 5020 Bergen, Tlf. 5512 7000



4