



Ferdigmelding

Skjemaet skal nyttast ved arbeid som vedkjem tilknyting til kommunale vass- og avlaupsleidningar.

Utfylt skjema skal sendast:

Lindås kommune
Teknisk drift, VA-avdelinga,
Kvernhusmyrane 20
5914 ISDALSTØ, *så snart anlegget er ferdig.*

Gjeld byggjearbeid på følgjande eigedom:

Gnr/Bnr: 202/154	Adressa til eigedommen: APALEN 5915 HJELMÅS
------------------	---

Utførande røyrleggjar:

Føretaksnamn: STUSDAL VVS AS	
Adress: APALEN 17 5915 HJELMÅS	Tlf: 99167795
Kontaktperson: EINAR STUSDAL	Mobiltf. (kontaktperson) 99167795


Målsetting /beskriving av utført arbeid:

1. Utvendig stengeventil, tilkoplingsstad, kummer m.v. skal visast og målsetjast nøyaktig. Det skal førast på røyrdimensjonar, også for offentlege leidningar.
2. Godkjent føretak skal sørgje for at det føreligg situasjonsplan som viser private vass- og avlaupsanlegg, **slik det er bygd.** Situasjonsplanen skal leverast med ferdigmeldinga til kommunen for arkivering.
3. Sjå spesielt Standard abonnementsvilkår for vatn og avløp, administrative bestemmelser pkt. 2.1 og tekniske bestemmelser pkt. 2.5.1.

Dato/ underskrift av utførande røyrleggjar.

15/2-15 Einar Stusdal



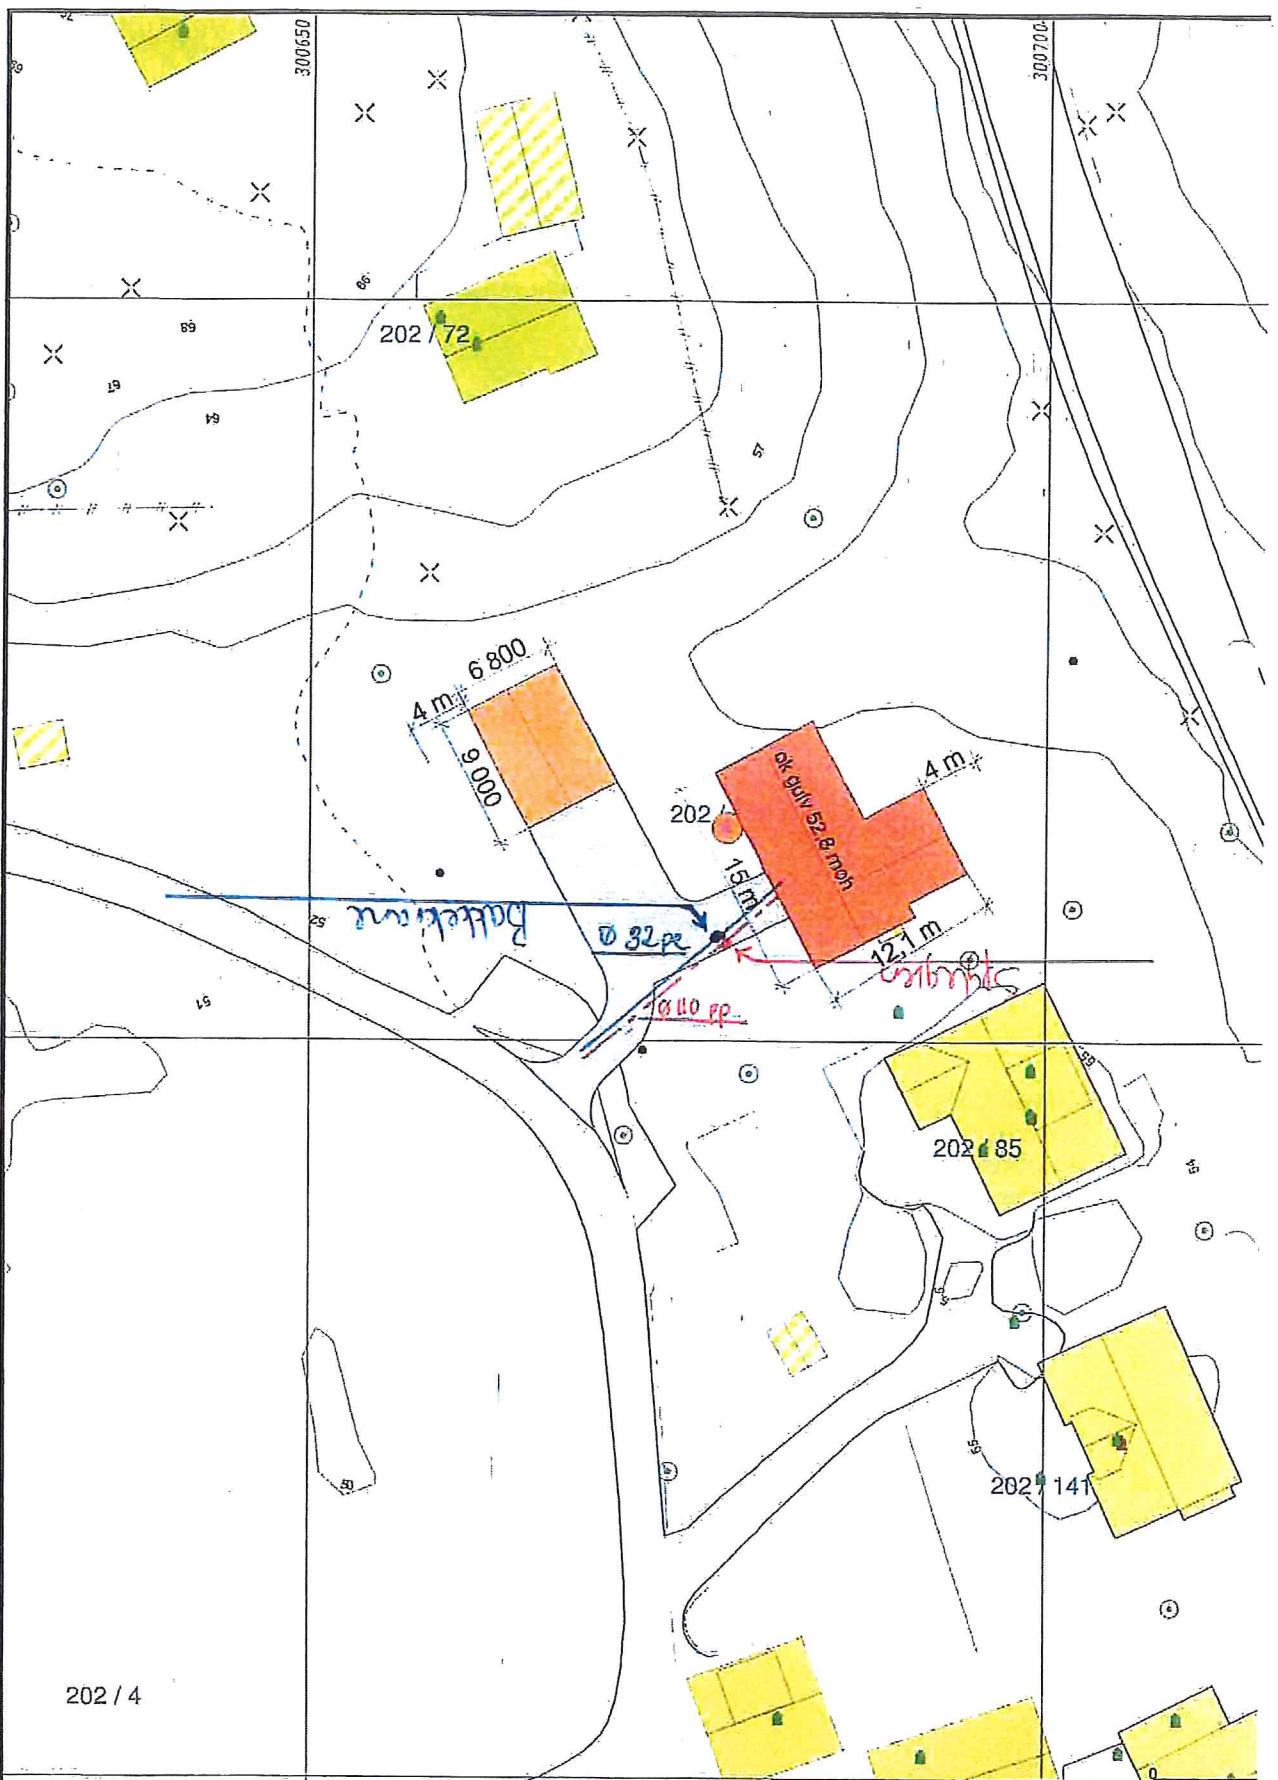

Målte Grenser	Større bustader	3/4-14 12/2-15			Lindås kommune Geodata avdeling
Registrerte Grenser	Hytte/feriehus				
Udefinert grenser	Garasje/uthus				
Terrengmålte grense	Industri/lager				
Konstruert grensepunkt	Andre bygg				
Bolig					
Bustad m/leilighet					
Våningshus					
Beliggenhet og høyder må oppfattes som orienterende.				Dato: 2014.03.31	Gnr 202 bnr 154
				Sign: lliel	

