



LINDÅS KOMMUNE

Eining for Teknisk drift

Ferdigmelding

Skjemaet skal nyttast ved arbeid som vedkjem tilknytning til kommunale vass- og avlaupsleidningar.

Utfylt skjema skal sendast:

Lindås kommune
Teknisk drift, VA-avdelinga,
Kvernhusmyrane 20
5914 ISDALSTØ, så snart anlegget er ferdig.

Gjeld byggjearbeid på følgjande eigedom:

Gnr/Bnr: 185/296	Adressa til eigdommen: JUVIKSTOLEN 5914 ISDALSTØ
------------------	--


Utførande røyrleggjar:


Føretaksnamn: STUSDAL VVS AS	Tlf: 99167795
Adresse: APALEN 17 5915 HJELMÅS	Mobiltilf. (kontaktperson) 99167795
Kontaktperson: ETNAR STUSDAL	

Målsetting /beskriving av utført arbeid:

1. Utvendig stengeventil, tilkoplingsstad, kummer m.v. skal visast og målsetjast nøyaktig. Det skal førast på røyrdimensjonar, også for offentlege leidningar.
2. Godkjent føretak skal sørge for at det føreligg situasjonsplan som viser private vass- og avlaupsanlegg, slik det er bygd. Situasjonsplanen skal leverast med ferdigmeldinga til kommunen for arkivering.
3. Sjå spesielt Standard abonnementsvilkår for vatn og avløp, administrative bestemmelser pkt. 2.1 og tekniske bestemmelser pkt. 2.5.1.

Dato/ underskrift av utførande røyrleggjar.

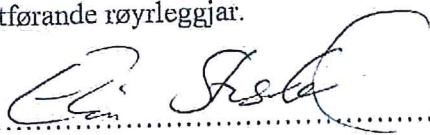15/2-15 

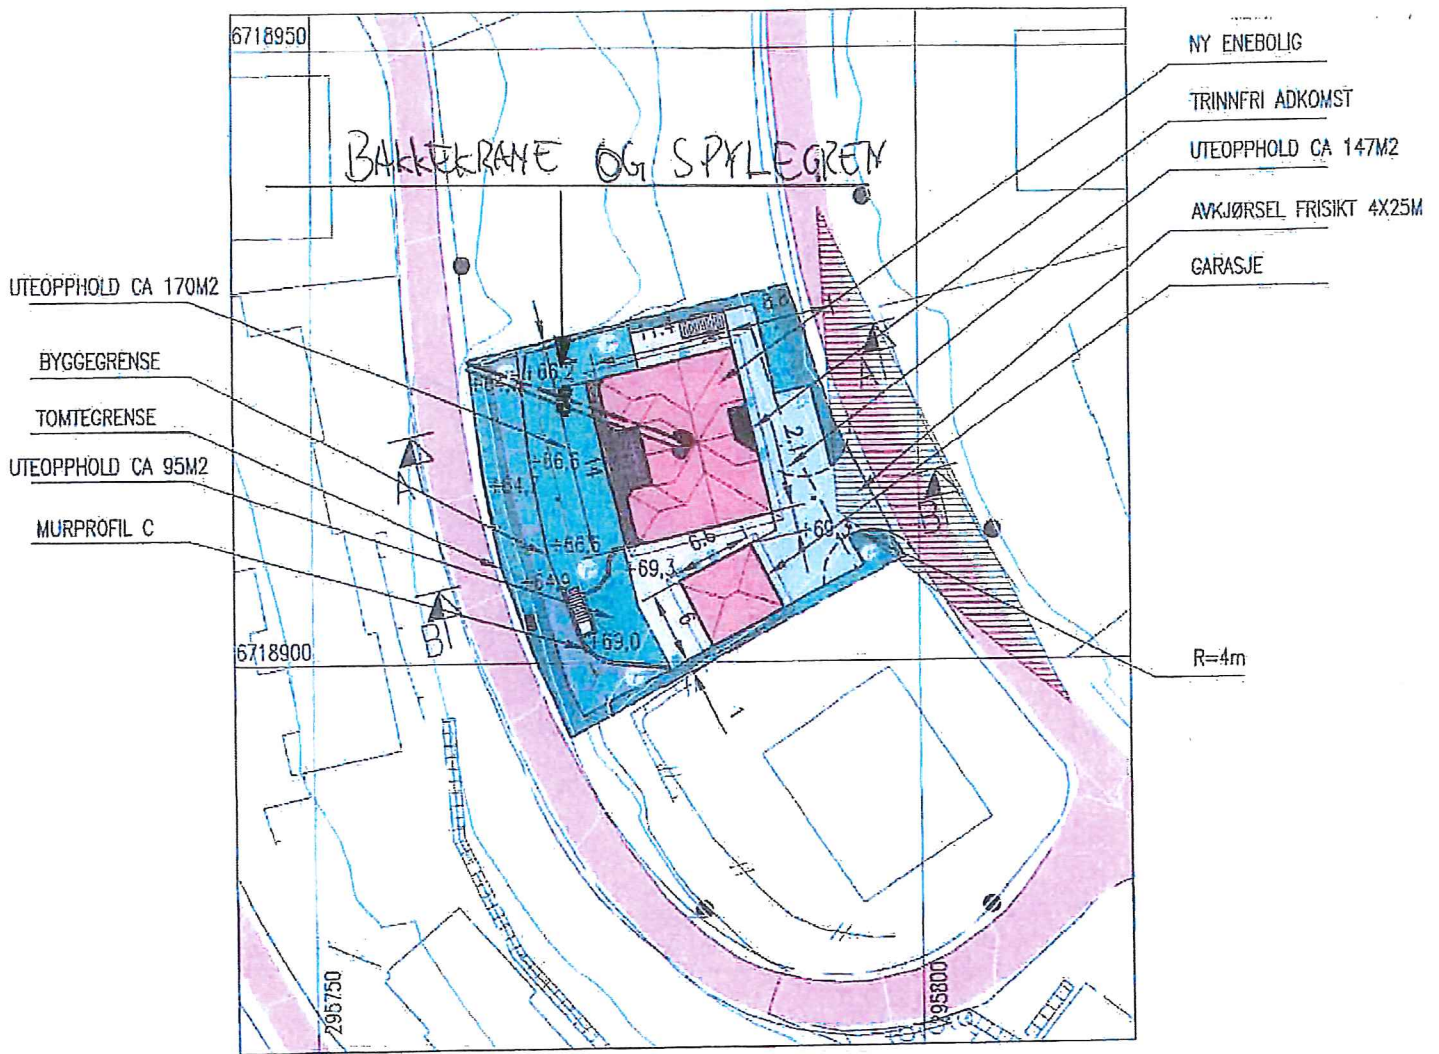

SITUASJONSPLAN

GNR 185, BNR 296, JUVIKSTØLEN, LINDÅS KOMMUNE

OK GULV HØVEDPLAN : 69,5


OK GULV KJELLERPLAN : 66,7

FOR TERRENGSNITT SE TEGN. 32013041A08

FOR MURPROFIL SE TEGN. 32013041A09

15/2-15

AVKJØRSEL	DATE/SIGN	NOTE: * PART OF DRAWING MAY NOT BE SHOWN IN SCALE * DO NOT TAKE MEASURES ON DRAWING * ONLY RELAY ON GIVEN DIMENSIONS	ACCORDING TO INTERNATIONAL LAWS, THIS DRAWING IS THE PROPERTY OF ARKOCONSULT AS. THE DRAWING CAN NOT BE USED, MADE PUBLIC OR HANDED OVER TO A THIRD PARTY WITHOUT OUR WRITTEN CONSENT. ANY INFRINGEMENT WILL LEAD TO LEGAL PROCEEDINGS.
	SIGNATURE	JORUN HAUGE OG FRANK R. VEDÅ	REVISION/DATE: A/19.08.1.
		NY ENEBOLIG GNR185, BNR296	PROJECT NO.: 2013041
		SITUASJONSPLAN	DRAWING NO.: 32013041A05
		SCALE: 1:500	FORMAT: A3

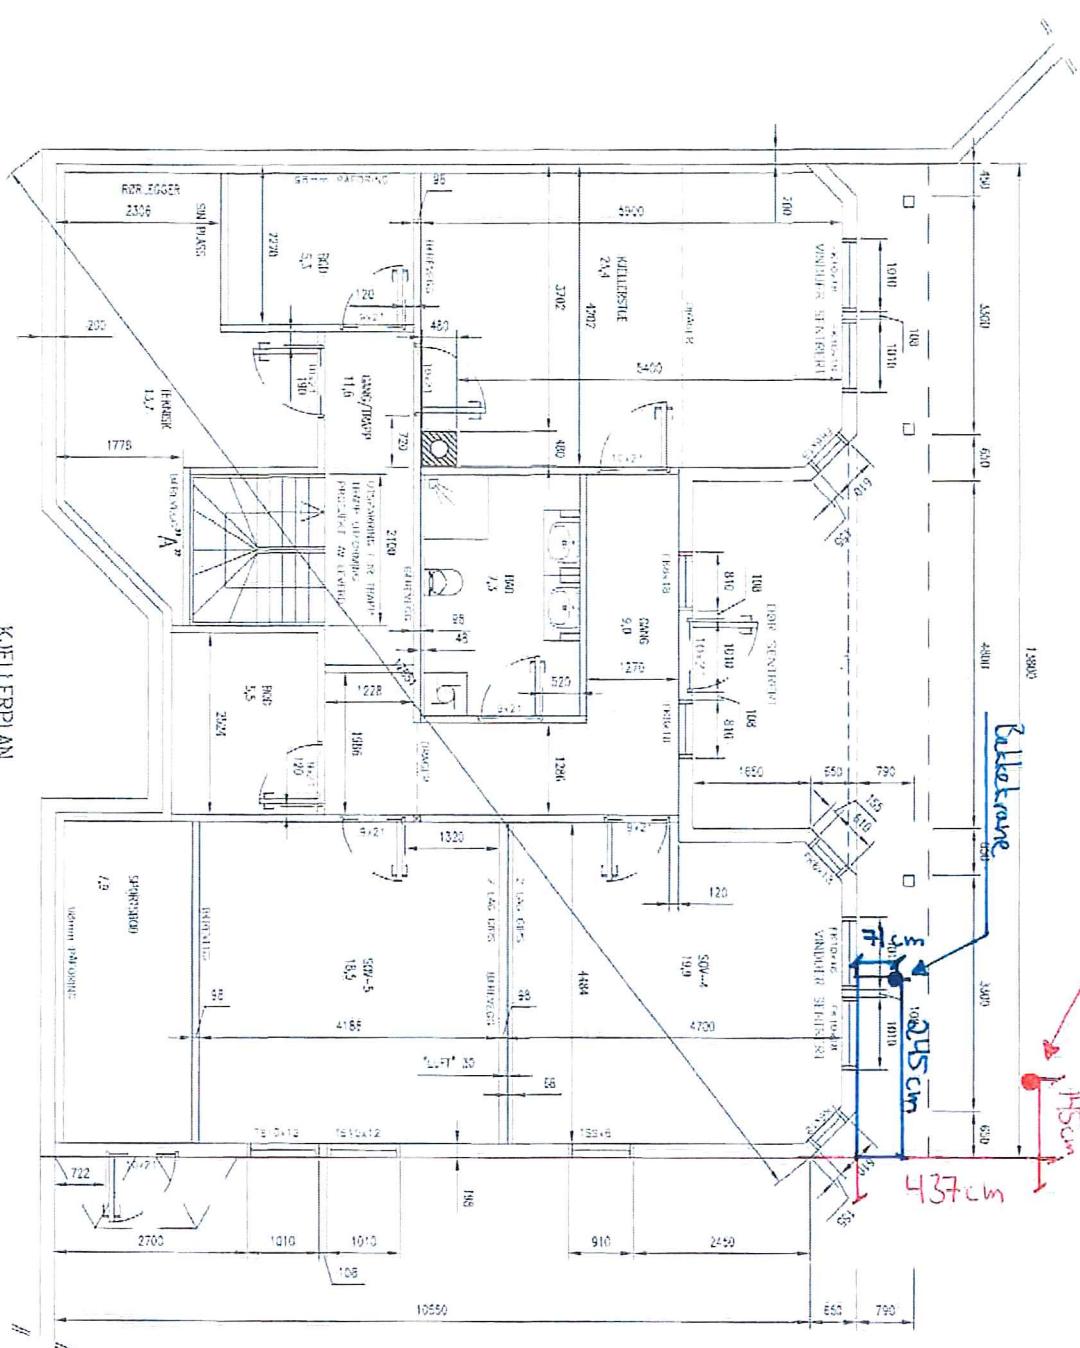

KJELLERPLAN

110 mm Spylegryt

115 cm

437 cm

Balketrane


Vann

15/2-15

REV. A	ENDRINGER ETTER VÅRE 2011-4	22.01.14/AH
REV. 1	DESCRIPTION	DATE/SIGN
<p>ARBEIDSTEKNING</p> <p>KJELLERETASJE</p> <p>DRAWING NO.: 32013041A10</p>		
<p>SCALE: 1:50</p> <p>DRAWN: 12/11</p> <p>CHECKED: 30.08.2013</p>		

"A"

Takstol leverandør må avklare evt. behov for bæreegg "bak" trapp utsparring.

Alle innervegger 98 tykkelse, dersom ikke annet er vist med målsetting.