



Statens vegvesen
Hordaland

Vår sakshandsamar - innvalsnr.

Kristian Rognskog - 55 51 63 45

Vår dato

1999-12-12

Vår referanse

1999/06026-002

Vårt ark nr.

771-1263

Dykkar referanse

Trond Eknes
Oterdalen 20
5914 ISDALSTØ

Dispensasjon frå reglar om byggjegrænse i veglova

Vi viser til Dykkar søknad mottatt 26.11.99.


Vegkontoret gjev med dette dispensasjon frå byggjegrænse ved **europaveg 39 hp: 26 km: 13,344 stad: Eikangervåg**, for oppføring av **bustad** minimum **21** meter frå midtlina av vegen og **garasje** minimum **19** meter frå midtlina av vegen, og med plassering som vist på vedlagte kart/skisse.

Grunneigar: **Trond Eknes**, gnr. **212** bnr. **93** i **Lindås** kommune.

Skader eller ulempe som er valde av vegtrafikken, drift, vedlikehald eller utbetring av europavegen som følgje av at byggverket ligg innafor byggjegrænsa, gir ikkje rett til skadebot.

Vedtaket er gjort med heimel i veglova §§ 29 og 30.

Trafikkavdelinga
Med helsing

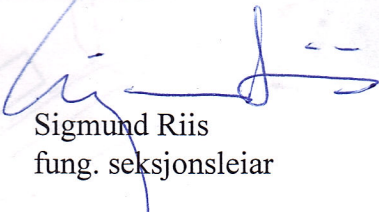
Sigmund Riis
fung. seksjonsleiar


Kristian Rognskog

1 vedlegg


Kopi: Lindås kommune, teknisk sjef, 5100 Isdalstø
Nordhordland veg- og trafikkstasjon, 5100 Isdalstø

LINDÅS KOMMUNE
TEKNISK
Arkivkode 212/093
21 OKT. 1999

Arkivsaknr. 99102948
Løpnr. 0057199
Saksh. 170
Ordt. 170

Statens vegvesen Hordaland	
Saks nr. 9906026	Deck nr. 001
Reg. dato: 1999-11-26	
Arkivnr.: 771-1263	
Saksbch.	
Saksnavn.	

GRENSENER IKKE RETTSGYLDIGE	
Lindås kommune Teknisk Stal	

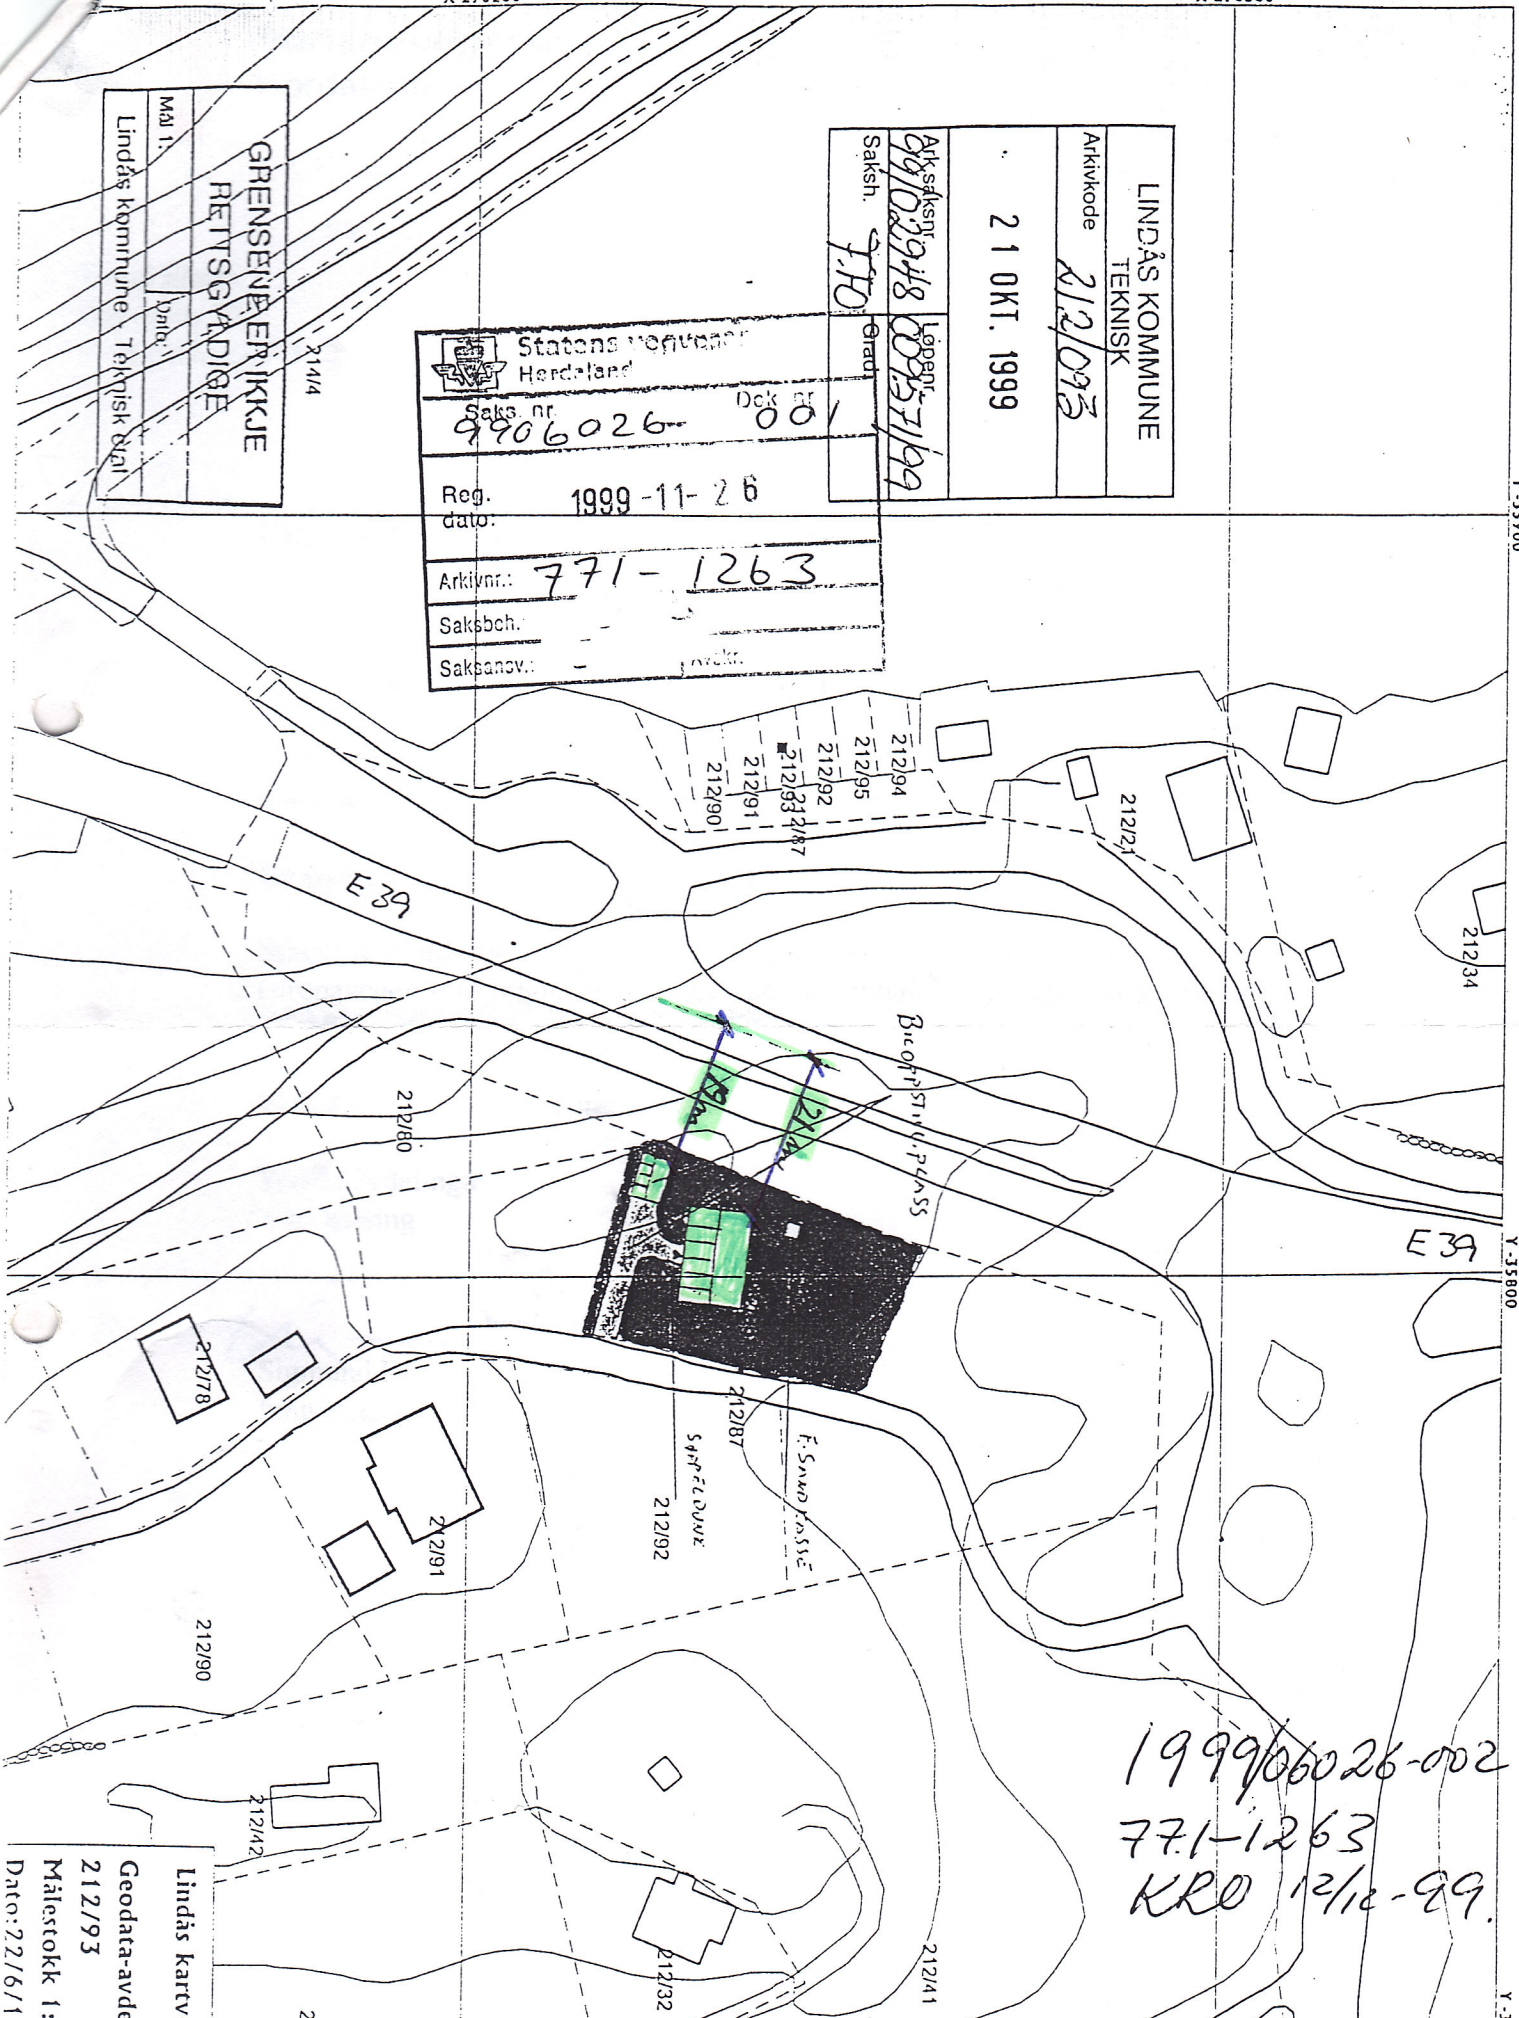

1999/06026-002
771-1263
KRO 12/10-99.

Lindås kartverk
Geodata-avdeling
212/93
Målestokk 1:100
Dato: 22/6/1999