



Sett
over fra.

DAGENS BYGG

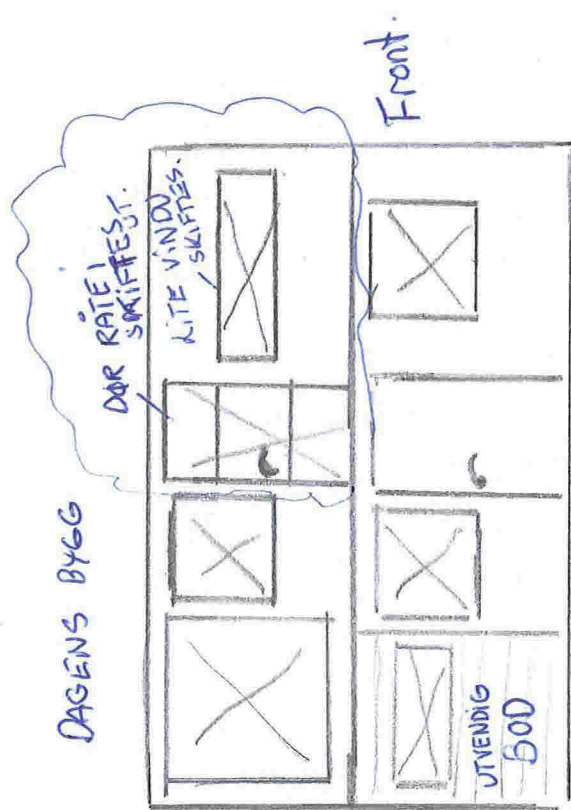


Front

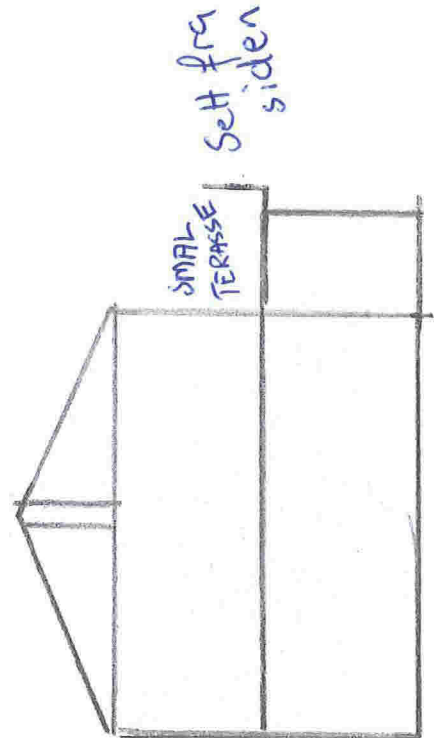


SMAL
TERRASSE
Sett fra
siden

NYTT BYGG


3300 x 2100mm

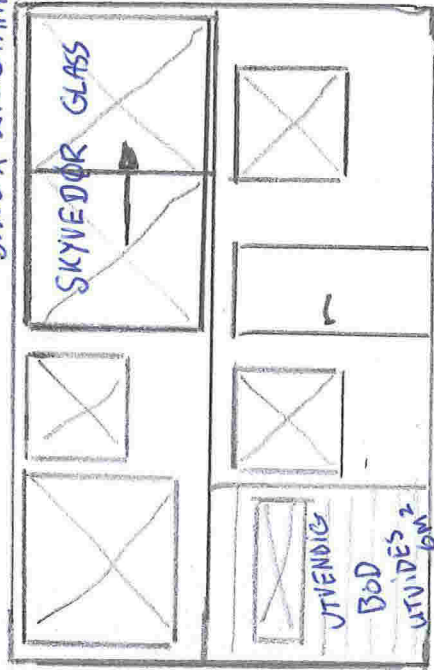

Ny
Front

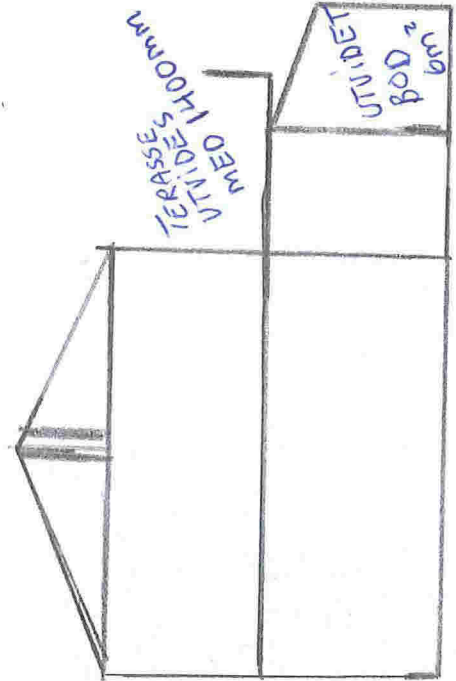

TERRASSE
MED 1400MM
Sett fra
siden

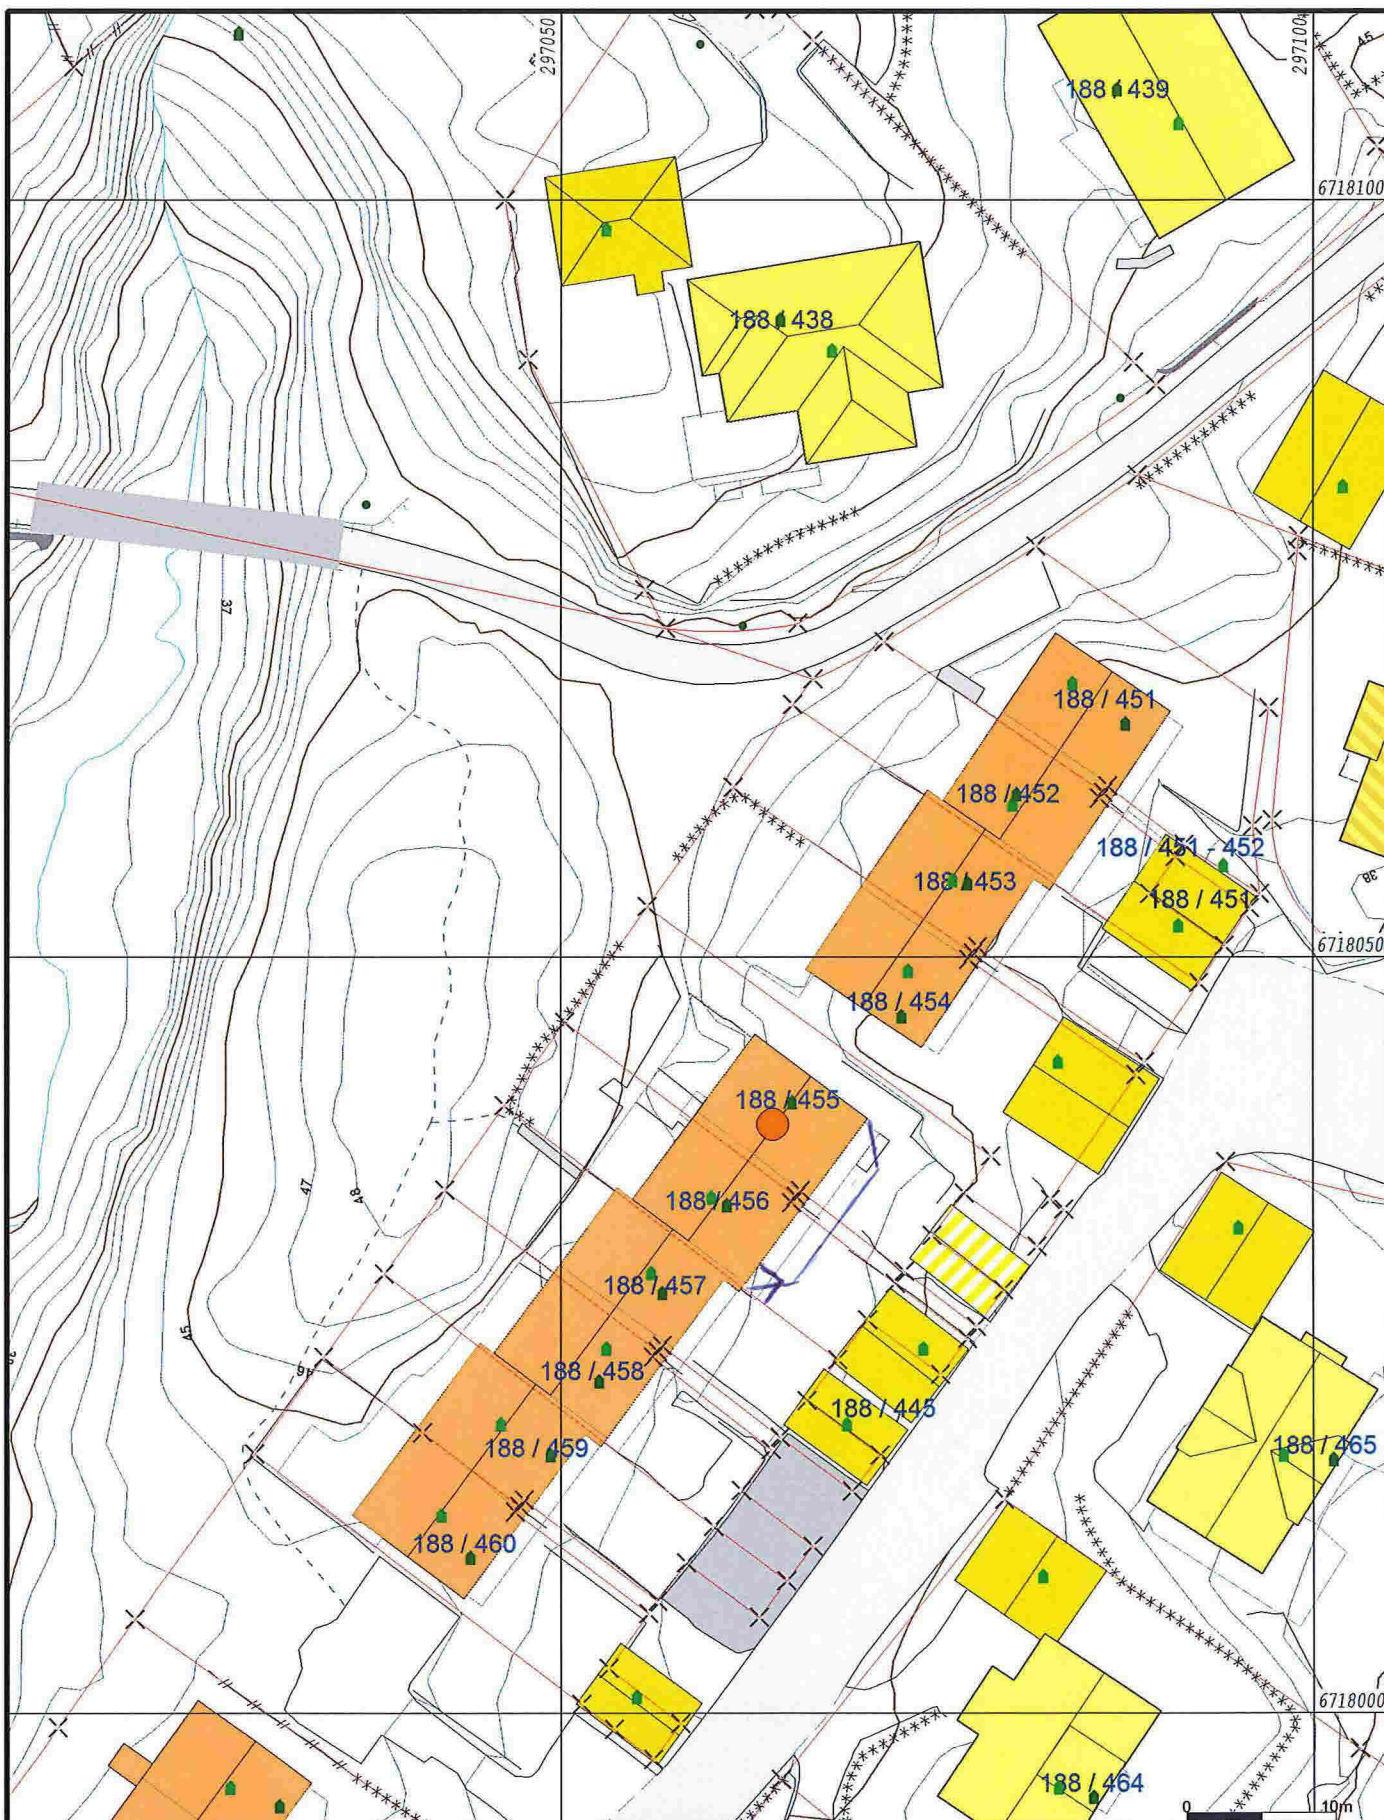

- Målte Grenser
- Registrerte Grenser
- - - Udefinert grenser
- ⚡ Terrengmålte grense
- ⚡ Konstruert grensepunkt
- Bolig
- Bustad m/leilighet
- Våningshus
- Storre bustader
- Hytte/ferielus
- Garasje/utlus
- Industri/lager
- Andre bygg



Lindås kommune
Geodata avdeling



Dato: 2014.03.04
Sign: lima

Situasjonskart

Målestokk
1:500

Beliggenhet og høyder må oppfattes som orienterende.