

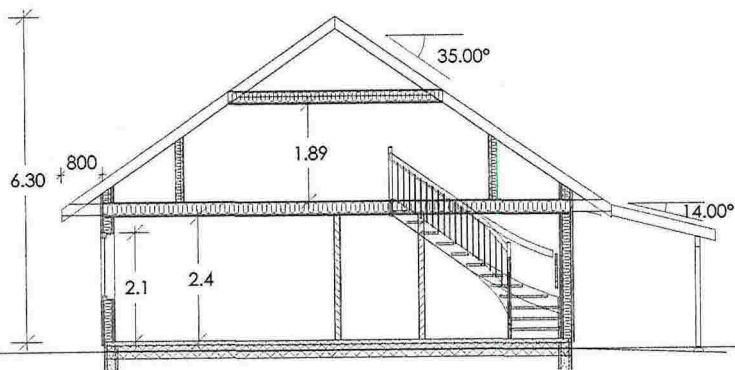


**VB** Stendal VVS AS  
Blombakke 11 - 5911 ALVERSUND  
E-post: stan-vvs@online.no  
Org.nr. 980 626 180

Oppleggskjema	
Cecilie W. Moberg og Kenneth Tredal	
gnr 214 bnr 97	
25/2-15	Heidi Meland

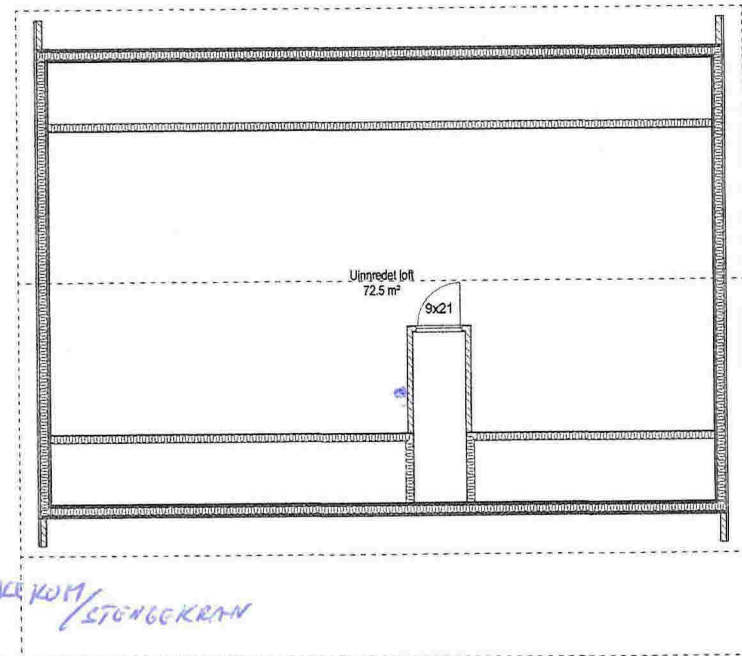

Snitt A-A

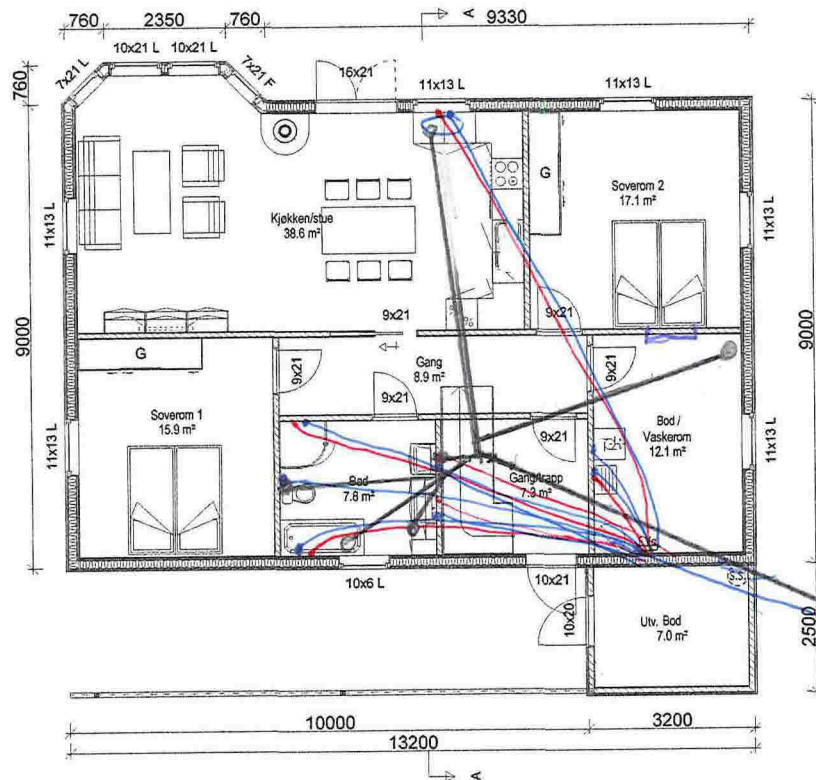

**Stendal VVS AS**  
 Blombakken 1 - 5911 ALVERSUND  
 E-post: sten-vvs@online.no  
 Org.nr. 980 626 180

FRITIDSBOLIG


**LB**  
 leiglandbygg.no

Tiltakshaver: **Cecilie W. Moberg & Kenneth Tredal**  
 Byggeplass: \_\_\_\_\_  
 Kommune: **LINDÅS**  
 Gnr. 214 Bnr. 97 Mål: 1:100  
 Planer og snitt







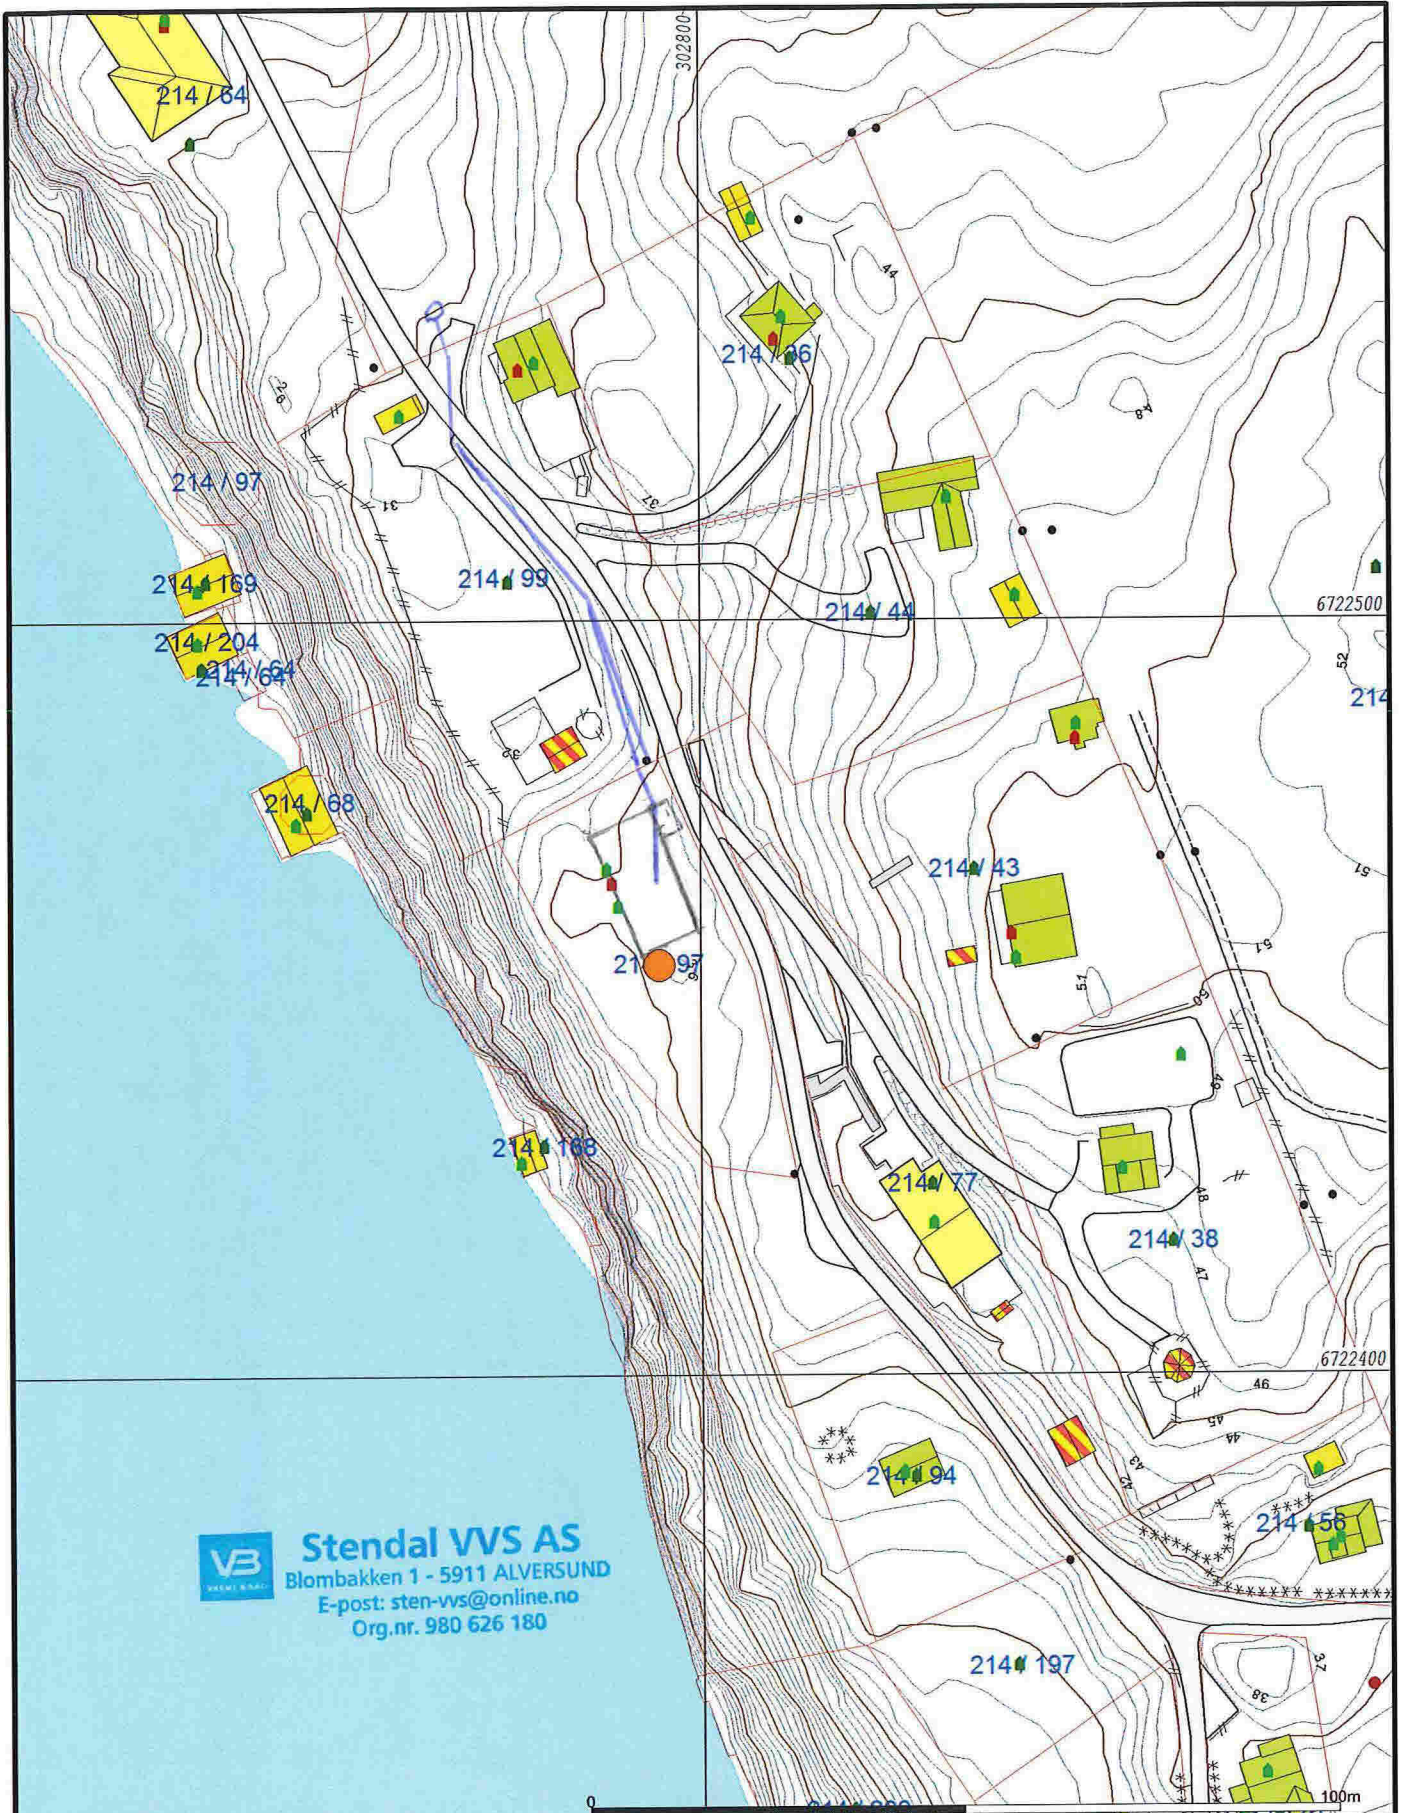








Dato: 26.09.2014  
 Tegner: K.D.  
 Prosjekt: K011 Moberg  
 Tegnr.: 501

© Tegningen er beskyttet i.h.t. lov om opphavsrett.




**Stendal VVS AS**  
 Blombakken 1 - 5911 ALVERSUND  
 E-post: [sten-vvs@online.no](mailto:sten-vvs@online.no)  
 Org.nr. 980 626 180

-  Målte Grenser
-  Registrerte Grenser
-  Udefinert grenser
-  Terrengmålte grense
-  Konstruert grensepunkt
-  Bolig
-  Bustad m/leilighet
-  Våningshus
-  Større bustader
-  Hytte/feriehus
-  Garasje/uthus
-  Industri/lager
-  Andre bygg



Lindås kommune  
Geodata avdeling



Dato: 2015.02.24  
Sign: liei

Gnr 214 bnr 97

Målestokk  
1:1000

Beliggenhet og høyder må oppfattes som orienterende.