




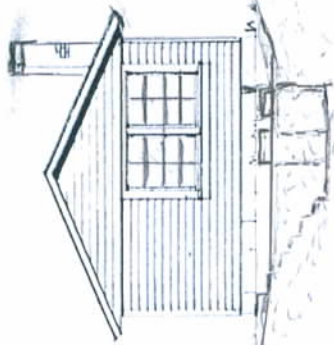

MOT NORD

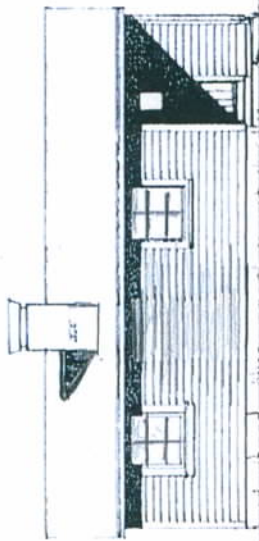



MOT VEST

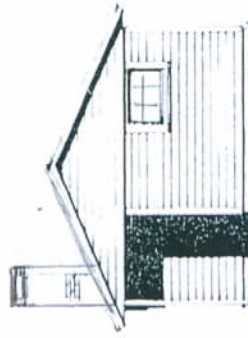

MOT SØR



MOT ØST

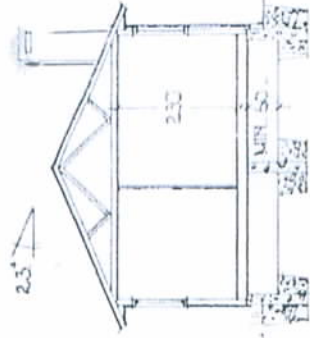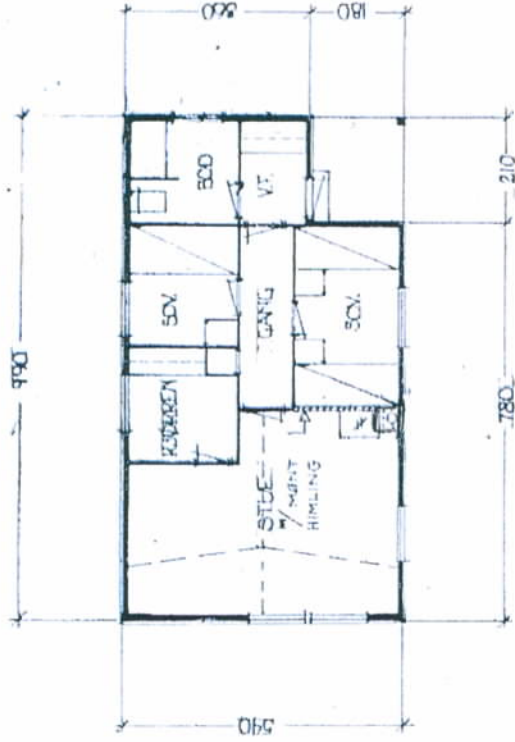

FB ENTRENE NR. 90 AS FLORVÅG BRUK 5001 BERGEN POSTBOKS 111 VALDRENSG. 1 TEL. 22 62 00 1970-1971	TEGN. NR. 1-9-74
	DATO 1-10-74
	BYGG 1-10-74
	BYGG 1-10-74
PLAN, SNITT OG TEGNINGER 1:50 1:50 1:50	BYGG 1-10-74

18/3-2014.
 OPPDATERT FASADE MED SPROSSER PÅ VINDUER OG
 SKORSTEIN PÅ INNSIDEN AV YTTERVEGG.
 OPPDATERT FASADE RETNINGER INT. AVTALE MED SØKSBEHANDLER.