




NORD

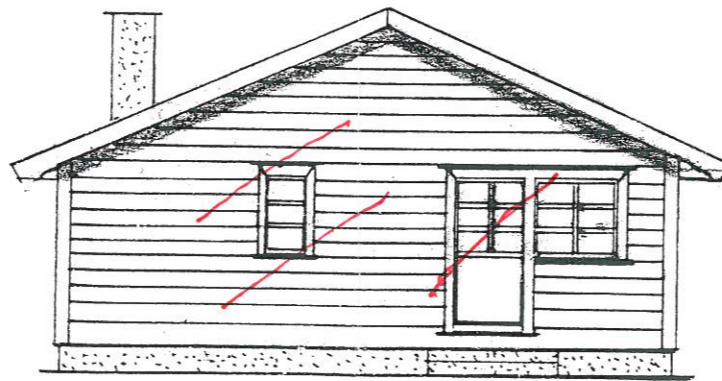


SØR

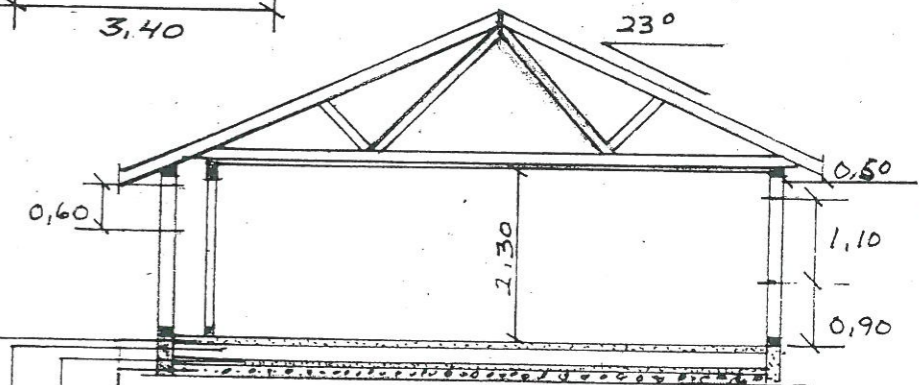

50 mm FINSTØP  
200 mm ISOPOR  
50 mm GROVSTØP  
100 mm AVRETTE KULLT

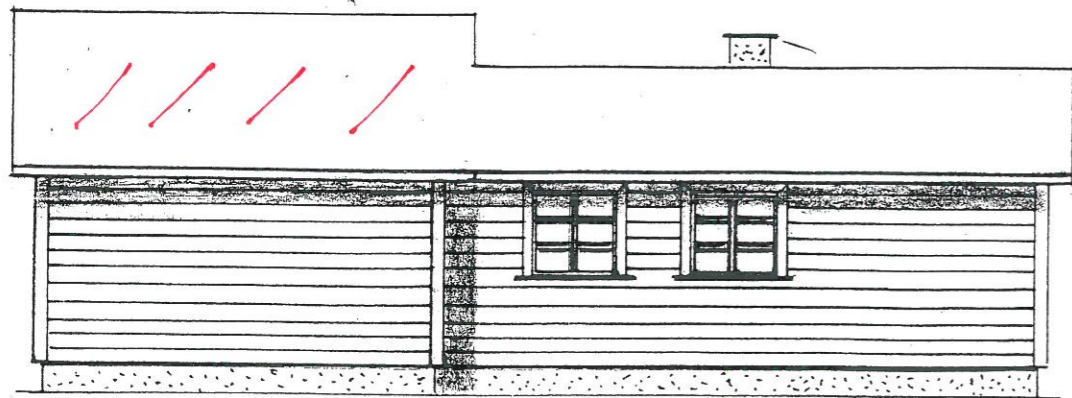

ØST

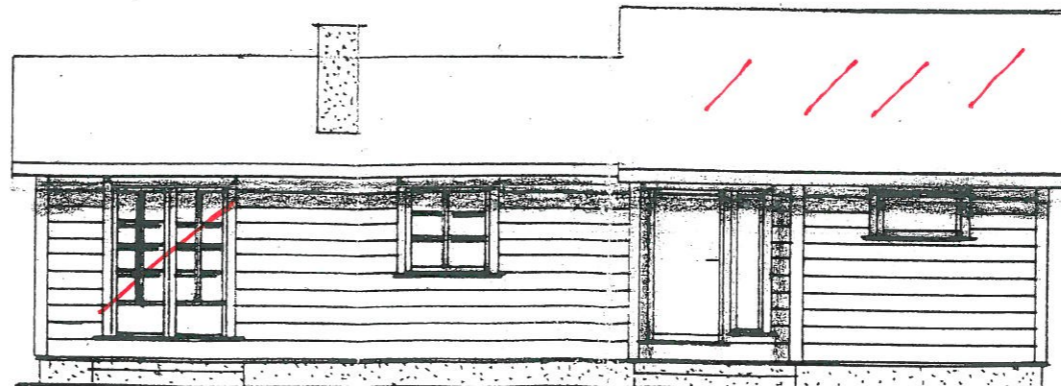

VEST

SKRAVERT TILBYGG MRK. RØDT

FRITIDSBYGG/HYTTE SOMMERHUS	MÅL 1:100
LINDÅS KOMMUNE GNR. 81 BNR. 16	TEG. DATO 23.12.13
RANDI OLSEN SKARELIEN 9 5174 MATHOPEN	