


Situasjonsplan for avkjørsel

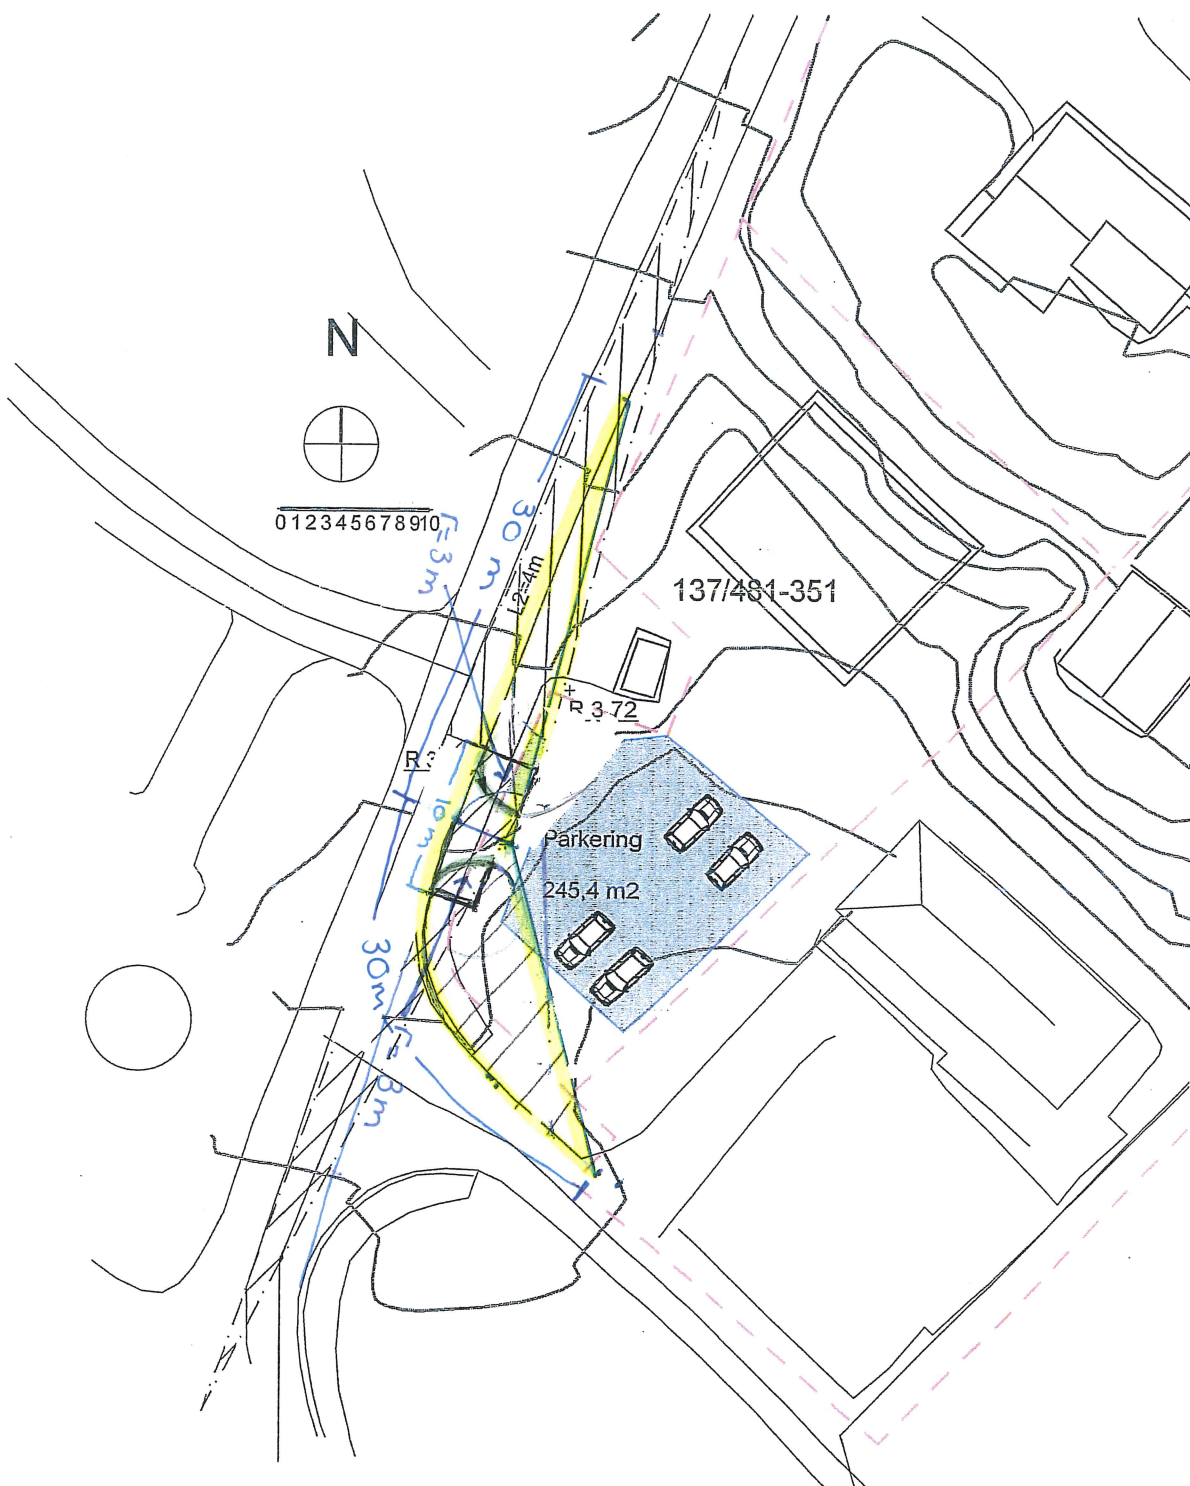

LINDÅS KOMMUNE
Teknisk drift VVA

04.04.2011

Prosjekt Villanger & Sønner Tomannsbolig - Alvermarka 2 Gnr 137 Bnr 481/351	KORRIGERT DATO	TEGNET ØS	KONTROLL	MÅLESTOKK 1:500	Alver Tegnekontor Ikenberget 10 56 35 00 36 - 922 89 719
	TEGNET DATO 300311	PROSJEKTNR. 2011015		MÅL	