


# Kontrollmålt for Gnr.18 Bnr.3<sup>5</sup>

## Hindenesfjorden

### Lindås Kommune

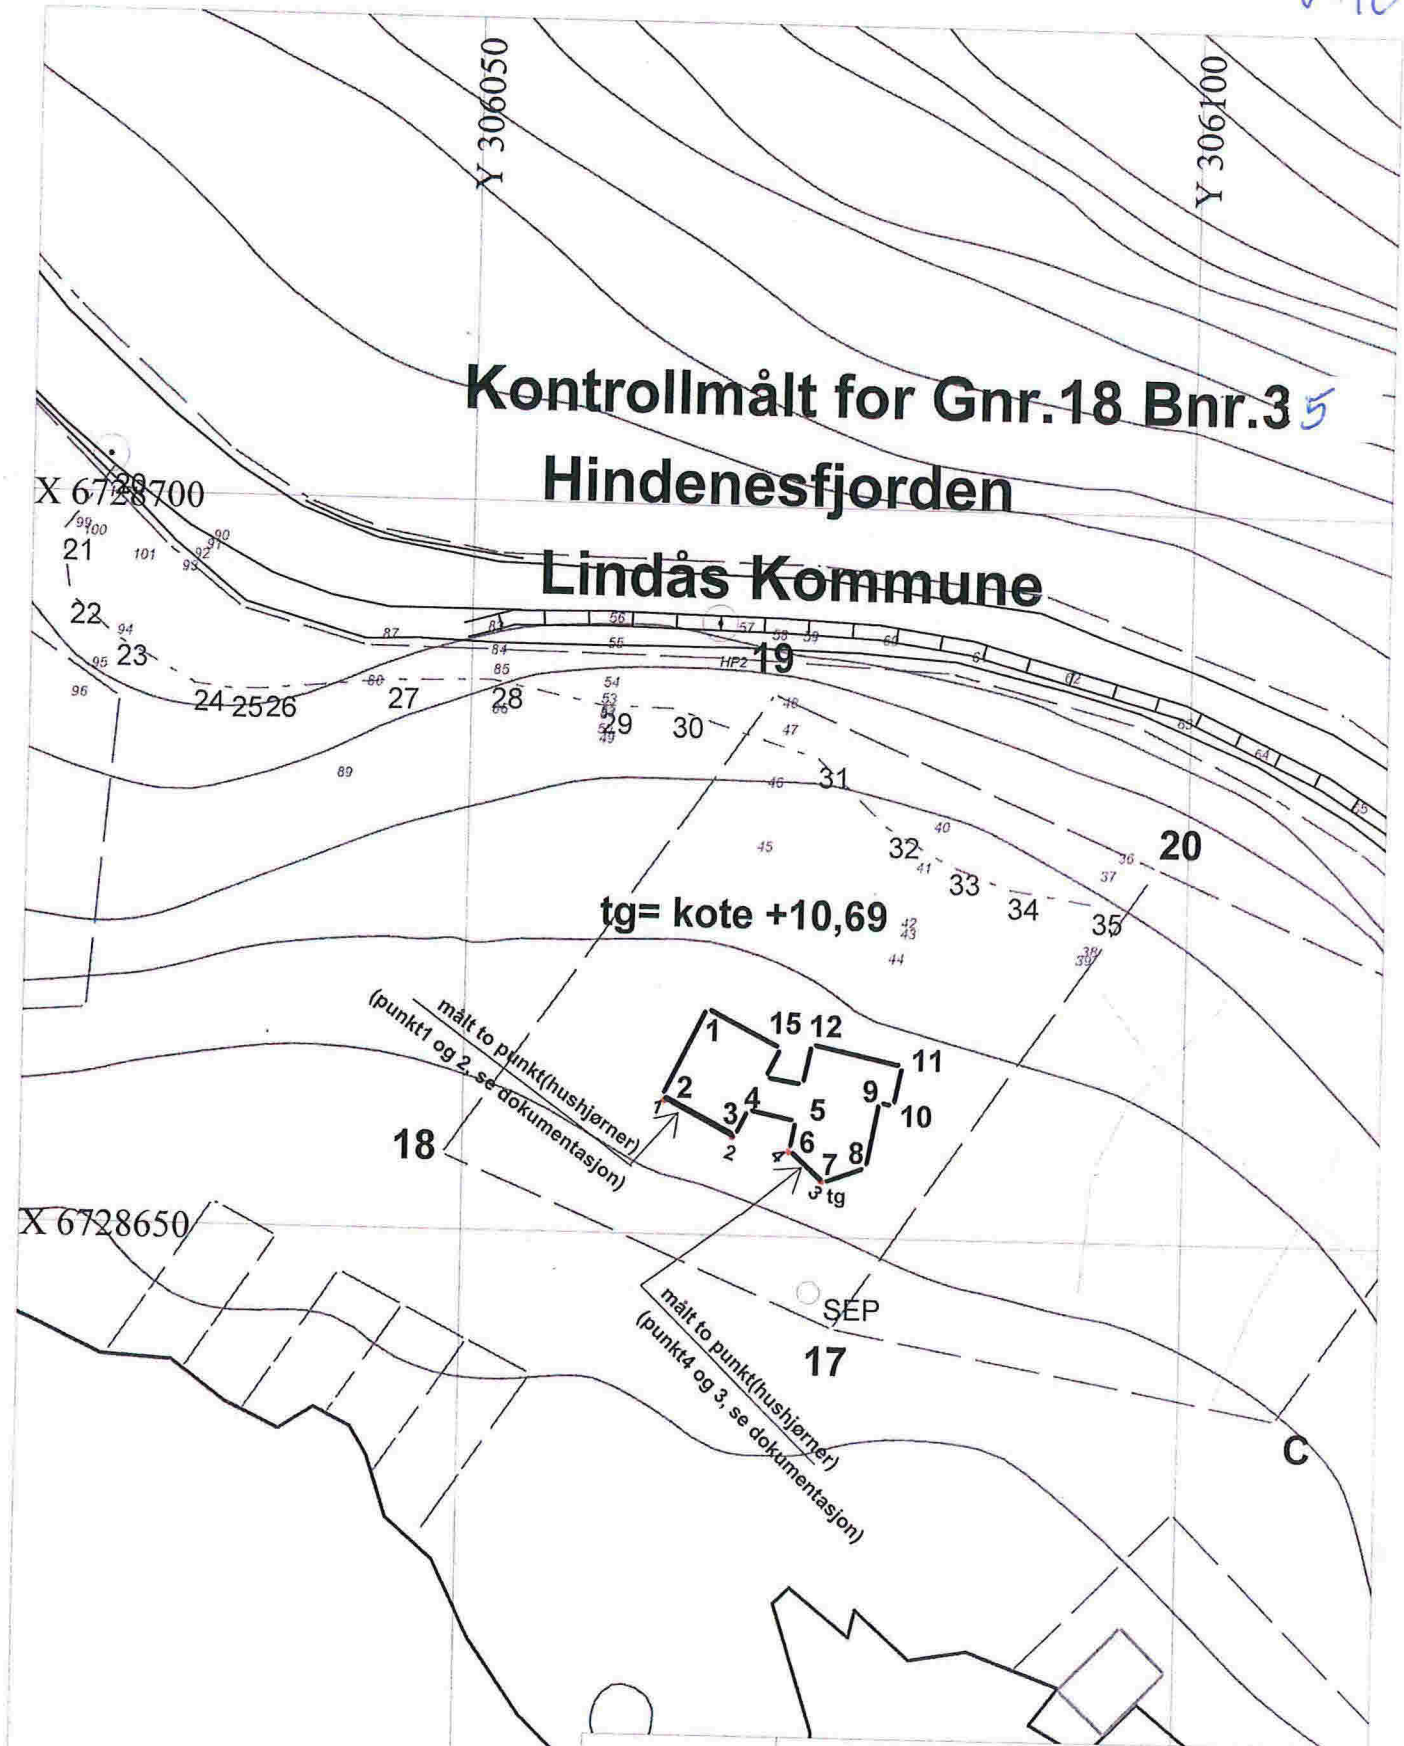

Kontrollmålt for Gnr.18 Bnr.3<sup>6 35</sup>  
 Hindenesfjorden, Lindås Kommune  
 Christian Brandt  
 Dato: 05/03/15  
 Målestokk 1:500  
 Innmålingstjenester as  
*Sjefred. Maden*



X 6728600