


01

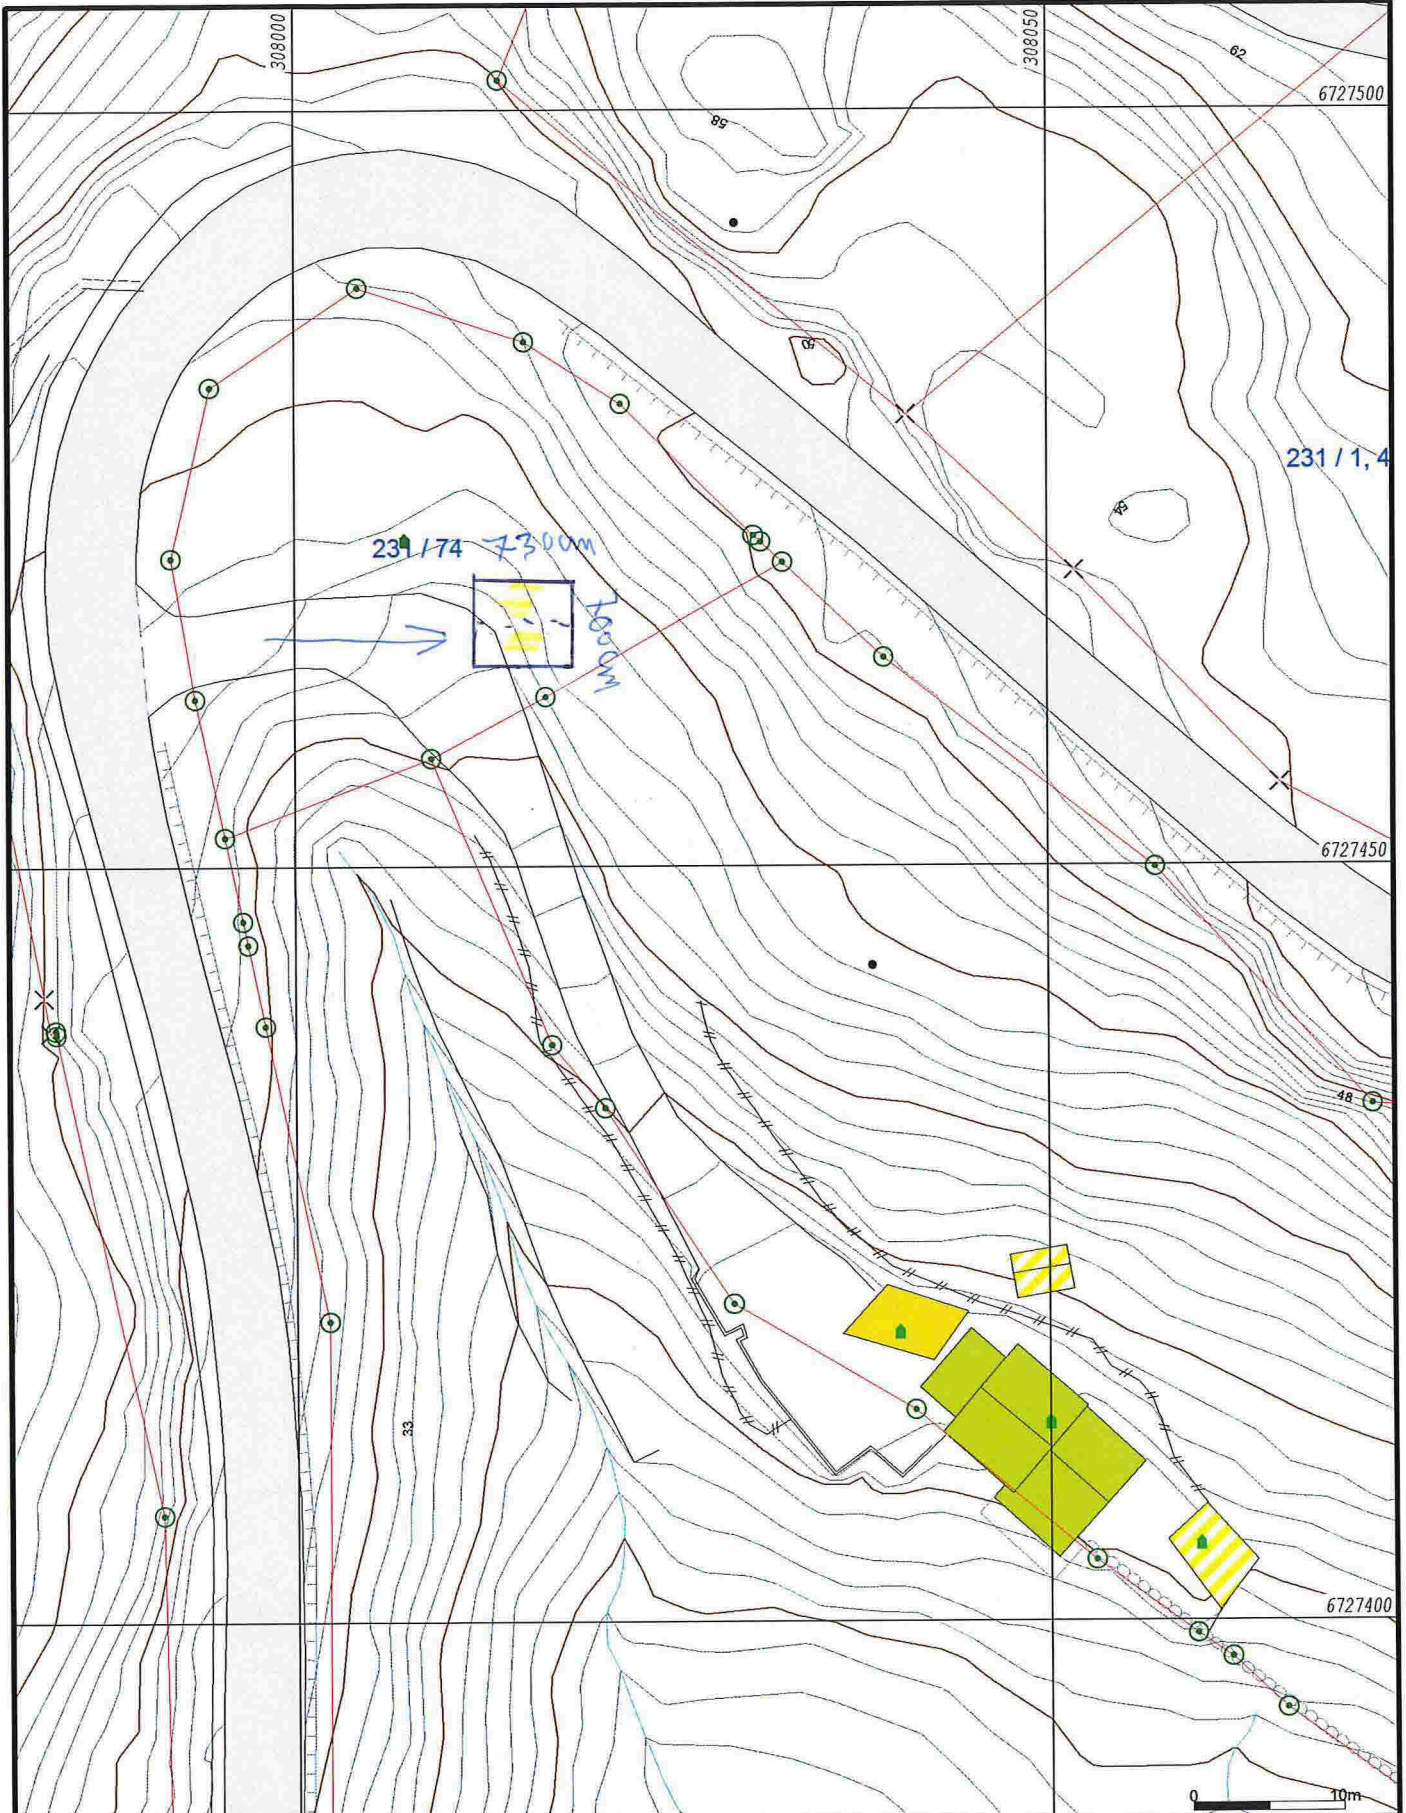

- Målte Grenser
- Registrerte Grenser
- ⊥ Udefinert grense
- ⊥ Terrengmålte grense
- ⊥ Konstruert grensepunkt
- Bolig
- Bustad m/leilighet
- Våningshus
- Større bustader
- Hytte/feriehus
- Garasje/utlhus
- Industri/lager
- Andre bygg



Lindås kommune
Geodata avdeling



Dato: 2014.03.05
Sign: lili

Målestokk
1:500

Beliggenhet og høyder må oppfattes som orienterende.