



Det er feil i grensene som ligg i kartet har derfor ikkje tatt dei med her. Gjerde her står i grensene. Sender e-post til Tommy Veland om grensene

Plasering gammelt drivhus. Det er 24m²

21/6

Tenkt ny plasering. Nytt drivhus 17m²

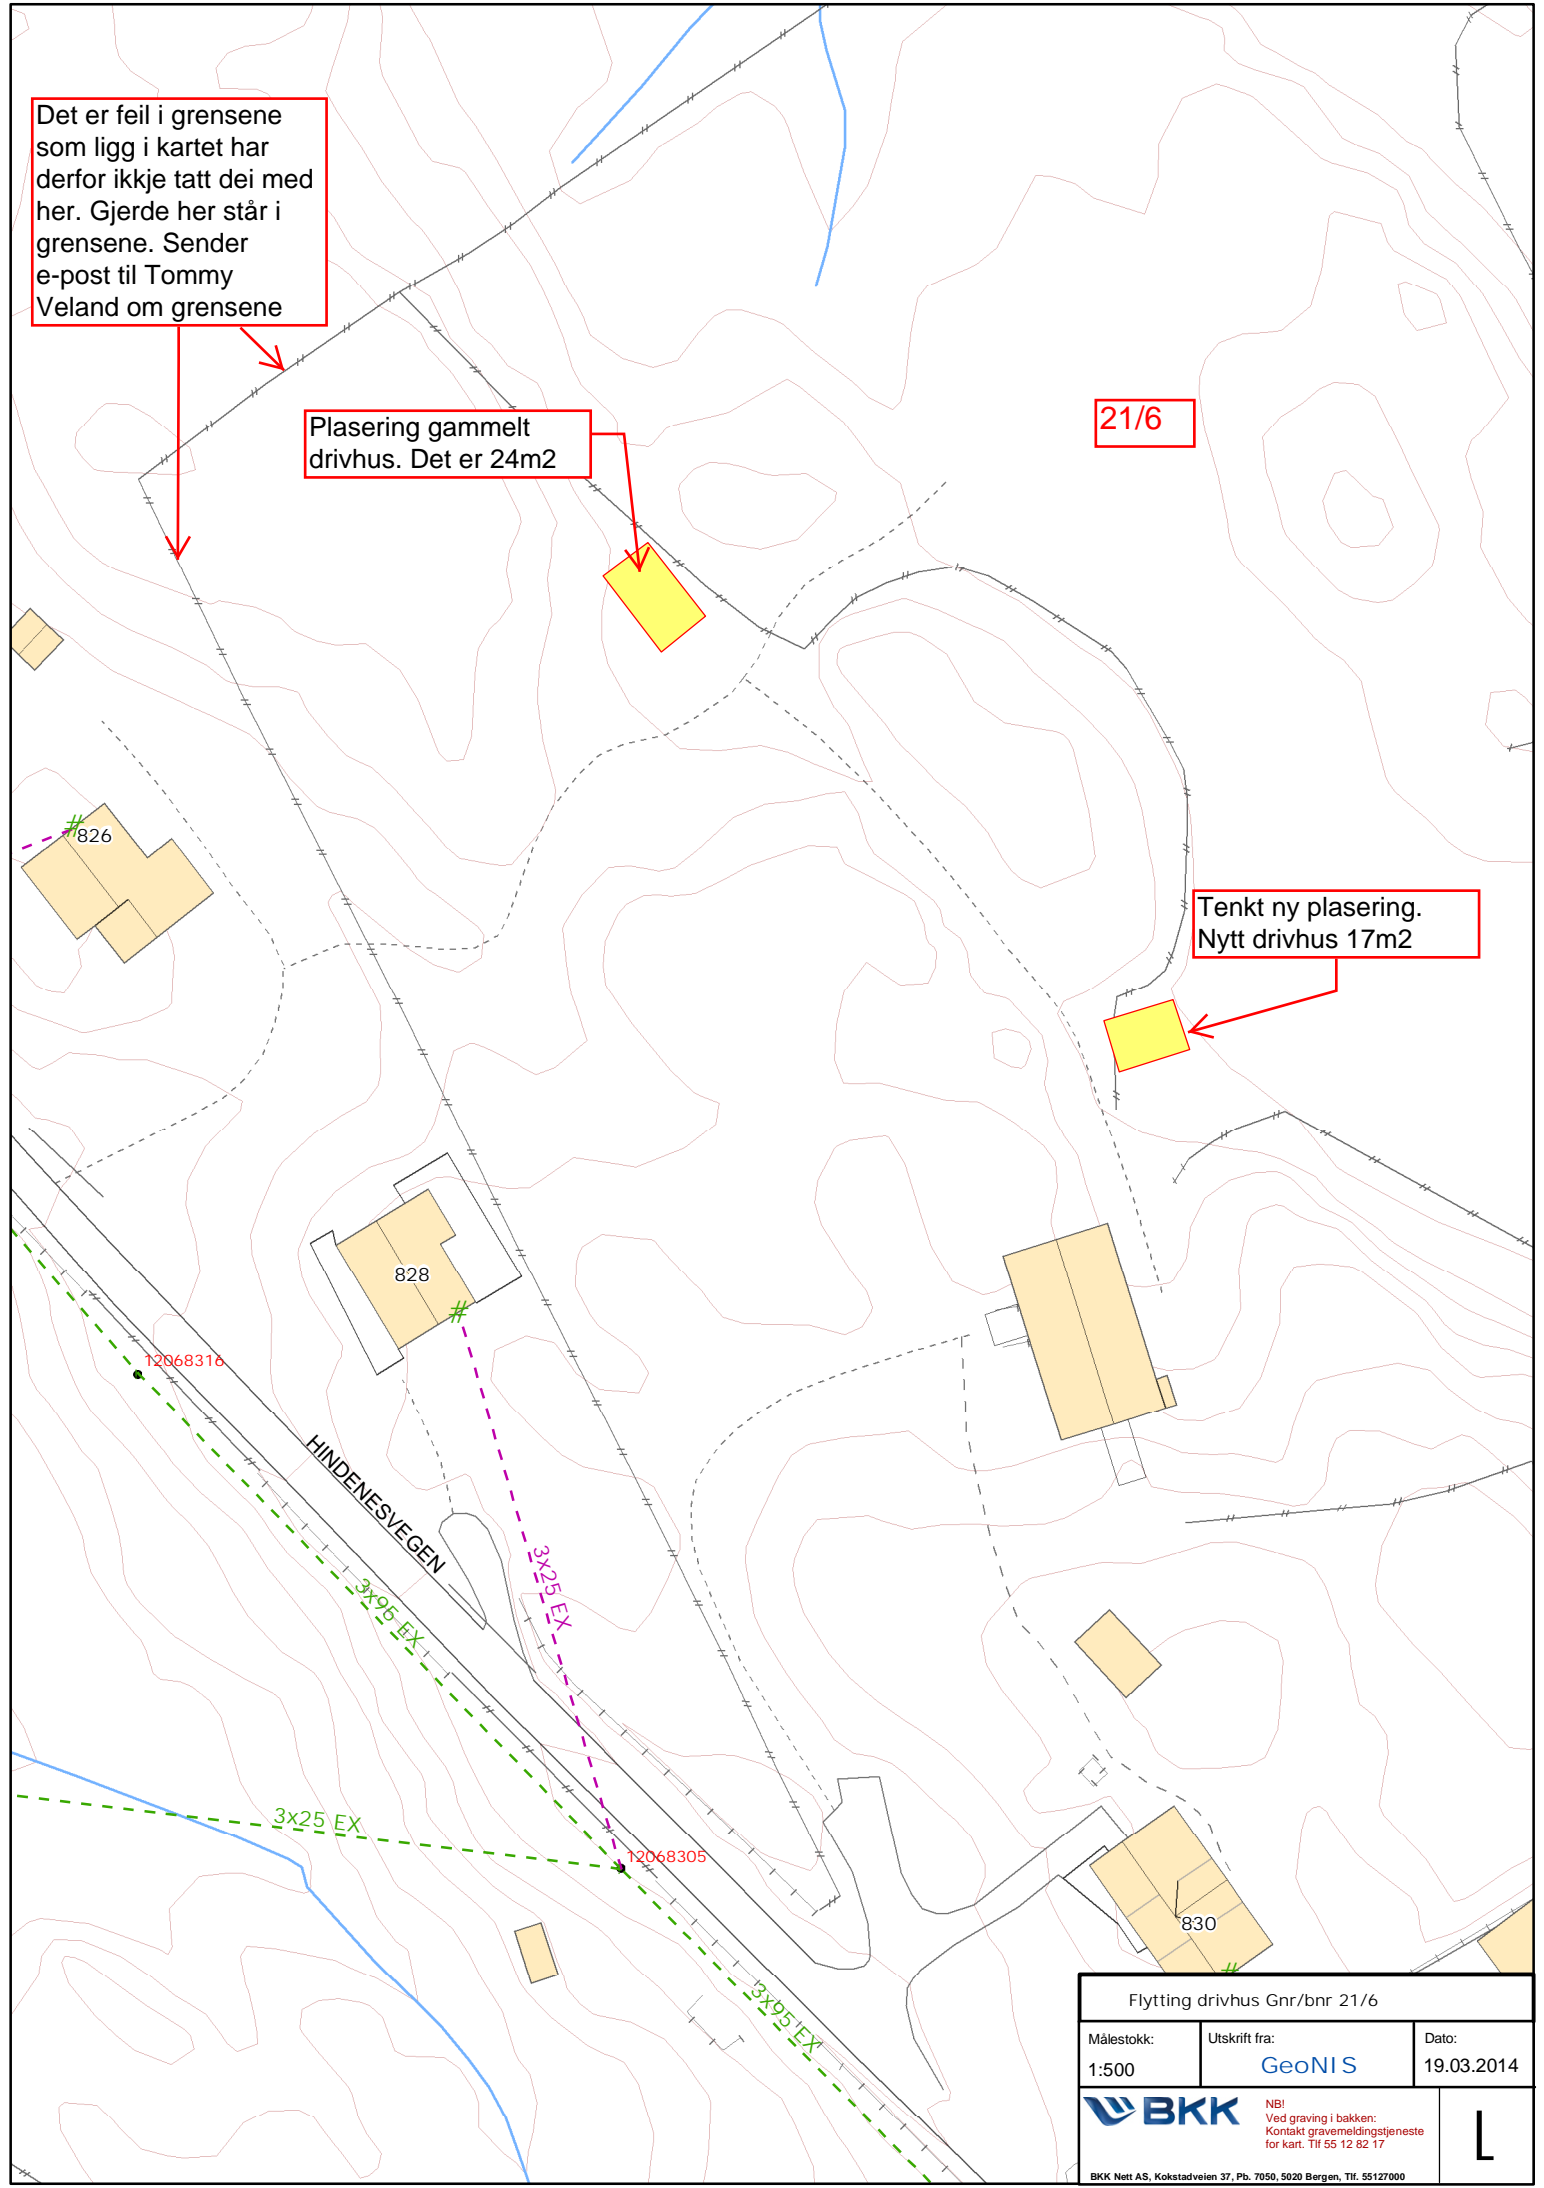

Flytting drivhus Gnr/bnr 21/6		
Målestokk: 1:500	Utskrift fra: GeoNIS	Dato: 19.03.2014
 NB! Ved graving i bakken: Kontakt gravemeldingstjeneste for kart. Tlf 55 12 82 17		L
BKK Nett AS, Kokstadveien 37, Pb. 7050, 5020 Bergen, Tlf. 55127000		