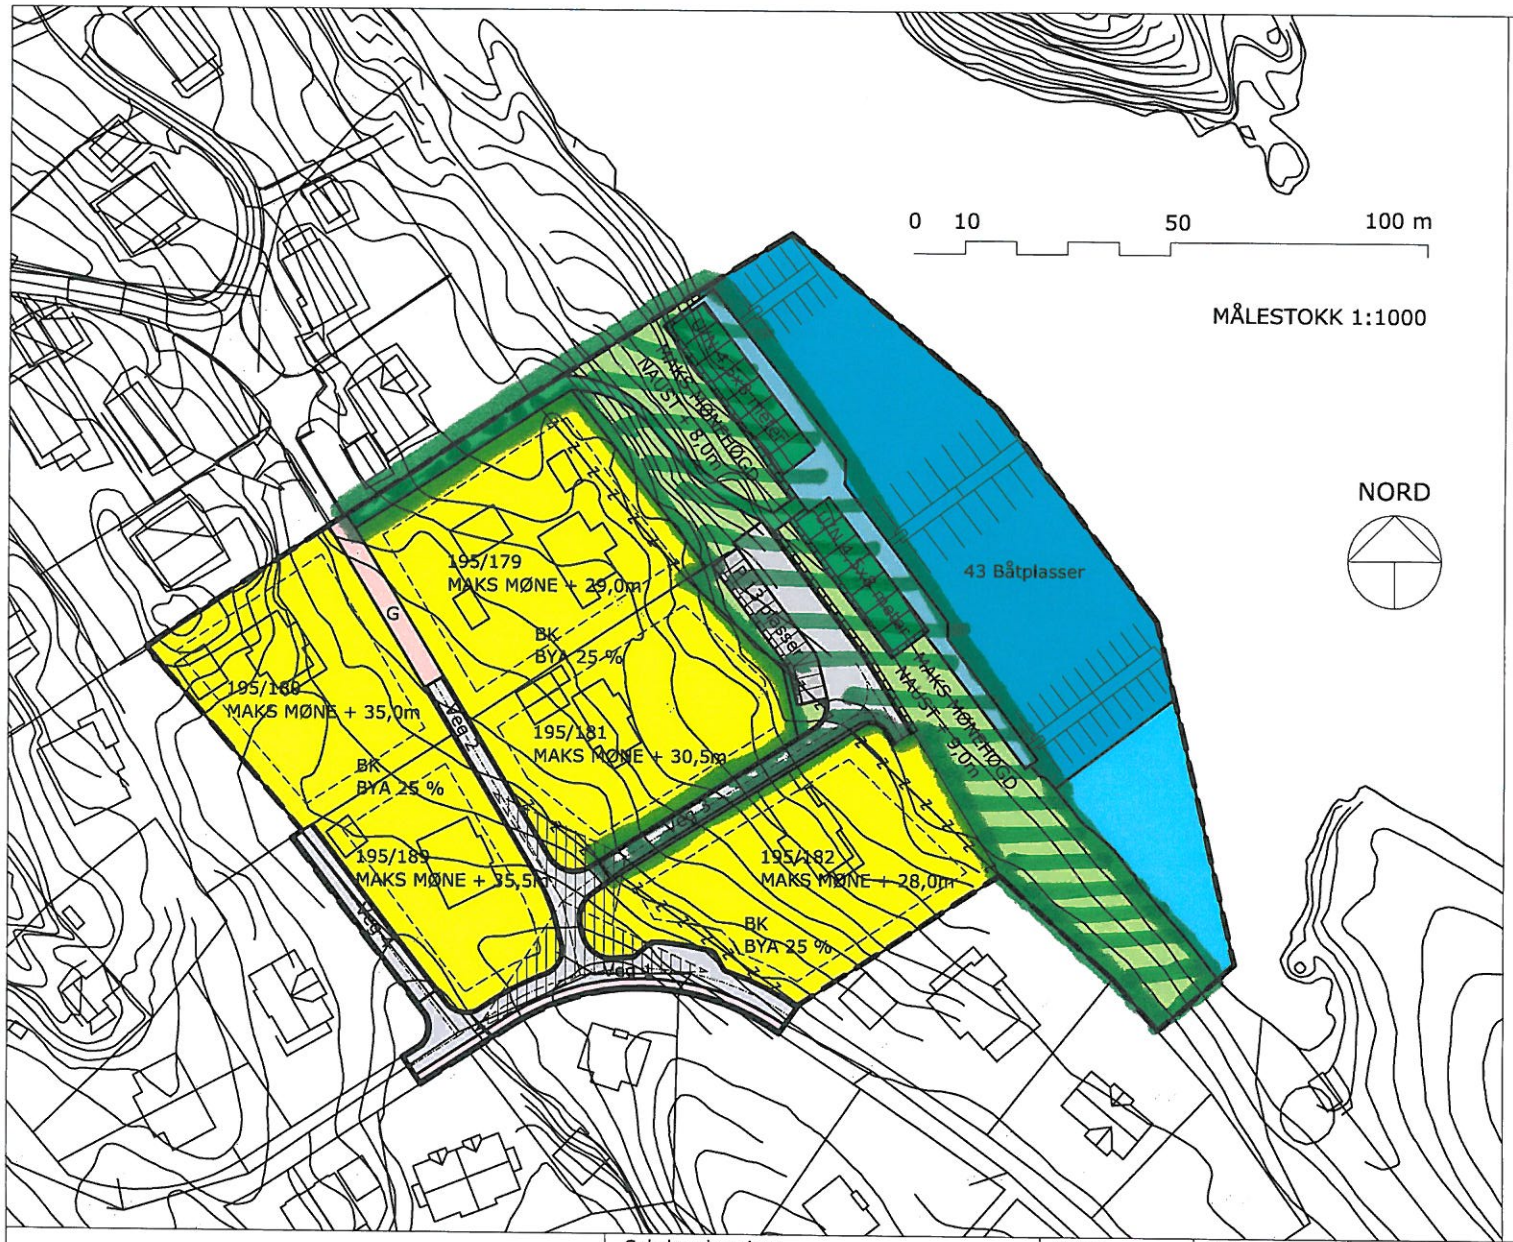

TEGNFORKLARING:

BEBYGGELSE OG ANLEGG (PBL § 12-5. nr 1)

- BK — 1112 Boligbebyggelse-konsentrert-småhusbebyggelse

SAMFERDSELSANLEGG OG TEKNISK INFRASTRUKTUR (PBL § 12-5. nr 2)

- 2001 Samferdselsanlegg
- 2011 Kjøre veg
- G — 2016 Gangveg
- 2018 Annen veggrunn
- 2041 Kai
- P — 2080 Parkering

GRØNNSTRUKTUR

- 3030 Turdrag

LANDBRUKS-, NATUR- OG FRILUFTSFORMÅL SAMT REINDRIFT (PBL § 12-5. nr 5)

- 5130 Friluftsformål

BRUK OG VERN AV SJØ OG VASSDRAG, MED TILHØRENDE STRANDSONE (PBL § 12-5. nr 6)

- 6710 Friluftsområde i sjø og vassdrag
- 6730 Småbåtanlegg i sjø og vassdrag
- U/N — 6750 Uthus/naust

LINJESYMBOLER

- RpGrense
- RpFormålGrense
- 1203 Regulert tomtegrense
- 1204 Eiendomsgrense som skal oppheves
- 1211 Byggegrense
- 1213 Planlagt bebyggelse
- 1221 Regulert senterlinje
- 1222 Frisiktlinje
- 1228 Regulert støttemur

Tiltakshaver:
Leknes Brygge AS, Kvassnesveien 11, 5914 Isdalstø

Reguleringsplanen er utarbeidet av:
Arkitekt Mette Kyed Thorson, Kvalen, N-5955 Lindås
Tlf +47 901 48 834 E-post: mktho@online.no P.nr.0828
03.11.2010 revidert 20.6.2011

Sakshandsaming:	Dato:	Saksnr.	Signatur
Kunngjøring av oppstart	16.09.2009		Julie Daling
1. gangs handsaming i planutvalget	01.06.2011	130/11	Chr. H. Reinshol
Offentlig ettersyn	02.07.-13.08.2011		Chr. H. Reinshol
2. gangs handsaming i planutvalget	14.09.2011	183/11	Chr. H. Reinshol
Kommunestyrets vedtak	22.09.2011	106/11	Chr. H. Reinshol
Kunngjering vedtak	05.10.2011		Chr. H. Reinshol
Endelig vedteken plan, underskrift fagleiar			

LINDÅS KOMMUNE

Del av Gnr 195, Leiknes

SUNDSBAKKEN, DETALJREGULERING

PlanId 1263-200909