



Nabovarsel

sendes til berørte naboer og gjenboere
plan- og bygningsloven av 27. juni 2008 nr. 71 § 21-3

LINDÅS KOMMUNE	
Klasserinnr.	
25. 03. 2015	
Ark. saksnr. 15/3	Løpenr.
Saksnr.	Tilgangskode

Til (nabo/gjenboer)
Lindås kommune, Egedomsavdeling Kvernhusmyrane 20 5914 ISDALSTØ

Tiltak på eiendommen:			
Gnr.	Bnr.	Festenr.	Seksjonsnr.
195	180		
Eiendommens adresse			
Storneset 18A			
Postnr.		Poststed	
5915		HJELMÅS	
Kommune			
Lindås Kommune			
Eier/fester			

Som eier/fester av:			
Gnr.	Bnr.	Festenr.	Seksjonsnr.
195	187		
Eiendommens adresse			
Kommunal veg			

Det varsles herved om			
<input type="checkbox"/> Nybygg	<input type="checkbox"/> Anlegg	<input type="checkbox"/> Endring av fasade	<input type="checkbox"/> Riving
<input checked="" type="checkbox"/> Påbygg/tilbygg	<input type="checkbox"/> Skilt/reklame	<input type="checkbox"/> Innhegning mot veg	<input type="checkbox"/> Bruksendring
<input type="checkbox"/> Midlertidig bygning, konstruksjon eller anlegg	<input type="checkbox"/> Antennesystem	<input type="checkbox"/> Oppretting/ending av matrikkelenhet (eiendomsdeling) eller bortfeste	<input type="checkbox"/> Annet

Dispensasjon etter plan- og bygningsloven kapittel 19			
<input type="checkbox"/> Plan- og bygningsloven med forskrifter	<input type="checkbox"/> Kommunale vedtekter	<input type="checkbox"/> Arealplaner	<input type="checkbox"/> Vegloven
			Vedlegg nr. B -

Arealdisponering		
Sett kryss for gjeldende plan		
<input type="checkbox"/> Arealdel av kommuneplan	<input checked="" type="checkbox"/> Reguleringsplan	<input type="checkbox"/> Bebyggelsesplan
Navn på plan		
1263-200909 Sundsbakken		


Beskriv nærmere hva nabovarslet gjelder	
Utviding av terrasse ca 40 m2, mot nord og aust	
Vedlegg nr. Q -	

Spørsmål vedrørende nabovarsel rettes til			
Foretak/tiltakshaver			
Arve Larssen			
Kontaktperson, navn	E-post	Telefon	Mobil
Arve Larssen	arve.larssen@bkk.no		
Søknaden kan ses på hjemmeside: (ikke obligatorisk)			

Merknader sendes til	
Eventuelle merknader skal være mottatt innen 2 uker etter at dette varsel er sendt. Ansvarlig søker/tiltakshaver skal sammen med søknad sende innkomne merknader og redegjøre for ev. endringer.	
Navn	Postadresse
Arve Larssen	Storneset 20A
Postnr.	E-post
5915	arve.larssen@bkk.no

Vedlegg			
Beskrivelse av vedlegg	Gruppe	Nr. fra – til	Ikke relevant
Dispensasjonssøknad/vedtak	B	—	<input type="checkbox"/>
Situasjonsplan	D	1 – 1	<input type="checkbox"/>
Tegninger snitt, fasade	E	1 – 3	<input type="checkbox"/>
Andre vedlegg	Q	—	<input type="checkbox"/>

Underskrift		
Sted	Dato	Underskrift ansvarlig søker eller tiltakshaver
Storneset	04.03.2015	
		Gjentas med blokkbokstaver ARVE LARSEN

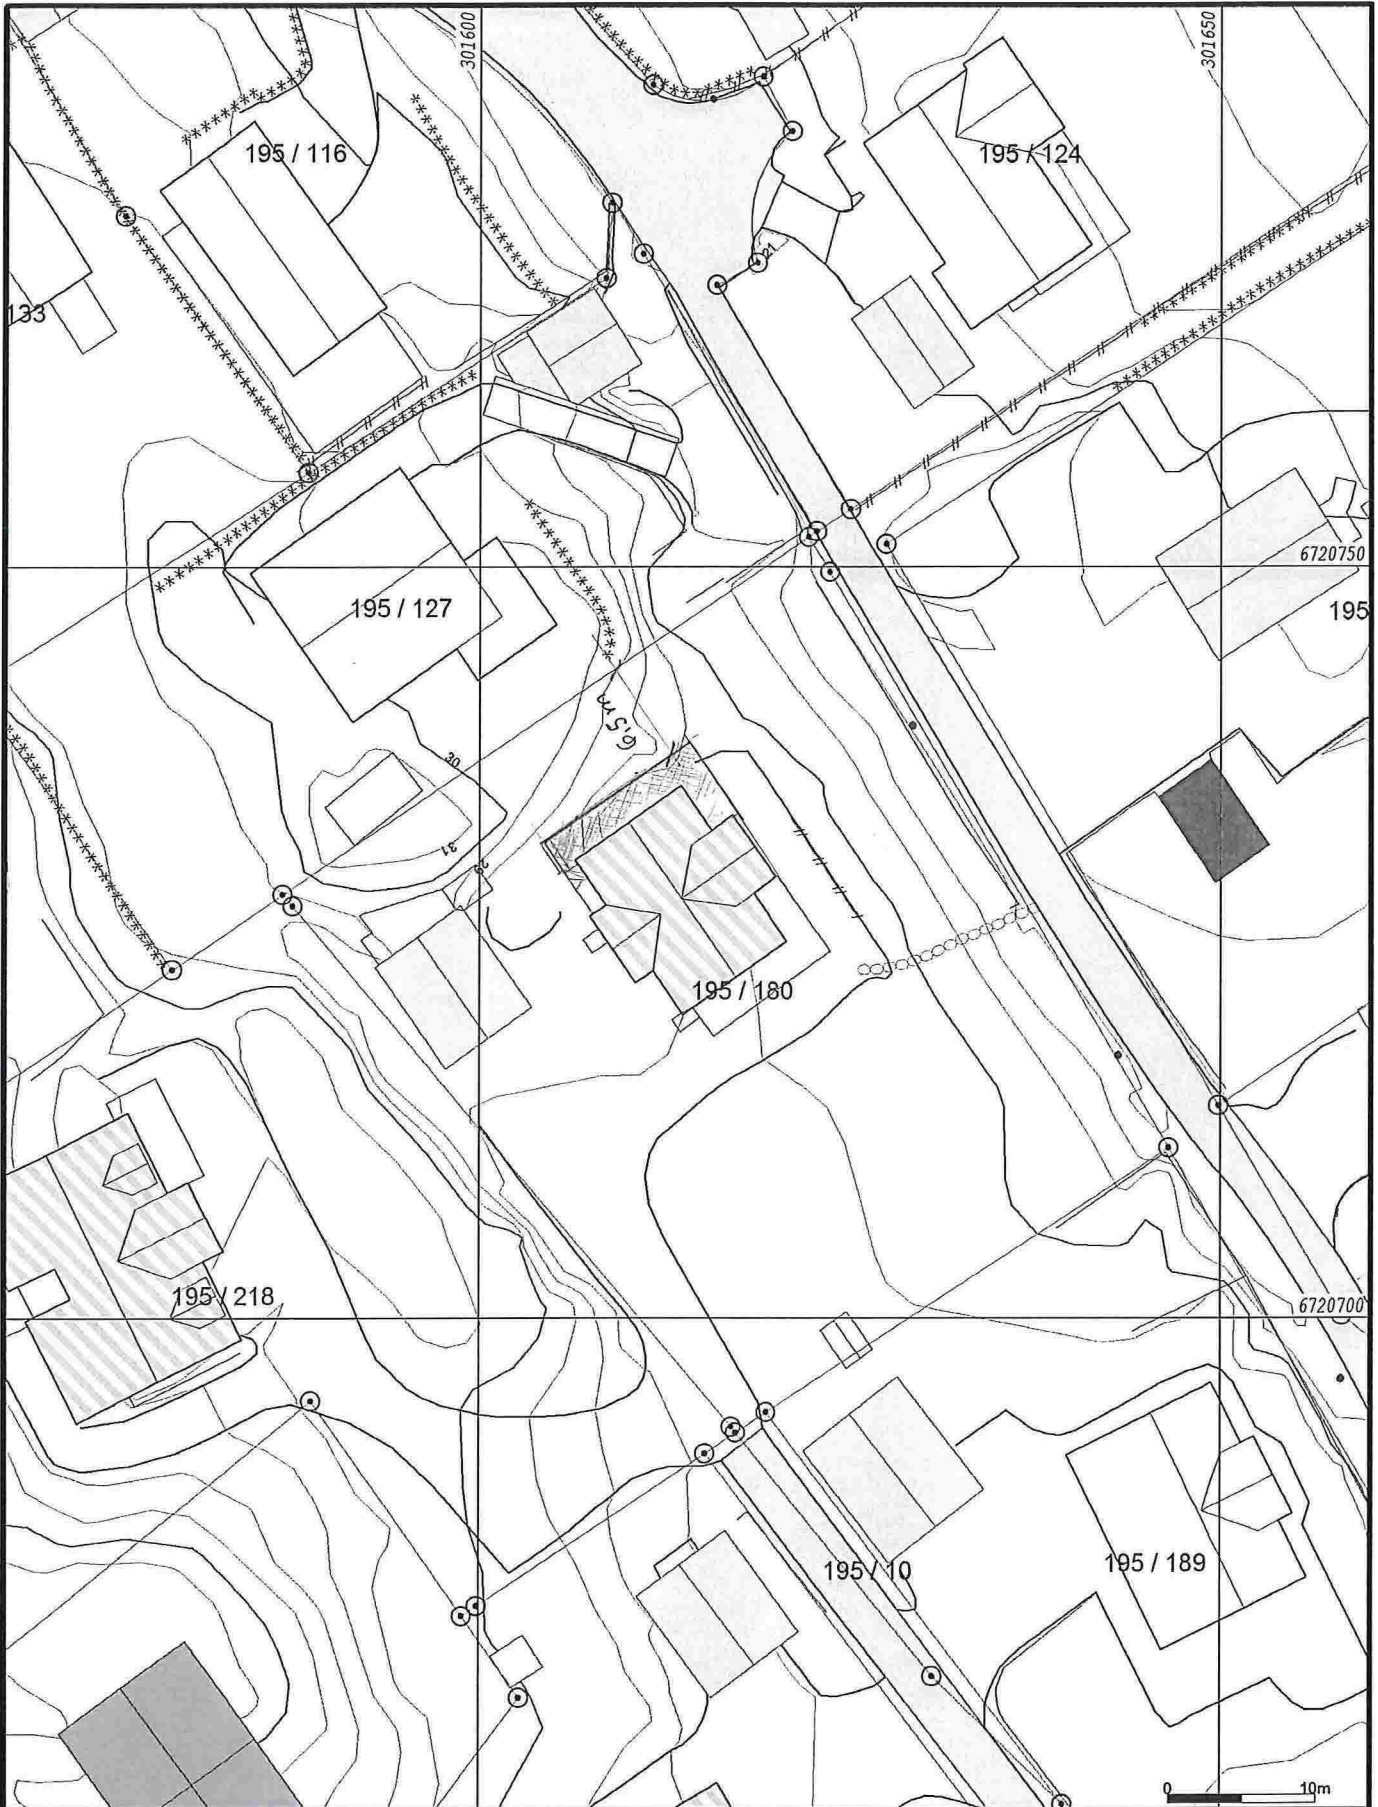

- Målte Grenser
- Registrerte Grenser
- ⊕ Udefinert grense
- ⊕ Terrengmålte grense
- ⊕ Konstruert grensepunkt
- Bolig
- Bustad nu/leilighet
- Våningshus
- Storre bustader
- Hytte/feriehus
- Garasje/uthus
- Industri/lager
- Andre bygg

Beliggenhet og høyder må oppfattes som orienterende.



Lindås kommune
Geodata avdeling


Utviding terrasse
Arve Larssen

Dato: 2015.01.19
Sign: liei

Gnr 195 bnr 180



Målestokk
1:500

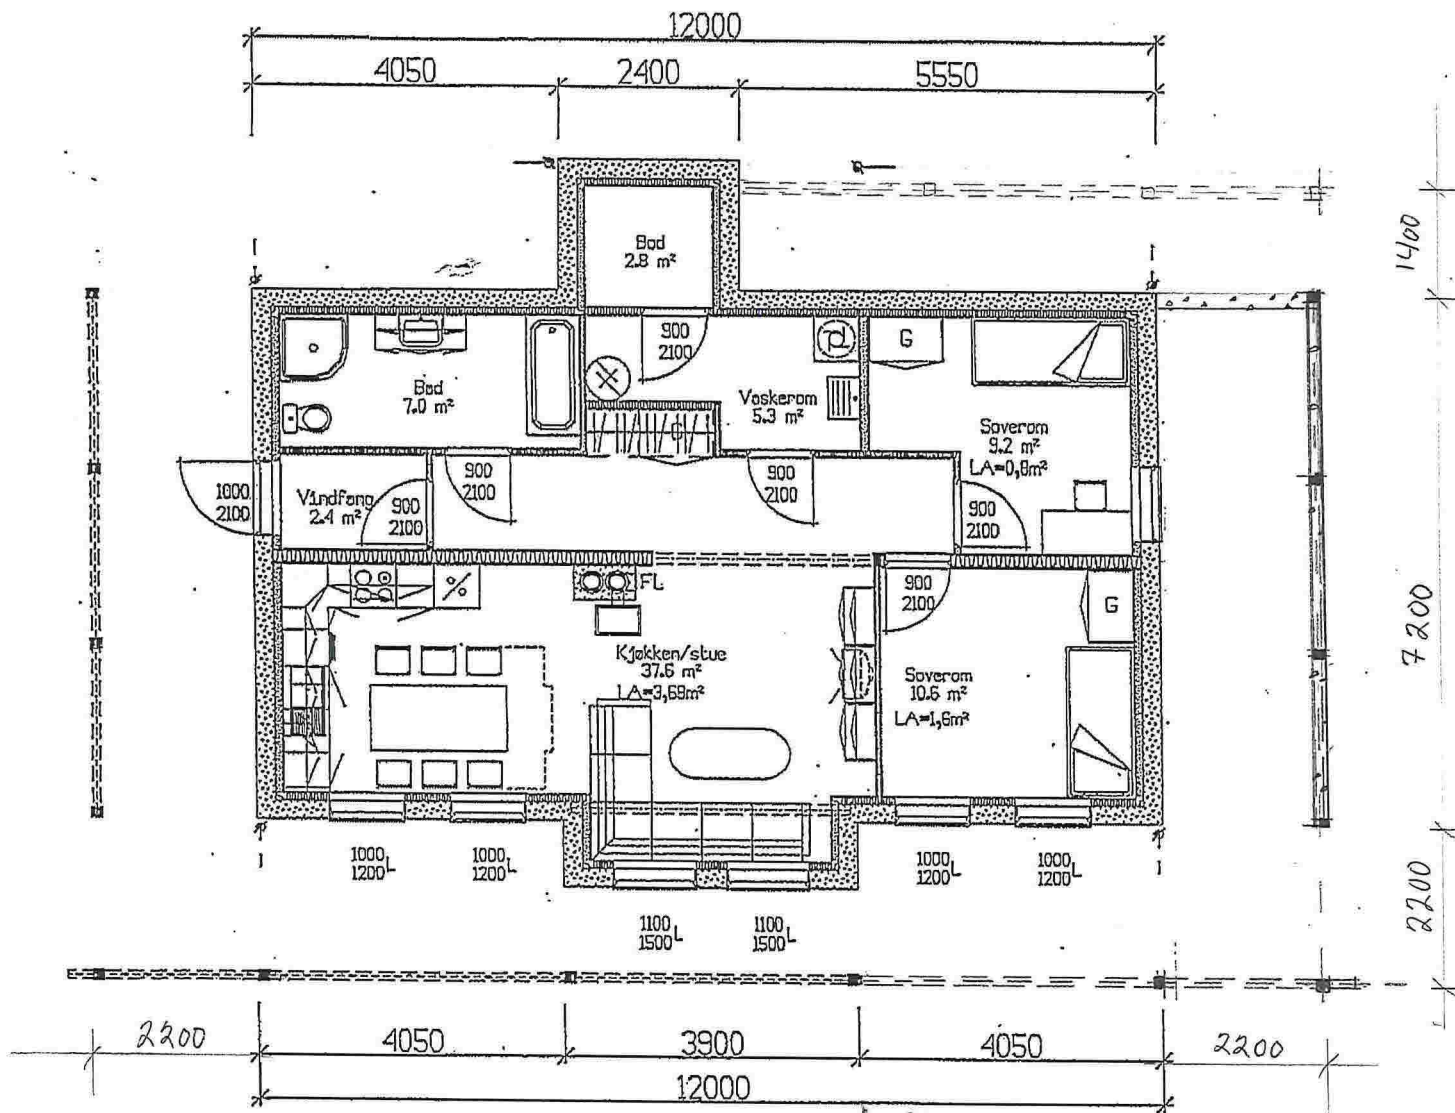

Utviding terrasse
 1 etg / kjeller
 M 1:100 A4
 Arve Larssen

Eks + NY.

ANMELDINGSTEGNING
 HOVEDETASJE / KJELLER

TILTAKSHVER:
 ARVE LARSEN
 MOLDEKLEIV
 5918 FREKHAUG

LEVERANDØR:
 WALDE BYGGEVARE AS
 HOLME
 5918 FREKHAUG

TILTAK:
 REV.KAT.HUS 2002
 STORNESET AUST
 LINDAS KOMMUNE

ANSVULIG PROSJEKTERENDE:
 BYGGMANN GRUPPEN AS


GAR 195
 BNR 180

BYGGMANN®


MÅL:	1:100	PROSJEKT EG AS:	1020-03
DATE:	31.01.03	PROSJEKT L&H AS:	
TEGNER:	OILH	BOOK. NR:	1998001957
		ARK:	





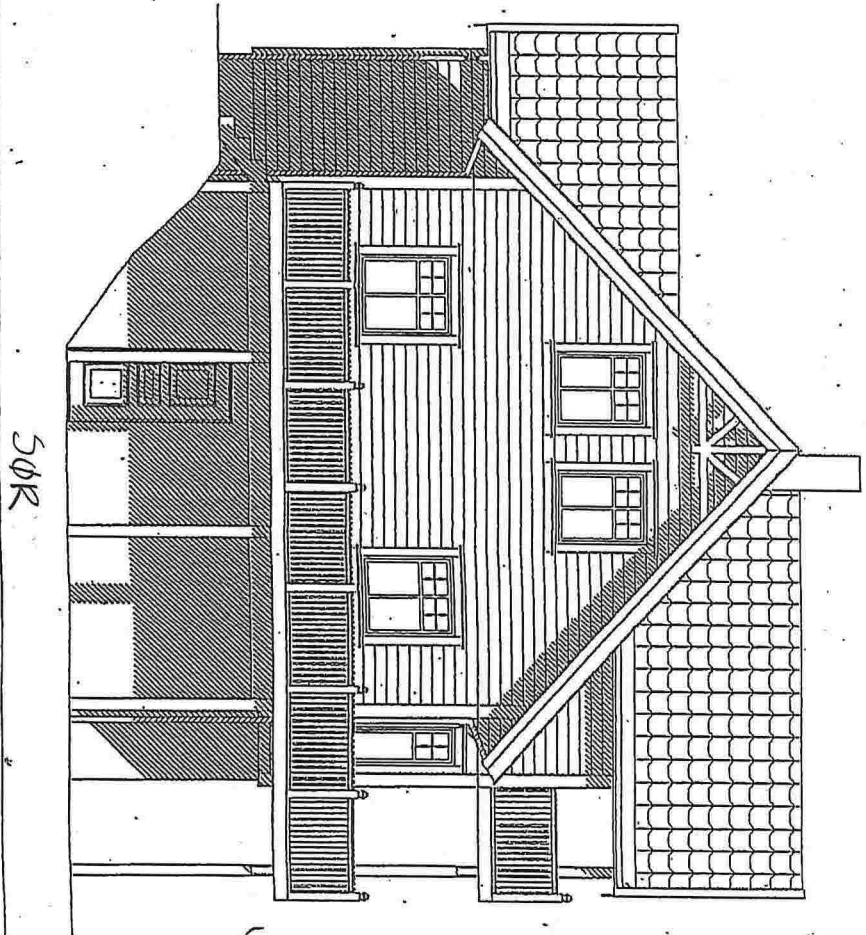


Aust
EKS NY

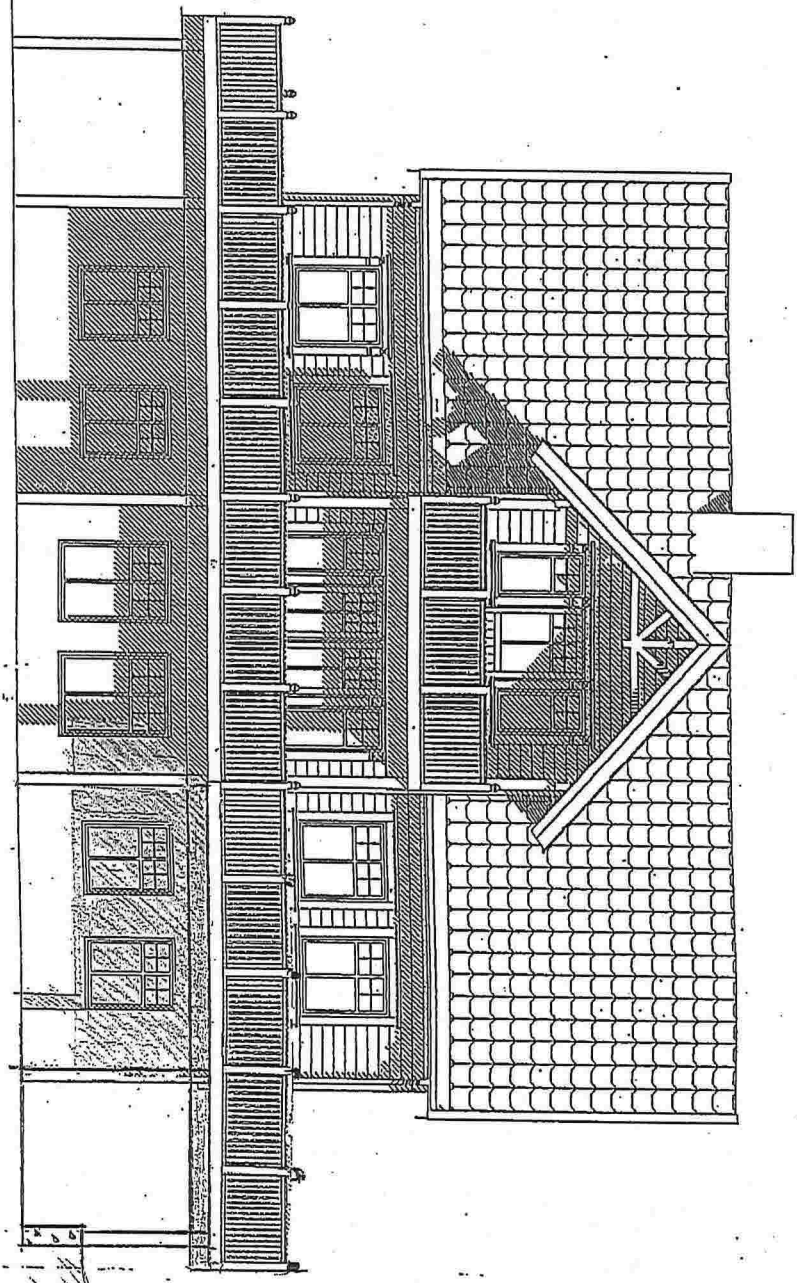

Vest
NY EKS

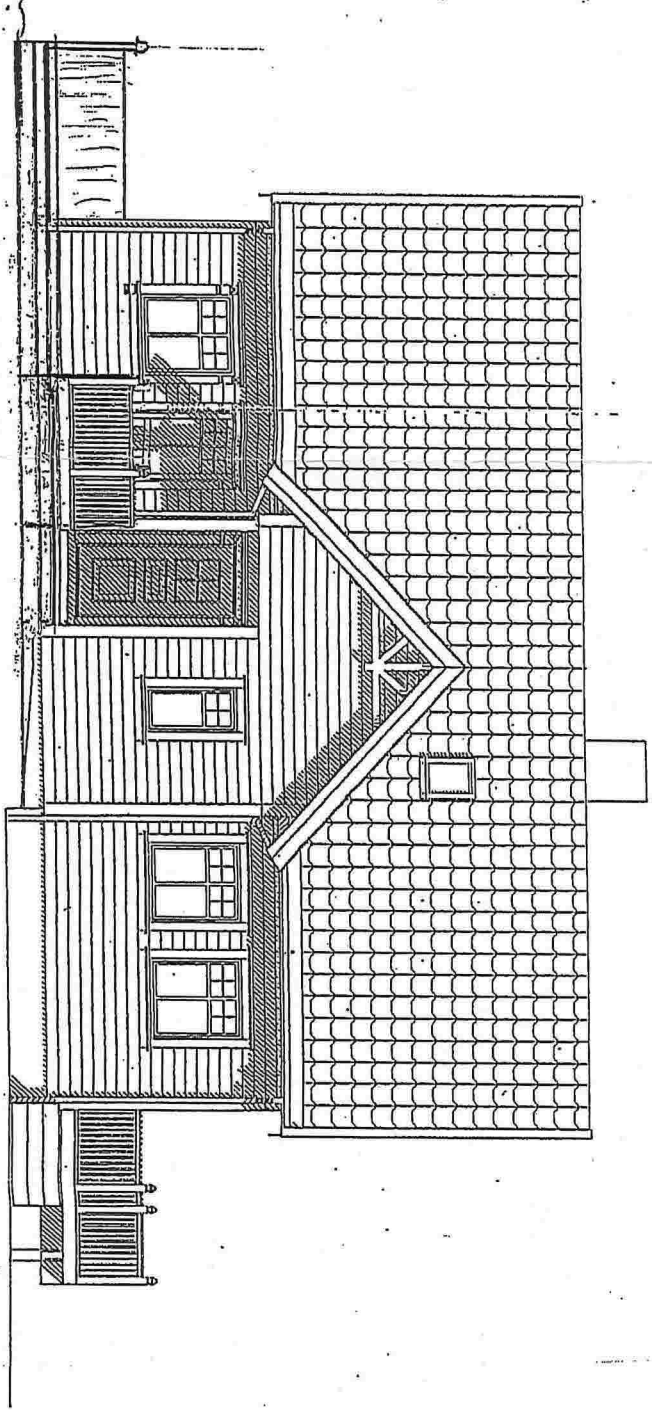

NY
NORD

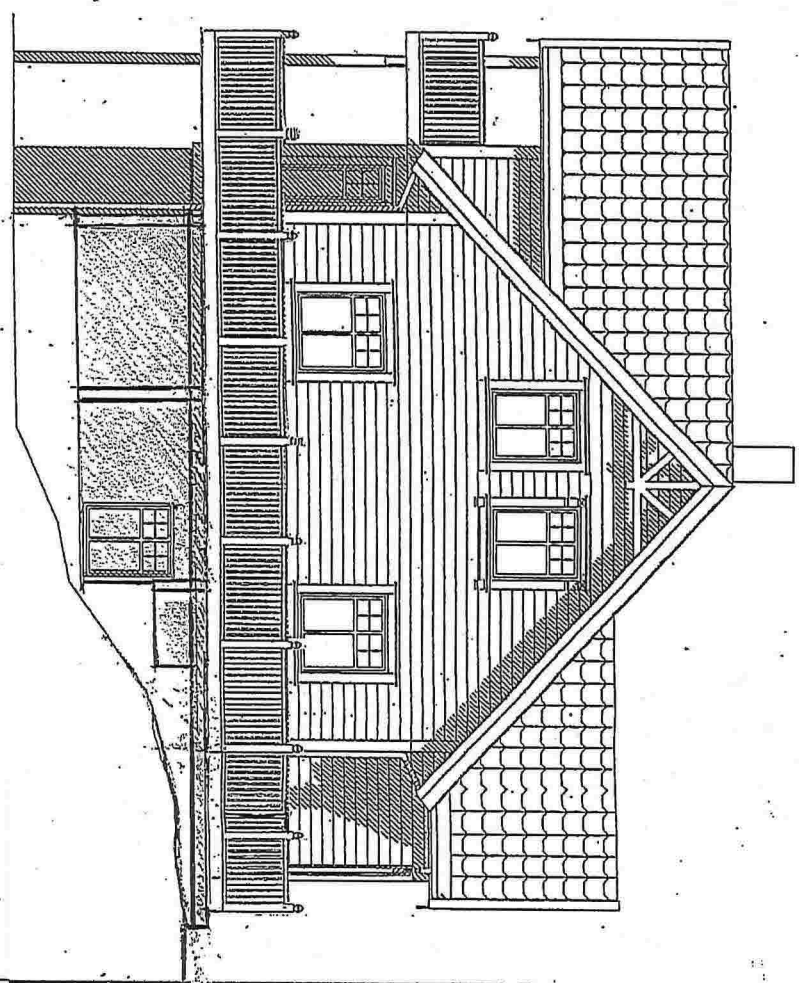

ANMELDINGSTEGNING
ALLE FASADER

TILTAKSHAVER:
ARVE LARSSEN
MOLDEKLEIV
5918 FREKHAUG

LEVERANDØR:
WALDE BYGGEVARE AS
HOLME
5918 FREKHAUG

TILTAK:
REV.KAT.HUS 2002
STORNESET AUST
LINDAS KOMMUNE

ANSVALLIG PROSJEKTERENDE:
BYGGMANN GRUPPEN AS

ENR: 195 ENR: 180

BYGGMANN®

MÅL:	1:100	PROSJEKT BG AS:	1020-03
DATE:	31.01.03	PROSJEKT L&H AS:	
TEGNER:	OILH	GODKJ. NR:	1998001957
www.byggmann.no		ARK:	501



Nabovarsel.

TEGNINGEN MÅ IKKE KOPIERES ELLER BENYTTES VED UTFØRELSE AV ARBEIDET UTEN MEDVIRNING FRA BYGGMANN GRUPPEN AS
TEGNINGEN ER IKKE GYLDIG UTEN KVALITETSSIKRINGSYSTEMET TIL BYGGMANN GRUPPEN AS.