


ambita

Kommune: 1263 Lindås
Eiendom: 1263/134/167

Nytt areal	1447m ²
Nytt areal	1522m ²
Opphevede grenser	
Nytt areal	157m ²

Målestokk 1:1000
Dato: 23.9.2014

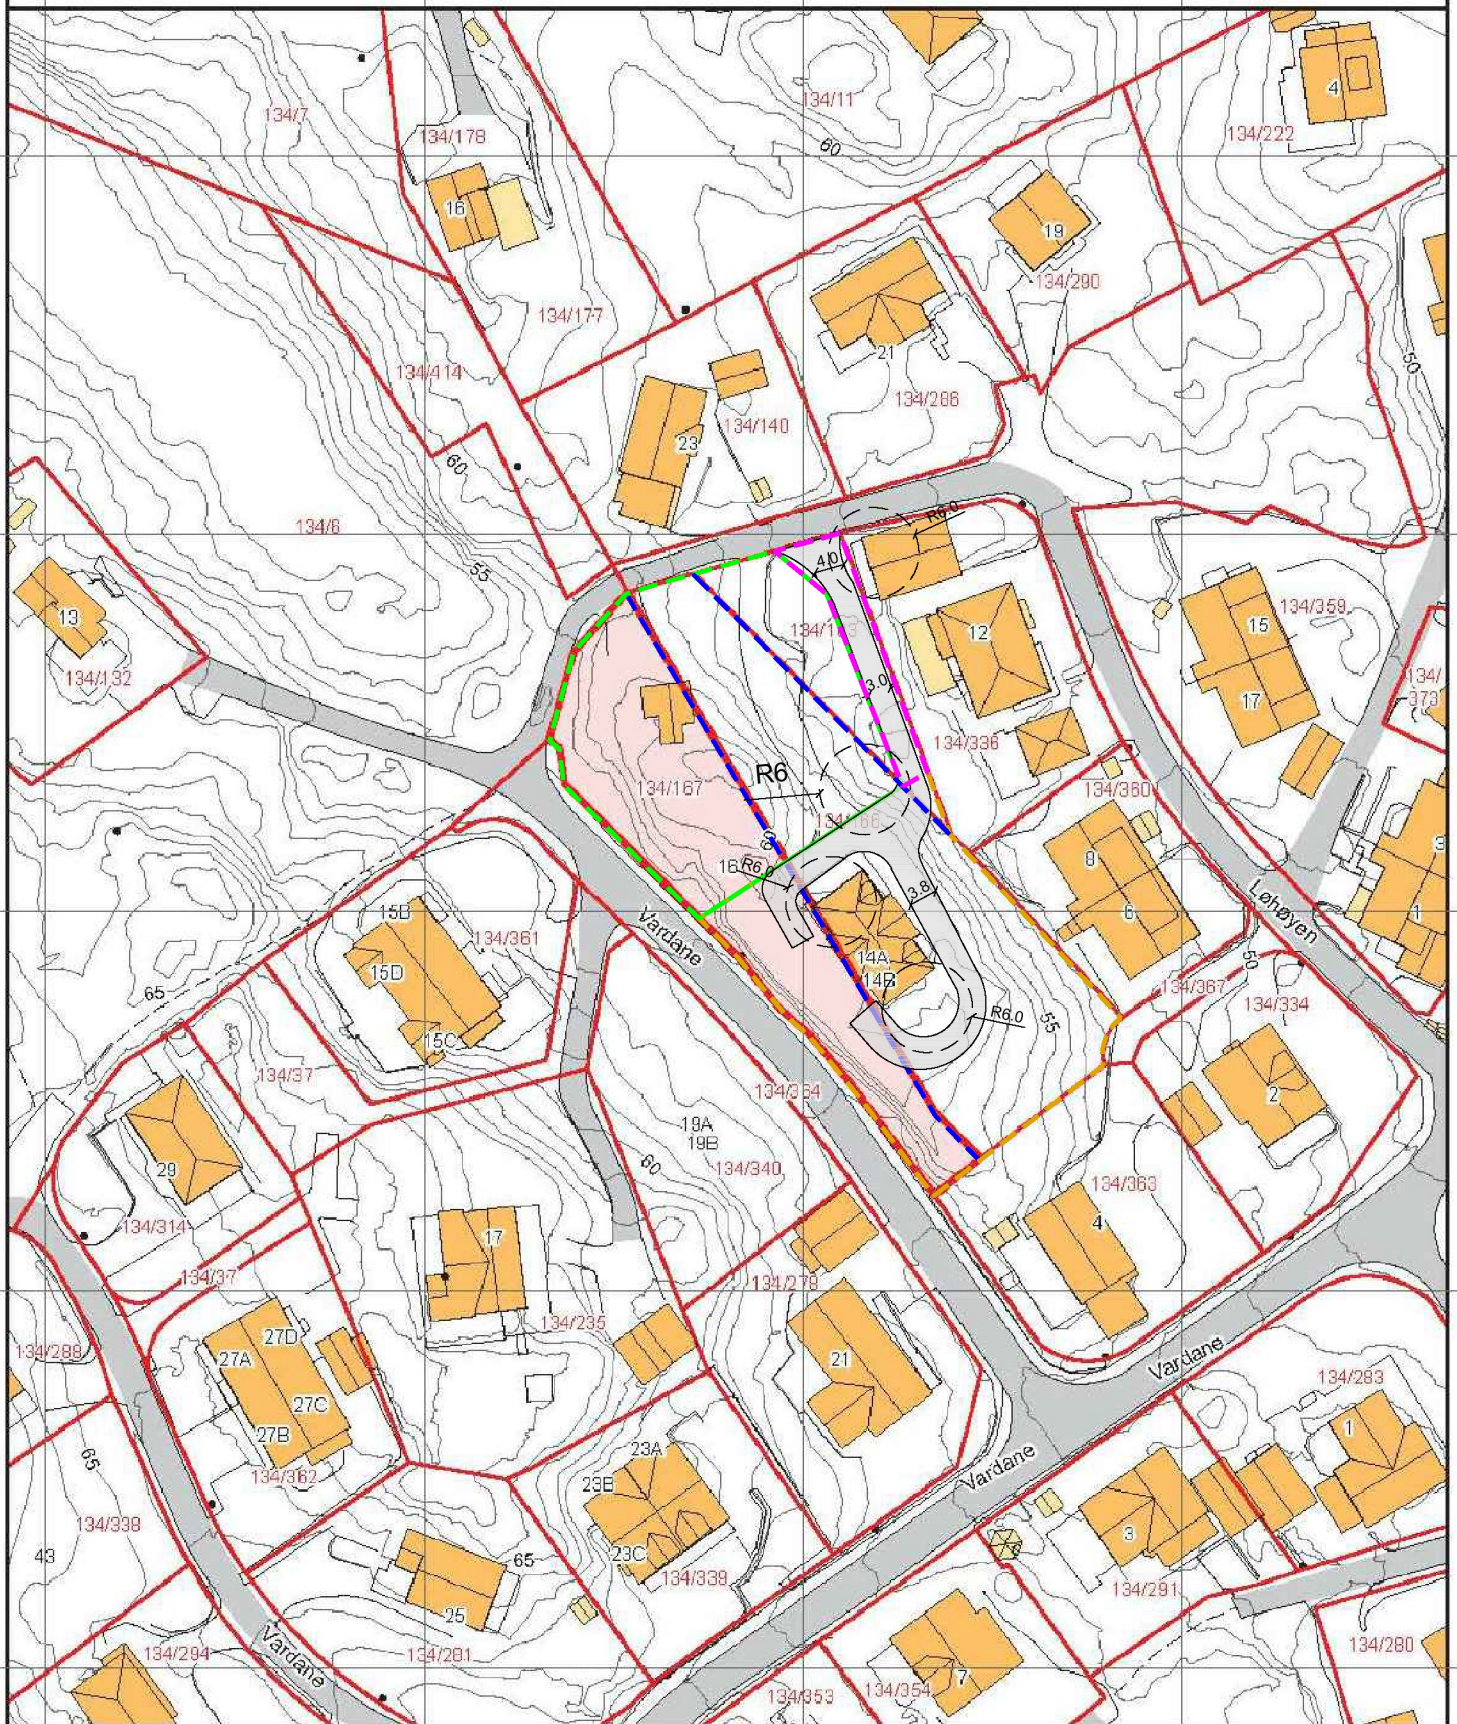

0 25 50 m

Kartgrunnlag: Geovekst - 8193
Det tas forbehold om feil og mangler i kartet.
Kartet kan ikke benyttes i byggesaksbehandling.