



## Ferdigmelding

Skjemaet skal nyttast ved arbeid som vedkjem tilknytning til kommunale vass- og avlaupsleidningar.

Utfylt skjema skal sendast:

**Lindås kommune**  
**Teknisk drift, VA-avdelinga,**  
**Kvernhusmyrane 20**  
**5914 ISDALSTØ, så snart anlegget er ferdig.**

### Gjeld byggjearbeid på følgjande eigedom:

Gnr/Bnr: 137/751	Adressa til eigedommen: Mangerbuad Torø 12
------------------	--

### Utførande røyrleggjar:

Føretaksnamn: Stendal UUS AS Blombakken 1	
Adresse: 5911 Alversund	Tlf:
Kontaktperson: Thorleif Stendal	Mobiltilf: (kontaktperson) 906 22 713


### Målsetting /beskriving av utført arbeid:

1. Utvendig stengeventil, tilkoplingsstad, kummer m.v. skal visast og målsetjast nøyaktig. Det skal førast på røyrdimensjonar, også for offentlege leidningar.
2. Godkjent føretak skal sørje for at det føreligg situasjonsplan som viser private vass- og avlaupsanlegg, **slik det er bygd.** Situasjonsplanen skal leverast med ferdigmeldinga til kommunen for arkivering.
3. Sjå spesielt Standard abonnementsvilkår for vatn og avløp, administrative bestemmelser pkt. 2.1 og tekniske bestemmelser pkt. 2.5.1.

Dato/ underskrift av utførande røyrleggjar.

..... 30/3-15 Heidi Meland .....



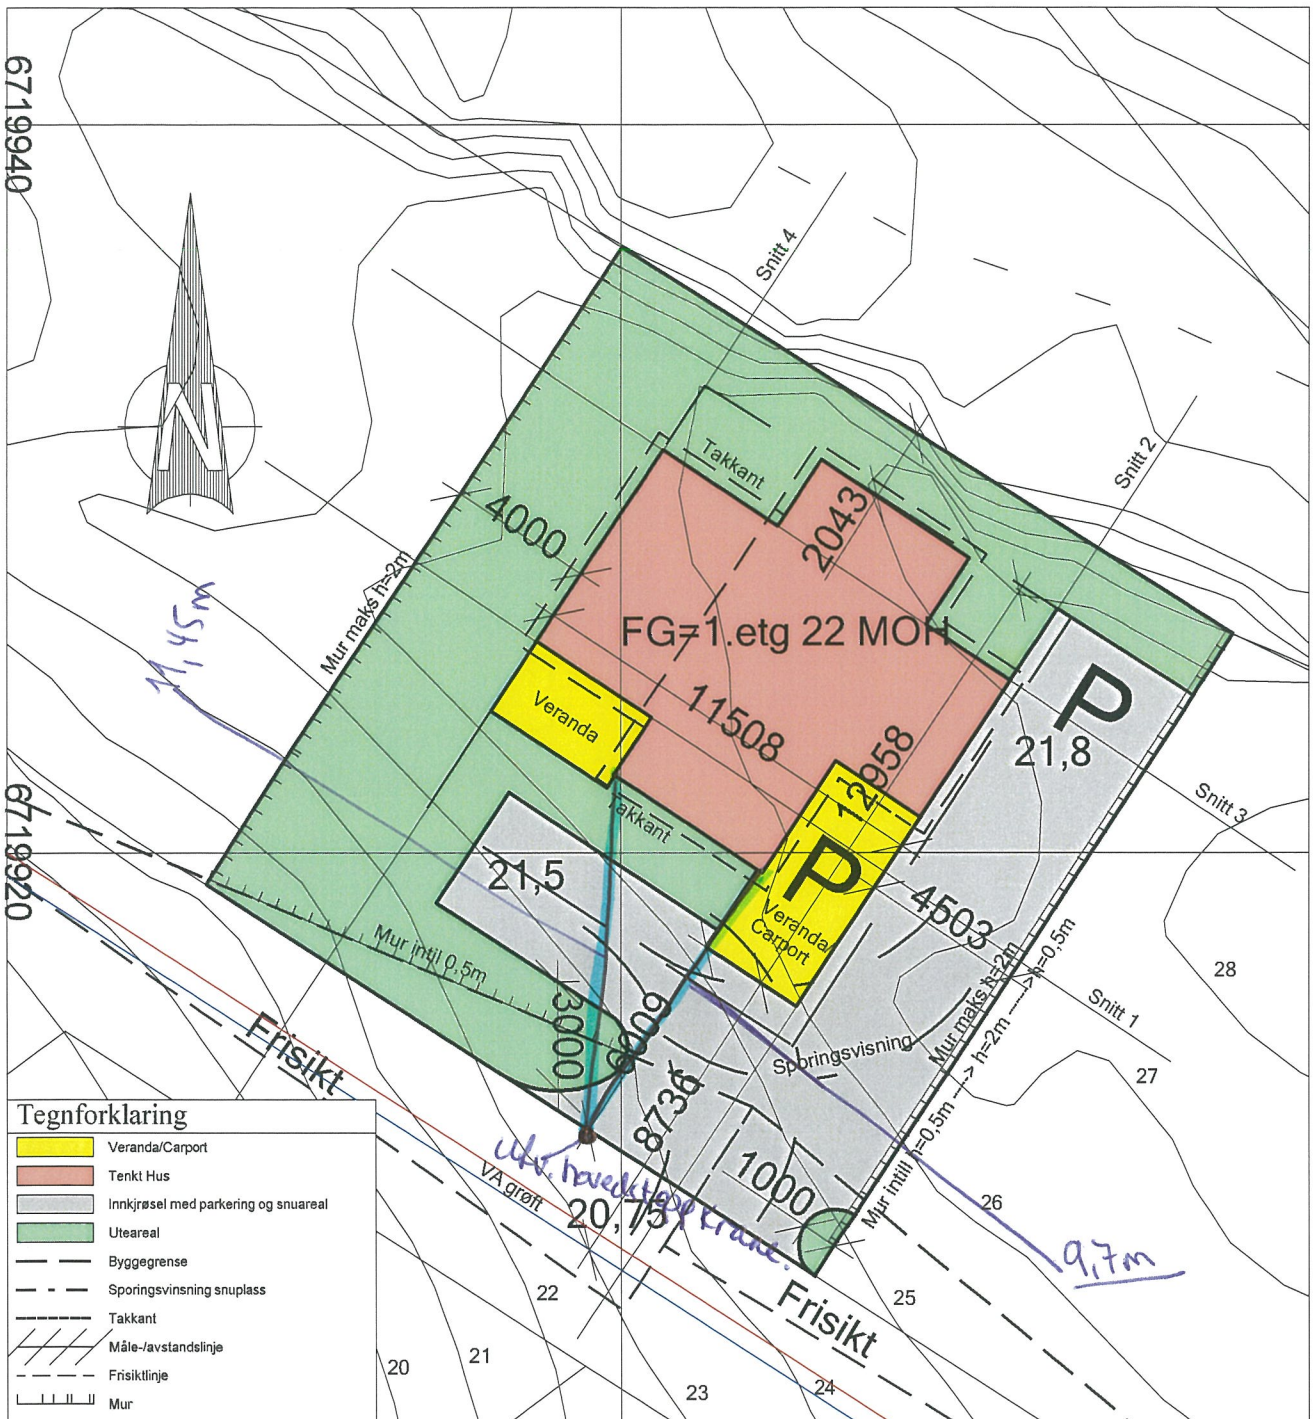

**Tegnforklaring**

- Veranda/Carport
- Tenkt Hus
- Innkjørsel med parkering og snuareal
- Uteareal
- Byggegrense
- Spøringsvisning snuplass
- Takkant
- Måle-/avstandslinje
- Frisiktlinje
- Mur

**Seim Bygg AS**

Nesbrekka 28  
5912 Seim

Rev. C 05.12.2013 OMK: Murer, VA  
Rev. B 04.12.2013 OMK: Murer + div  
Rev. A 02.12.2013 OMK: Div

Dato	Konstr./Tegnet	Godkjent	Målestokk		
29.11.2013	OMK		1:200		
<b>Variant av Forus Gnr/Bnr 137/751 1164-13 Tomt 12 Magnerbua 2 DakArk AS</b>				Erstatning for:	Erstattet av:
				<b>901</b>	
Henvising:		Beregning:		Situasjonsplan	